


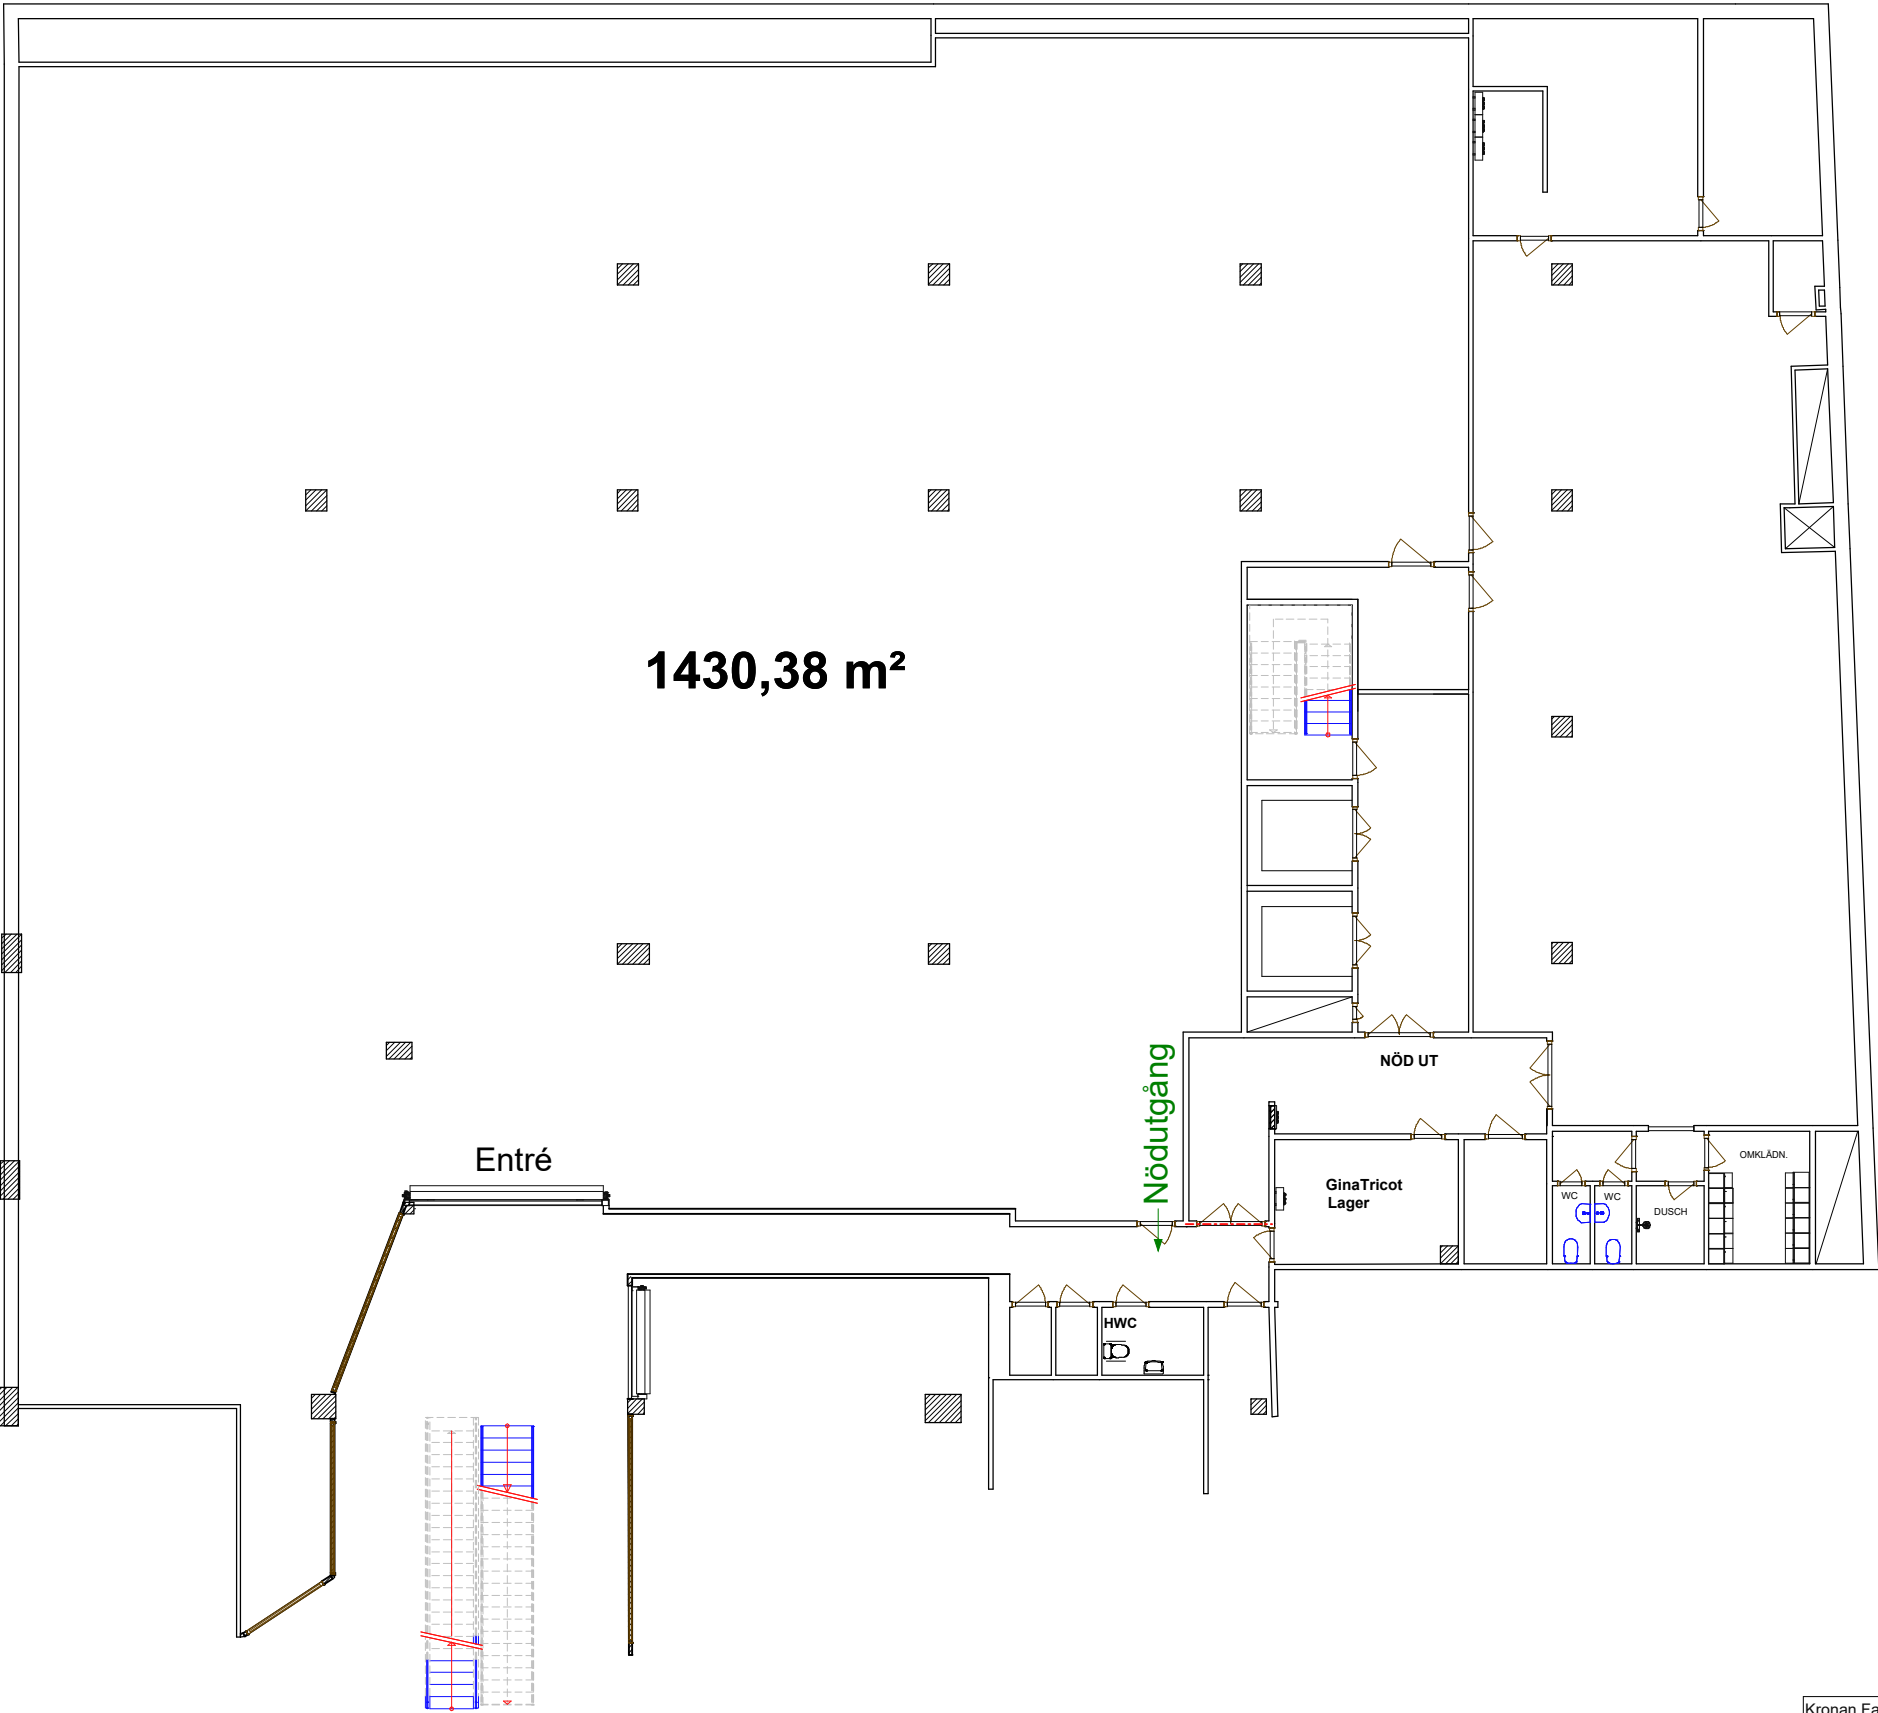

Kronan Fastigheter i Karlskrona AB Ronnebygatan 46 37130 Karlskrona			BET	ANT	ÄNDRINGEN AVSER	DATUM	SON
			Relationsritning				
			Ledig lokal				
RITAD/KONSTR AV Mats Othen		UPPDRAG NR				SKALA A3 1:200	
ORT/DATUM 2025-02-25		KOD/TYP/POS	RITNINGNUMMER A40-200.45			ÄNDR BET	A