
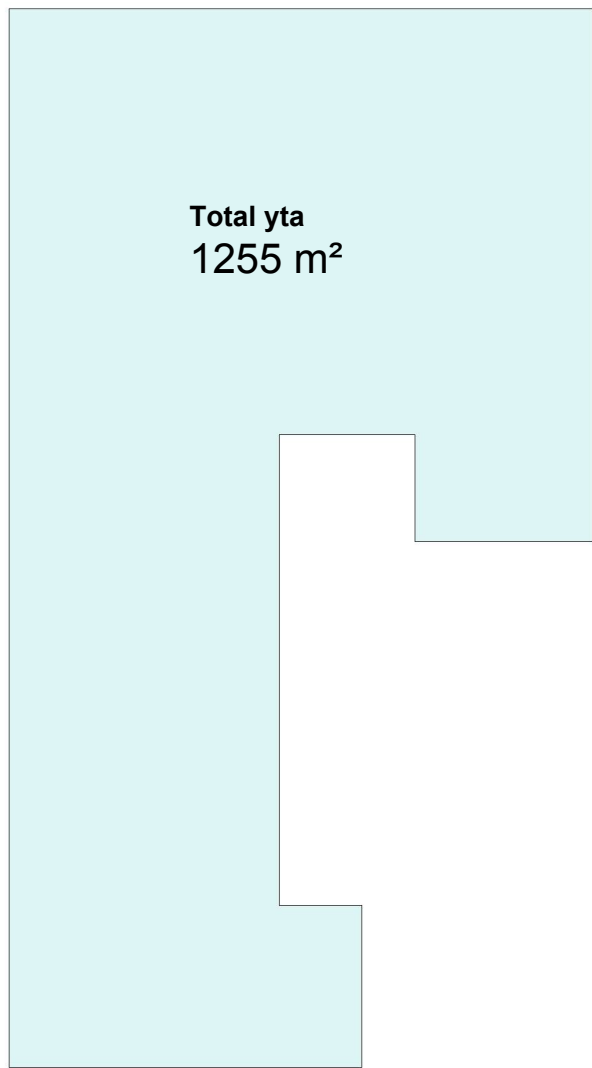


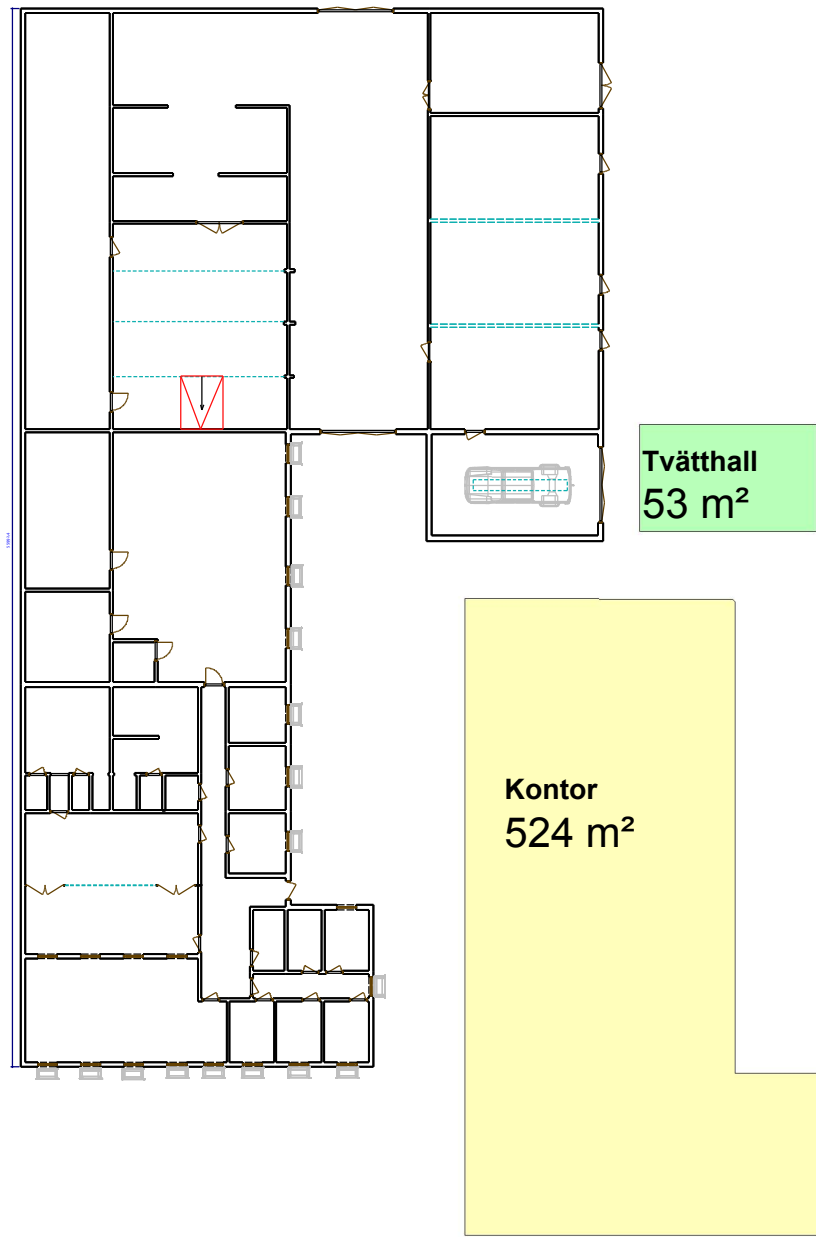

BET	ANT	ÄNDRINGEN AVSER	DATUM	SIGN
Relationshandling				
Kv: Illern 4 Växjö Kommun Illervägen 2-6				
	BH			
	A			
	K			
	V			
	E			
	L			
UPPDRAG.NR		RITAD/KONSTR AV Mats Othen	HANDLÄGGARE	
DATUM 2017-08-23		ANSVARIG		
SKALA A3 1:400		NUMMER XX-XX-XXX-X		BET A