


FÖRKLARINGAR

DENNA RITNING ÄR BASERAD PÅ RITNINGSSUNDERLAG FRÅN
RESPONS ARKITEKTER MED ÄNDRINGAR EFTER OMBYGGNAD
ENLIGT SPECTRUM ARKITEKTER INFÖRDA.

95:18 PLAN 4

95:6

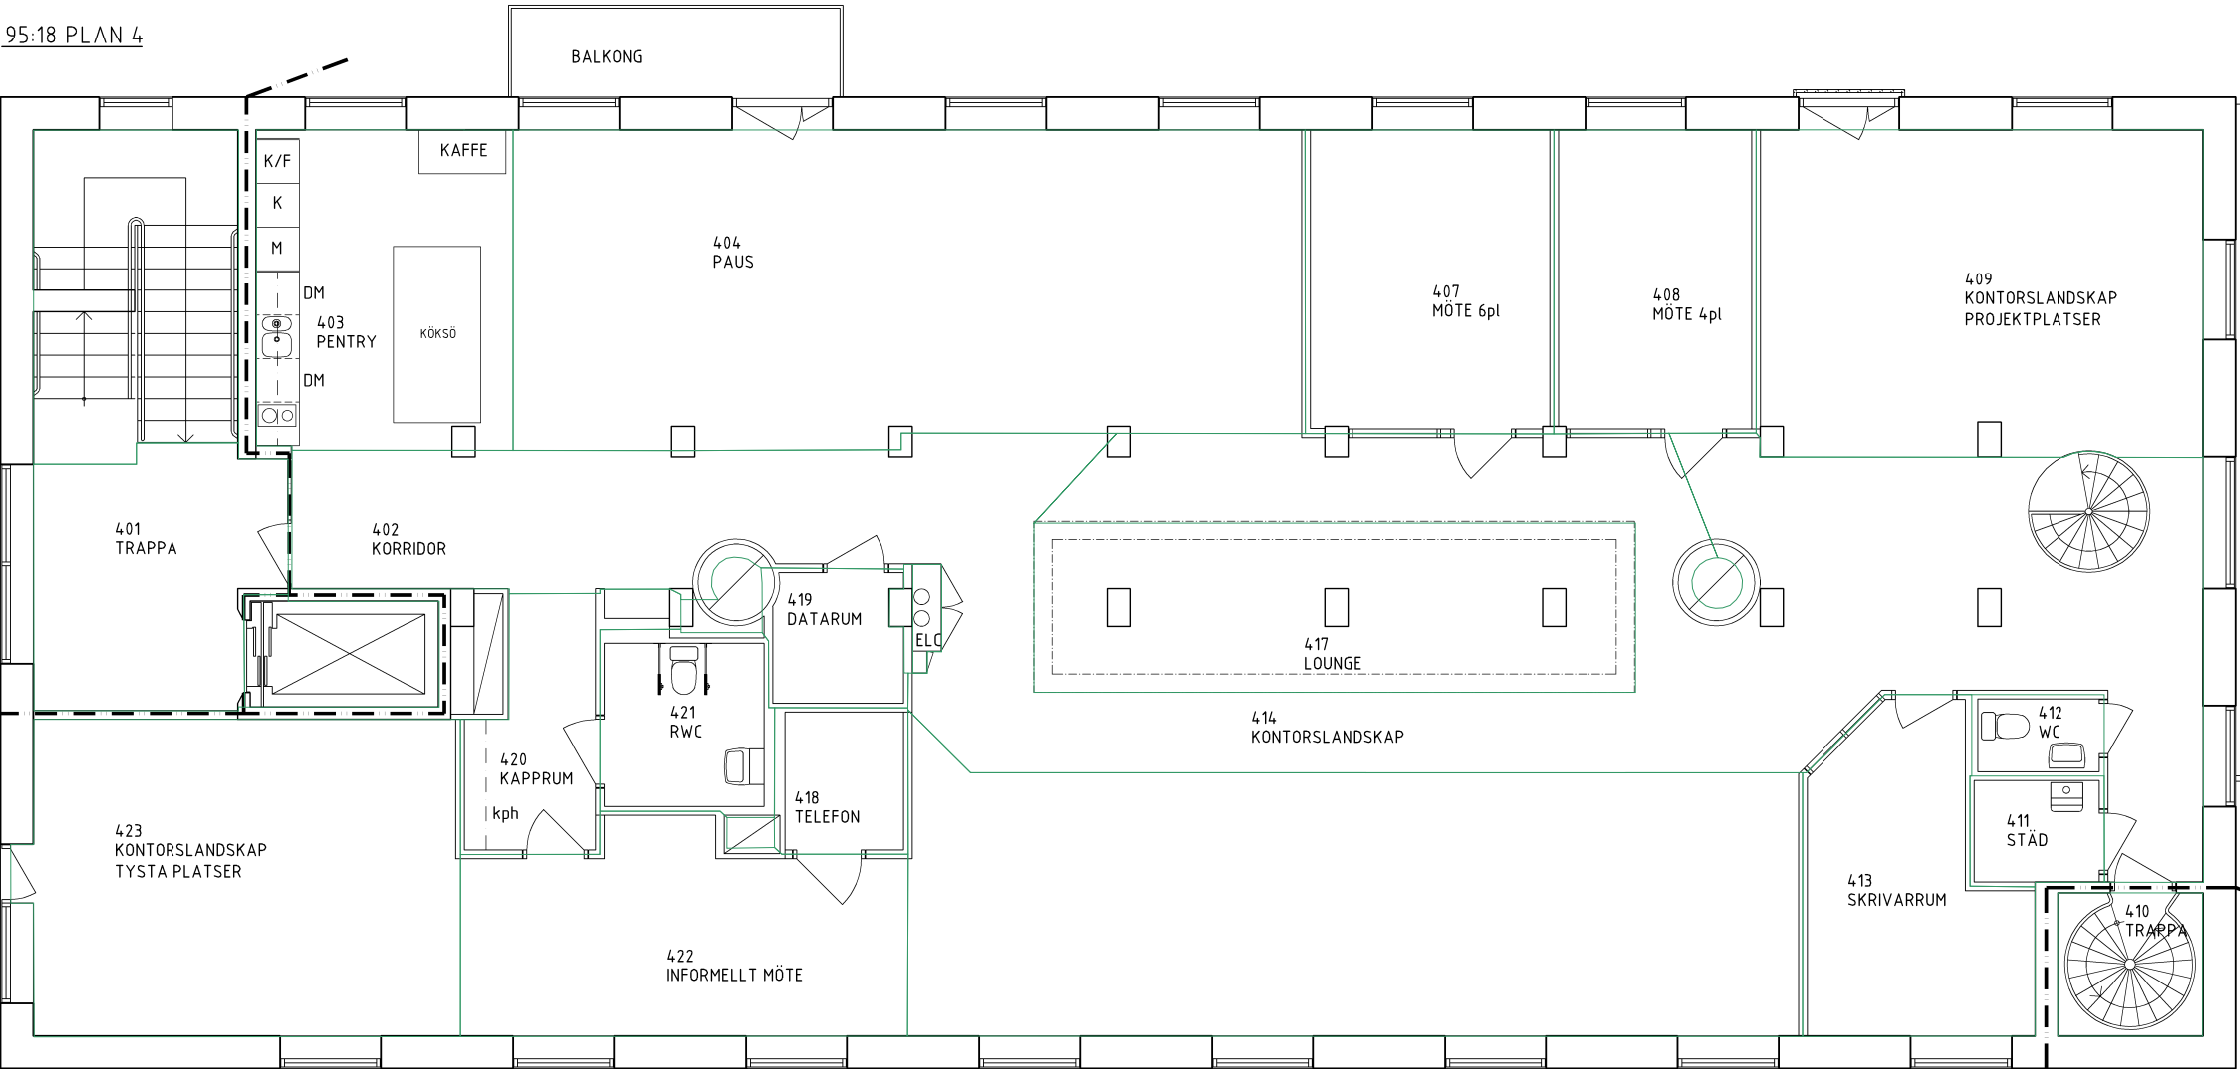

BET	ANT	ÄNDRINGEN	AVSER	DATUM	SIGN
-----	-----	-----------	-------	-------	------

RELATIONSHANDLING

LOKALISERINGSFIGUR



AKADEMISKA HUS

AHS HK

AKADEMISKA HUS STOCKHOLM A3 akademiskahus.se	UPPDRAG NR 2014047	RITAD AV PS	HANDLAGARE PS
	ANSVARIG WIVIAN EIDSAUNET		
	KONSULT SPECTRUM ARKITEKTER		
	DATUM 2014-12-02	REV./REL. DATUM 2015-04-15	
REGISTERFASTIGHET HAGA 4:35	PLAN 4		
ANLÄGGNINGSNR A0095018			
RUSSEL	PLAND 04	ANSV. PART A	
REGISTRERINGSNUMMER	FORMAT A1	SKALA 1:50	NUMMER A-40.1-104
			BET