



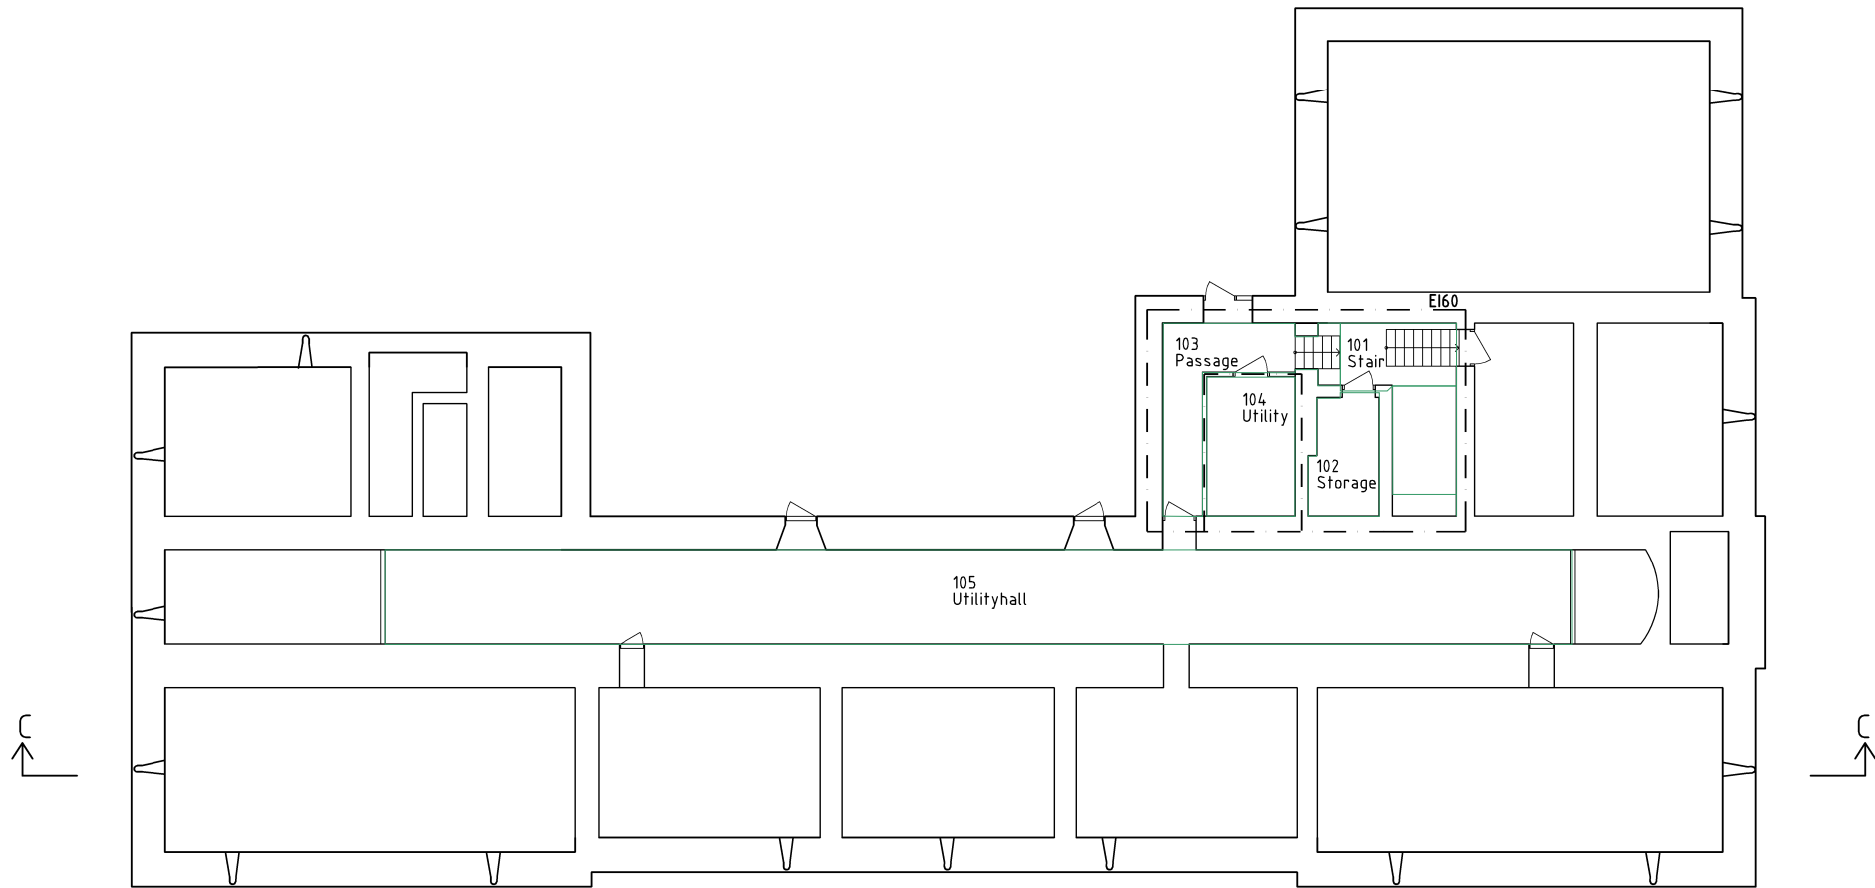


BET	ANT	ÄNDRINGEN	AVSER	DATUM	SIGN
RELATIONSHANDLING					
LOKALISERINGSTIGUR					
AKADEMISKA HUS					

			UPPDRAG NR		RITAD AV		HANDLIGGARE			
AKADEMISKA HUS STOCKHOLM A3 www.akademiskahus.se			ANSVARIG							
			L. Kristensen							
			KONSULT							
			Respons arkitekter ab							
REGISTERFASTIGHET HAGA 4:35			DATUM		REV./REL. DATUM					
			2008-01-21							
ANLÄGGNINGSNR A0062002			PLAN 1							
HUSDEL										
PLAND			ANSV. PART							
01			A							
REGISTRERINGSNUMMER			FORMAT		SKALA		NUMMER		BET	
			A1		1:100		A-40.1-101			

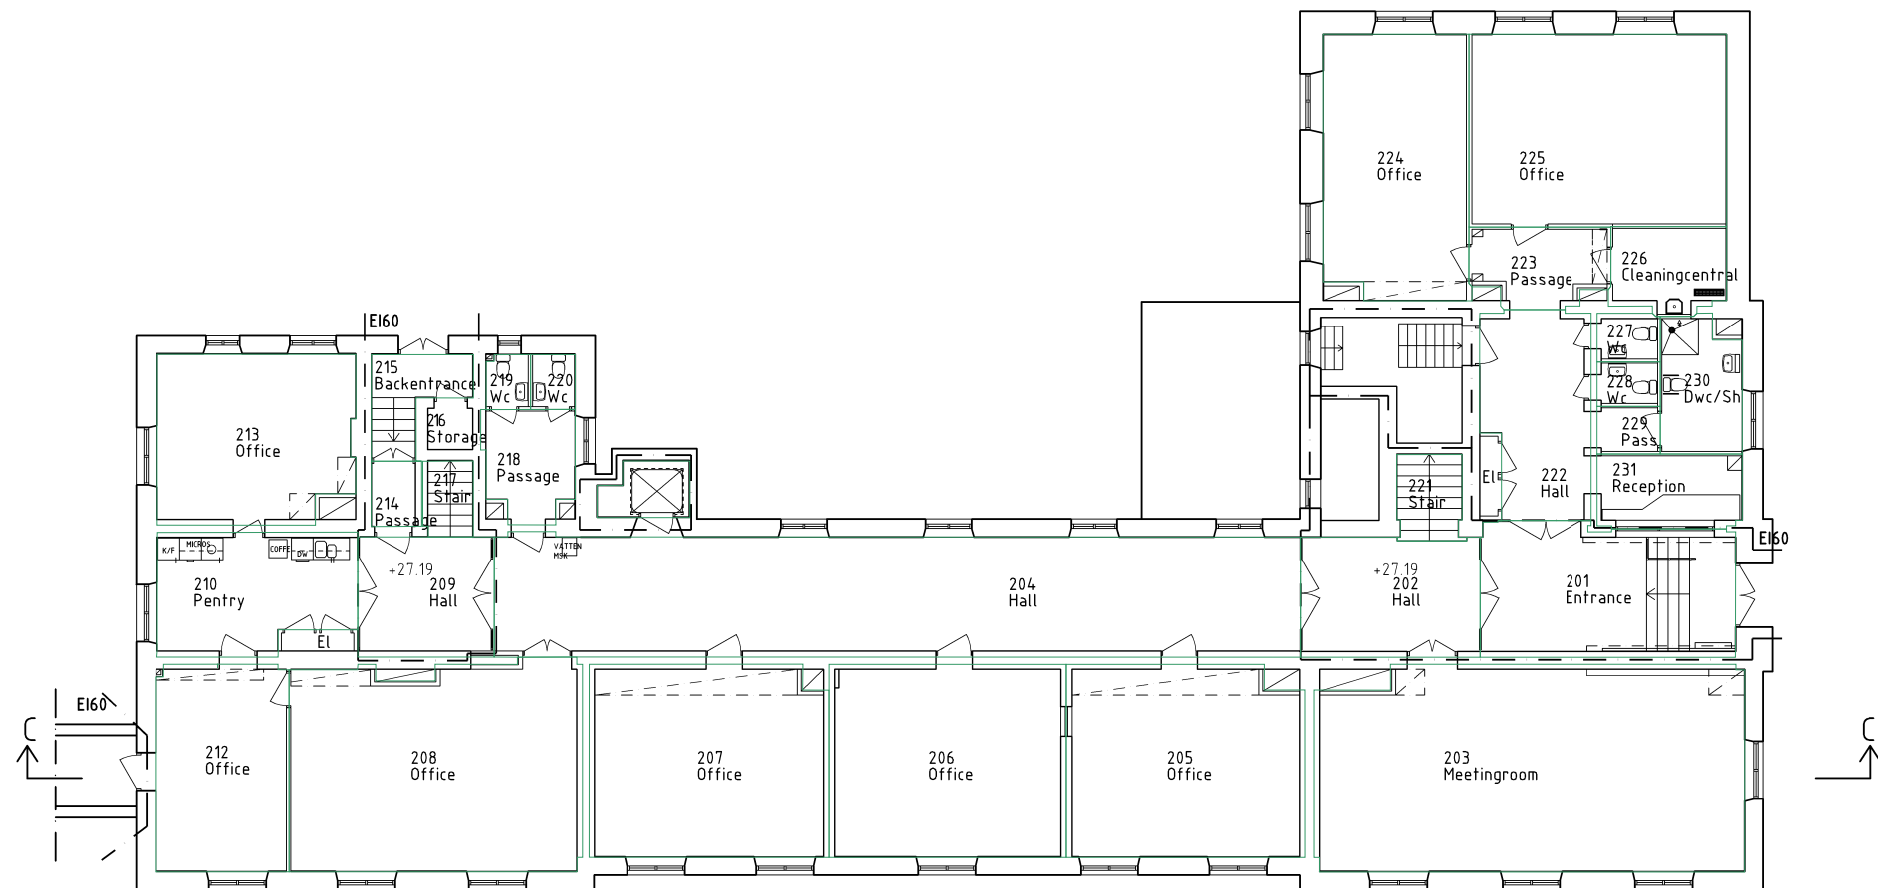


BET	ANT	ÄNDRINGEN	AVSER	DATUM	SIGN
RELATIONSHANDLING					
LOKALISERINGSTEGUR					
AKADEMISKA HUS					

AKADEMISKA HUS STOCKHOLM A3 www.akademiskahus.se				UPPDRAG NR	RTAD AV	HANDLÄGGARE	
				ANSVARIG		NL	LK
				KONSULT			
				Respons arkitekter ab			
				DATUM	REV./REL. DATUM		
				2008-01-21			
REGISTERFASTIGHET				PLAN 2 +27,19			
HAGA 4:35							
ANLÄGGNINGSNR							
A0062002							
RUSDEL		PLAND	ANSV. PART				
A		02	A				
REGISTERINGSNUMMER				FORMAT	SKALA	NUMMER	BET
				A1	1:100	A-40.1-102	

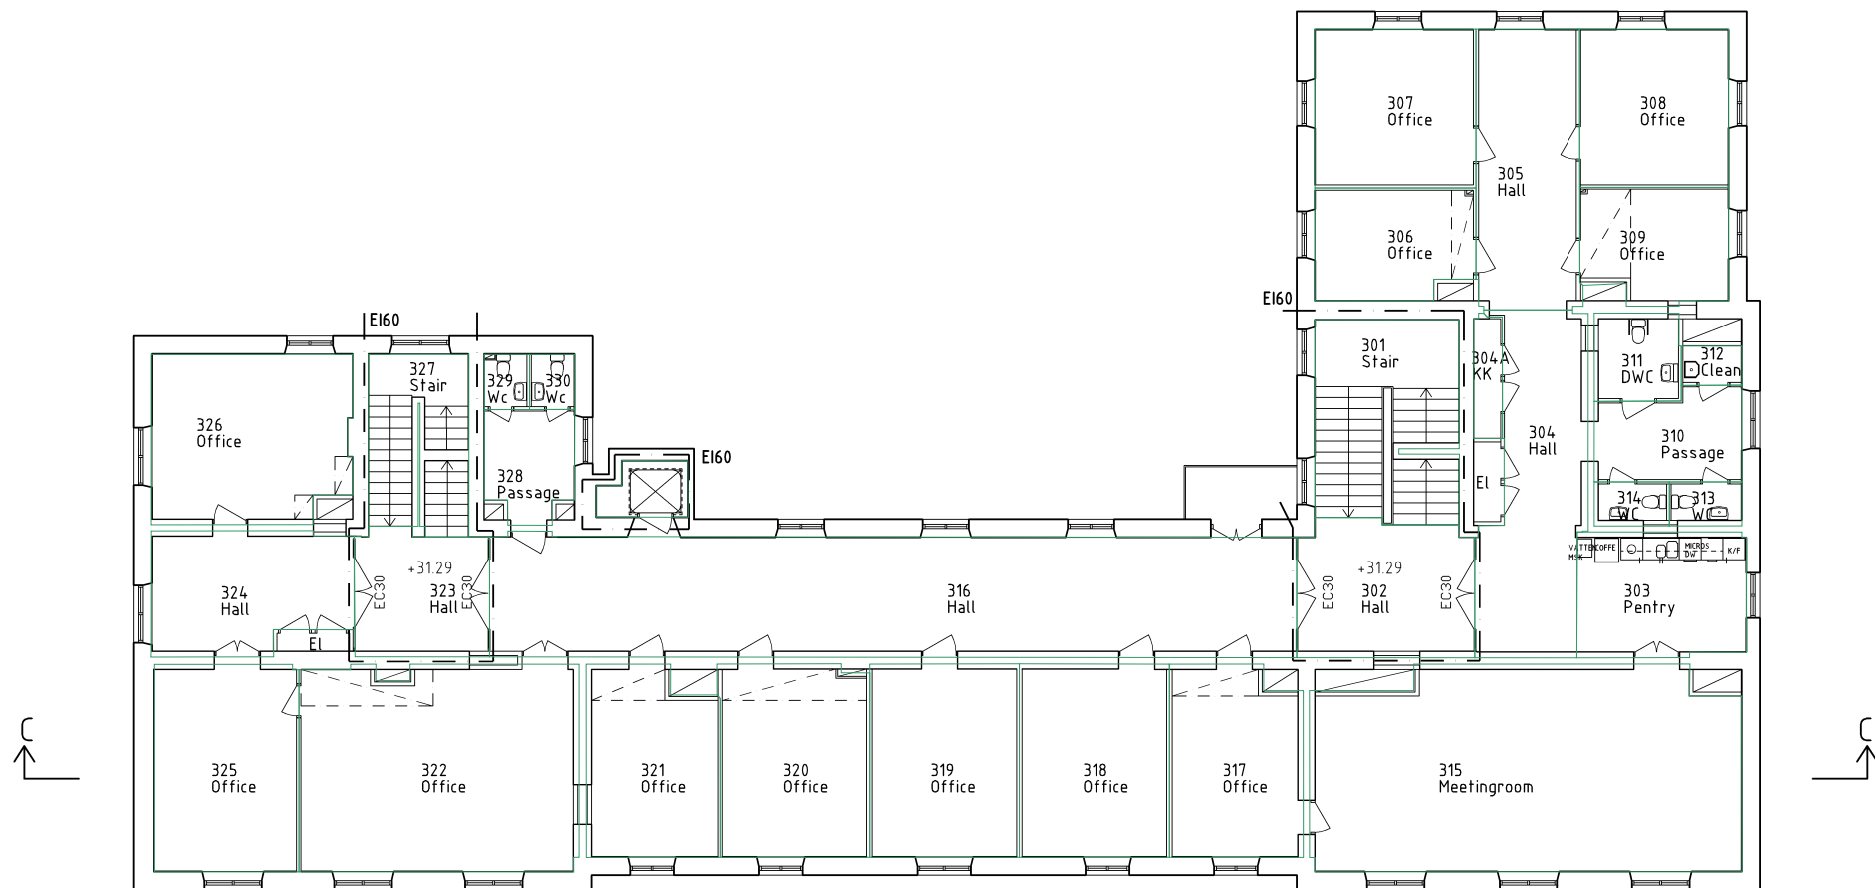


BET	ANT	ÄNDRINGEN	AVSER	DATUM	SIGN
RELATIONSHANDLING					
LOKALISERINGSTIGUR					
AKADEMISKA HUS					

AKADEMISKA HUS STOCKHOLM A3 www.akademiskahus.se			UPPDRAG NR	RTAD AV	HANDLÄGGARE	
			ANSVARIG	NL	LK	
			KONSULT			
			Respons arkitekter ab			
REGISTERFASTIGHET HAGA 4:35 ANLÄGGNINGSGNR A0062002			DATUM	REV./REL. DATUM		
			2008-01-21			
RUSSEL			PLAN 3 +31.29			
PLAND	ANSV. PART					
03	A					
REGISTRERINGSNUMMER			FORMAT	SKALA	NUMMER	BET
			A1	1:100	A-40.1-103	

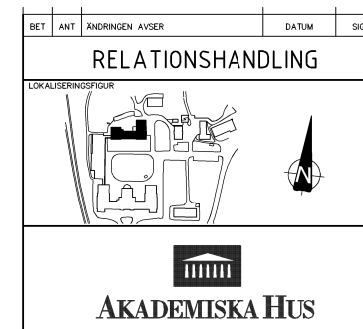

AKADEMISKA HUS STOCKHOLM AB www.akademiskahus.se		UPPDAG NR	RITAD AV NL	HANDLGGÅRE LK
REGISTERFÄSTIGHET HAGA 4:35 ANLÄGGNINGSNR A0062002 HUSDEL PLANID 04 ANSV. PART A		ANSVARIG L. Kristensen		
		DATUM 2008-01-21		REV./FEL. DATUM
REGISTRERINGNUMMER		FORMAT A1	SKALA 1:100	NUMMER A-40 1-104
		BET		

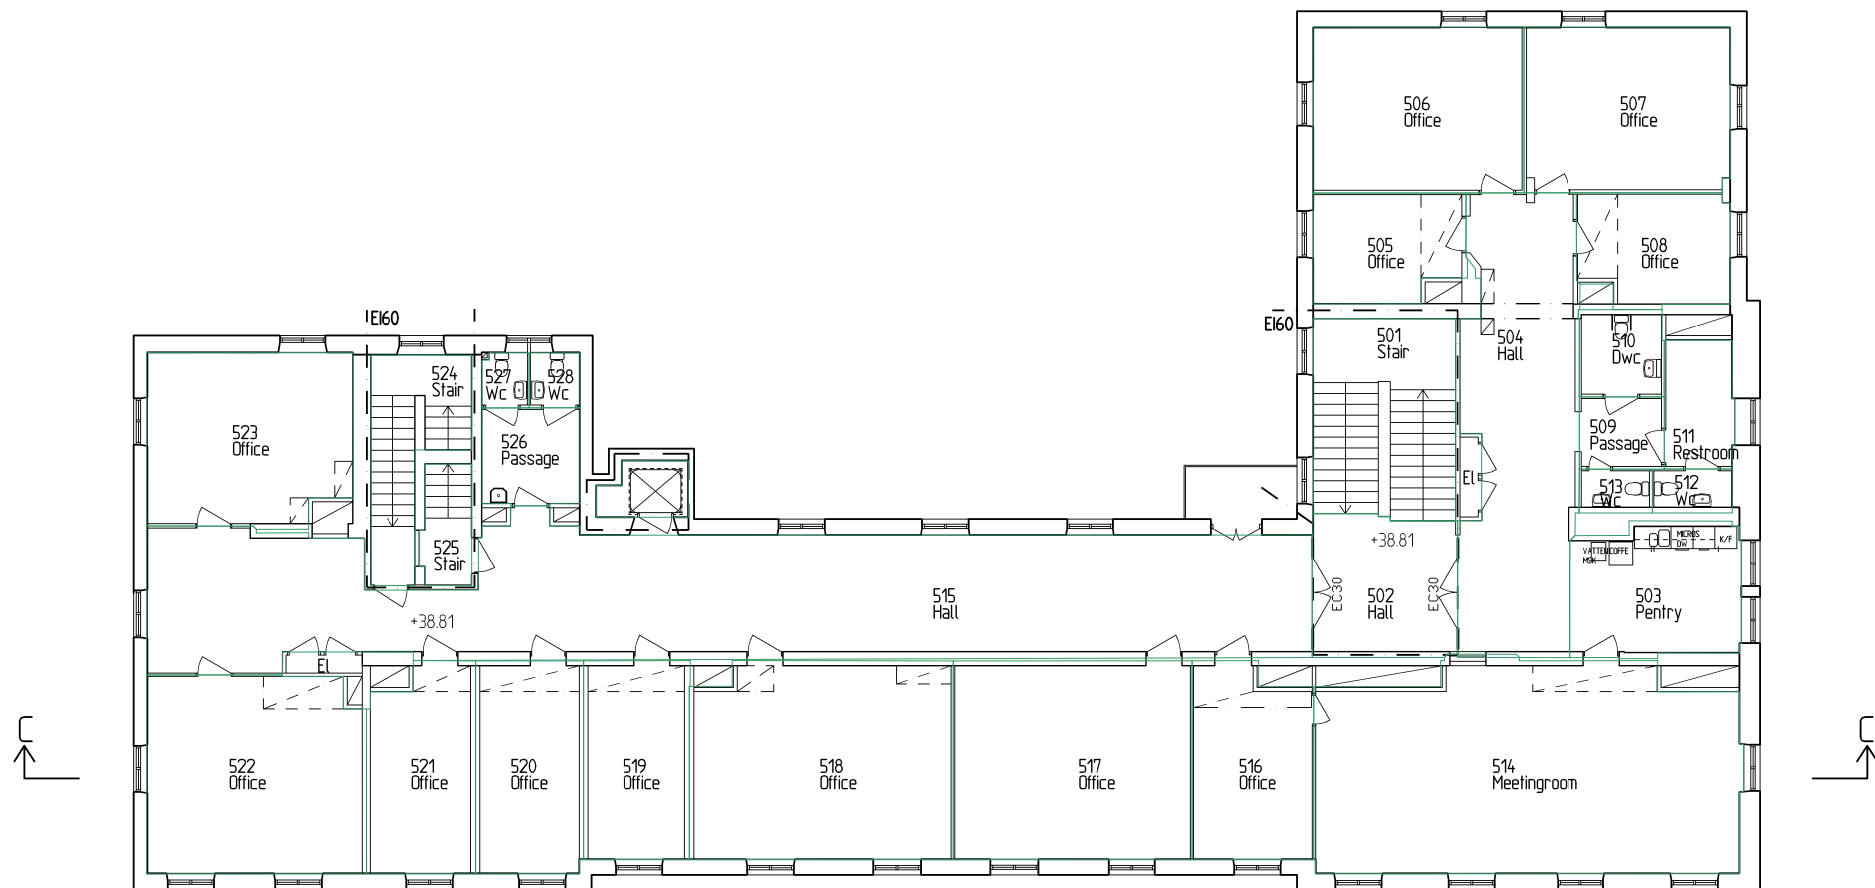

BET	ANT	ÄNDRINGEN	AVSER	DATUM	SIGN
RELATIONSHANDLING					
LOKALISERINGSTEGUR					
AKADEMISKA HUS					

AKADEMISKA HUS STOCKHOLM A3 www.akademiskahus.se		UPPDRAG NR ANSVÄRIG L. Kristensen	RITAD AV NL	HANDLAGGARE LK
REGISTERFASTIGHET HAGA 4:35 ANLÄGGNINGENS NR A0062002		KONSULT Respons arkitekter ab	REV./REL. DATUM	
RUSSEL PLAND 05		ANSV. PART A	PLAN 5 +38,81	
REGISTRERINGSNUMMER		FORMAT A1	SKALA 1:100	NUMMER A-40.1-105
		BET		