




BET	ANT	ÄNDRINGEN AVSER	DATUM	SIGN
-----	-----	-----------------	-------	------

RELATIONSHANDLING

LOKALISERINGSGRUPP

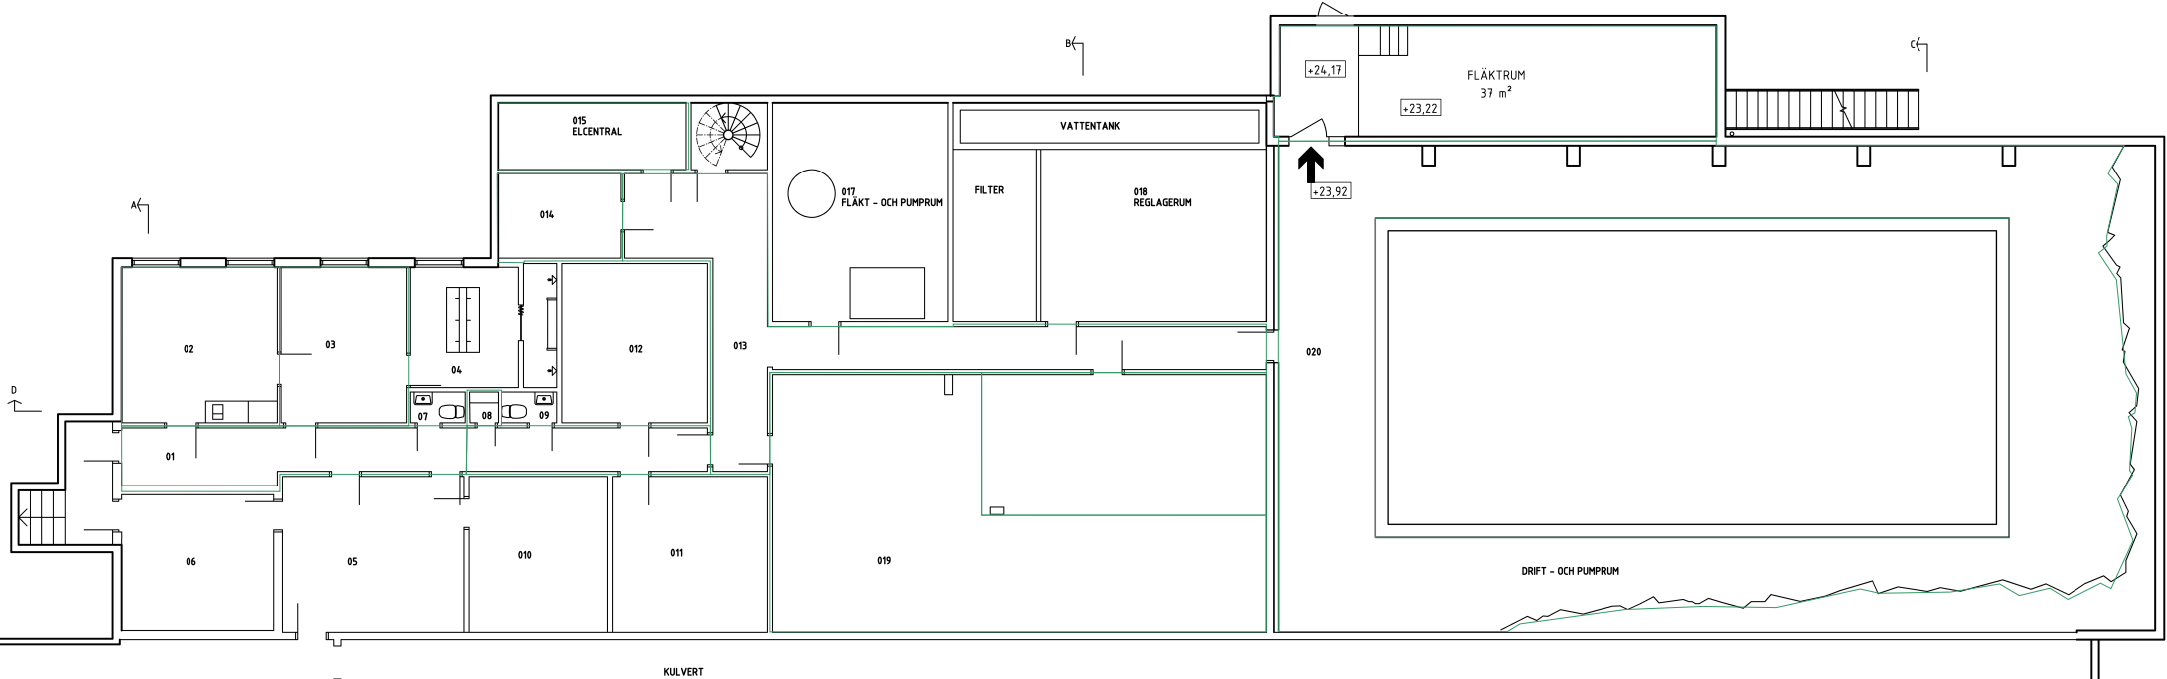

AKADEMISKA HUS

SIMHALL


Akademiska Hus AB akademiskahus.se	UPPDRAG NR 186-18462		RITAD AV V. Raju	HANDLÄGGARE TIM ANDREASSON
	ANSVARG			
	KONSULT ASTACUS AB			
	DATUM 2017-04-06		REV./REL. DATUM 2021-07-01	
REGISTERFASTIGHET HAGA 4:35	PLAN 1			
BYGGNADSVÄRKSNUMMER A0062016				
HUSEL	PLANID 01	ANSV. PART A		
REGIS.ITERINGSNUMMER	FORMAT A1	SKALA 1:100	NUMMER A-40-1-110	BET

LAGER: SB11

SKALA 1:100 (A1) 0 5 10

SWEREF - RH -

 OLUF LEVINSO



RELATIONSHANDLING				SET	ANT	REVIDERENDE AVISER	SIGN	DATUM
BH				TOMTEBODA SIMHALL				
A Astacus AB tel. 0141 - 533 90								
K								
V								
E								
Astacus				PLAN 2, BOTTENPLAN				
STRANDVÄGEN 3								
591 36 MOTALA								
0141 - 533 00								
BESÖK AV V.Raju		INVALJÄSARE Tim andreasen	ANMÄLDRUPP 186-18462	RITINGGRUPP				
SET	DATUM	SKALA						
Motala 2017-04-06		A1 1:100 A3 1:200						
				A-40-1-120				
				SET BLAD				

FILE: 2021-07-02 07:27 A-40-P-102.DWG OLOF LEVISSON