



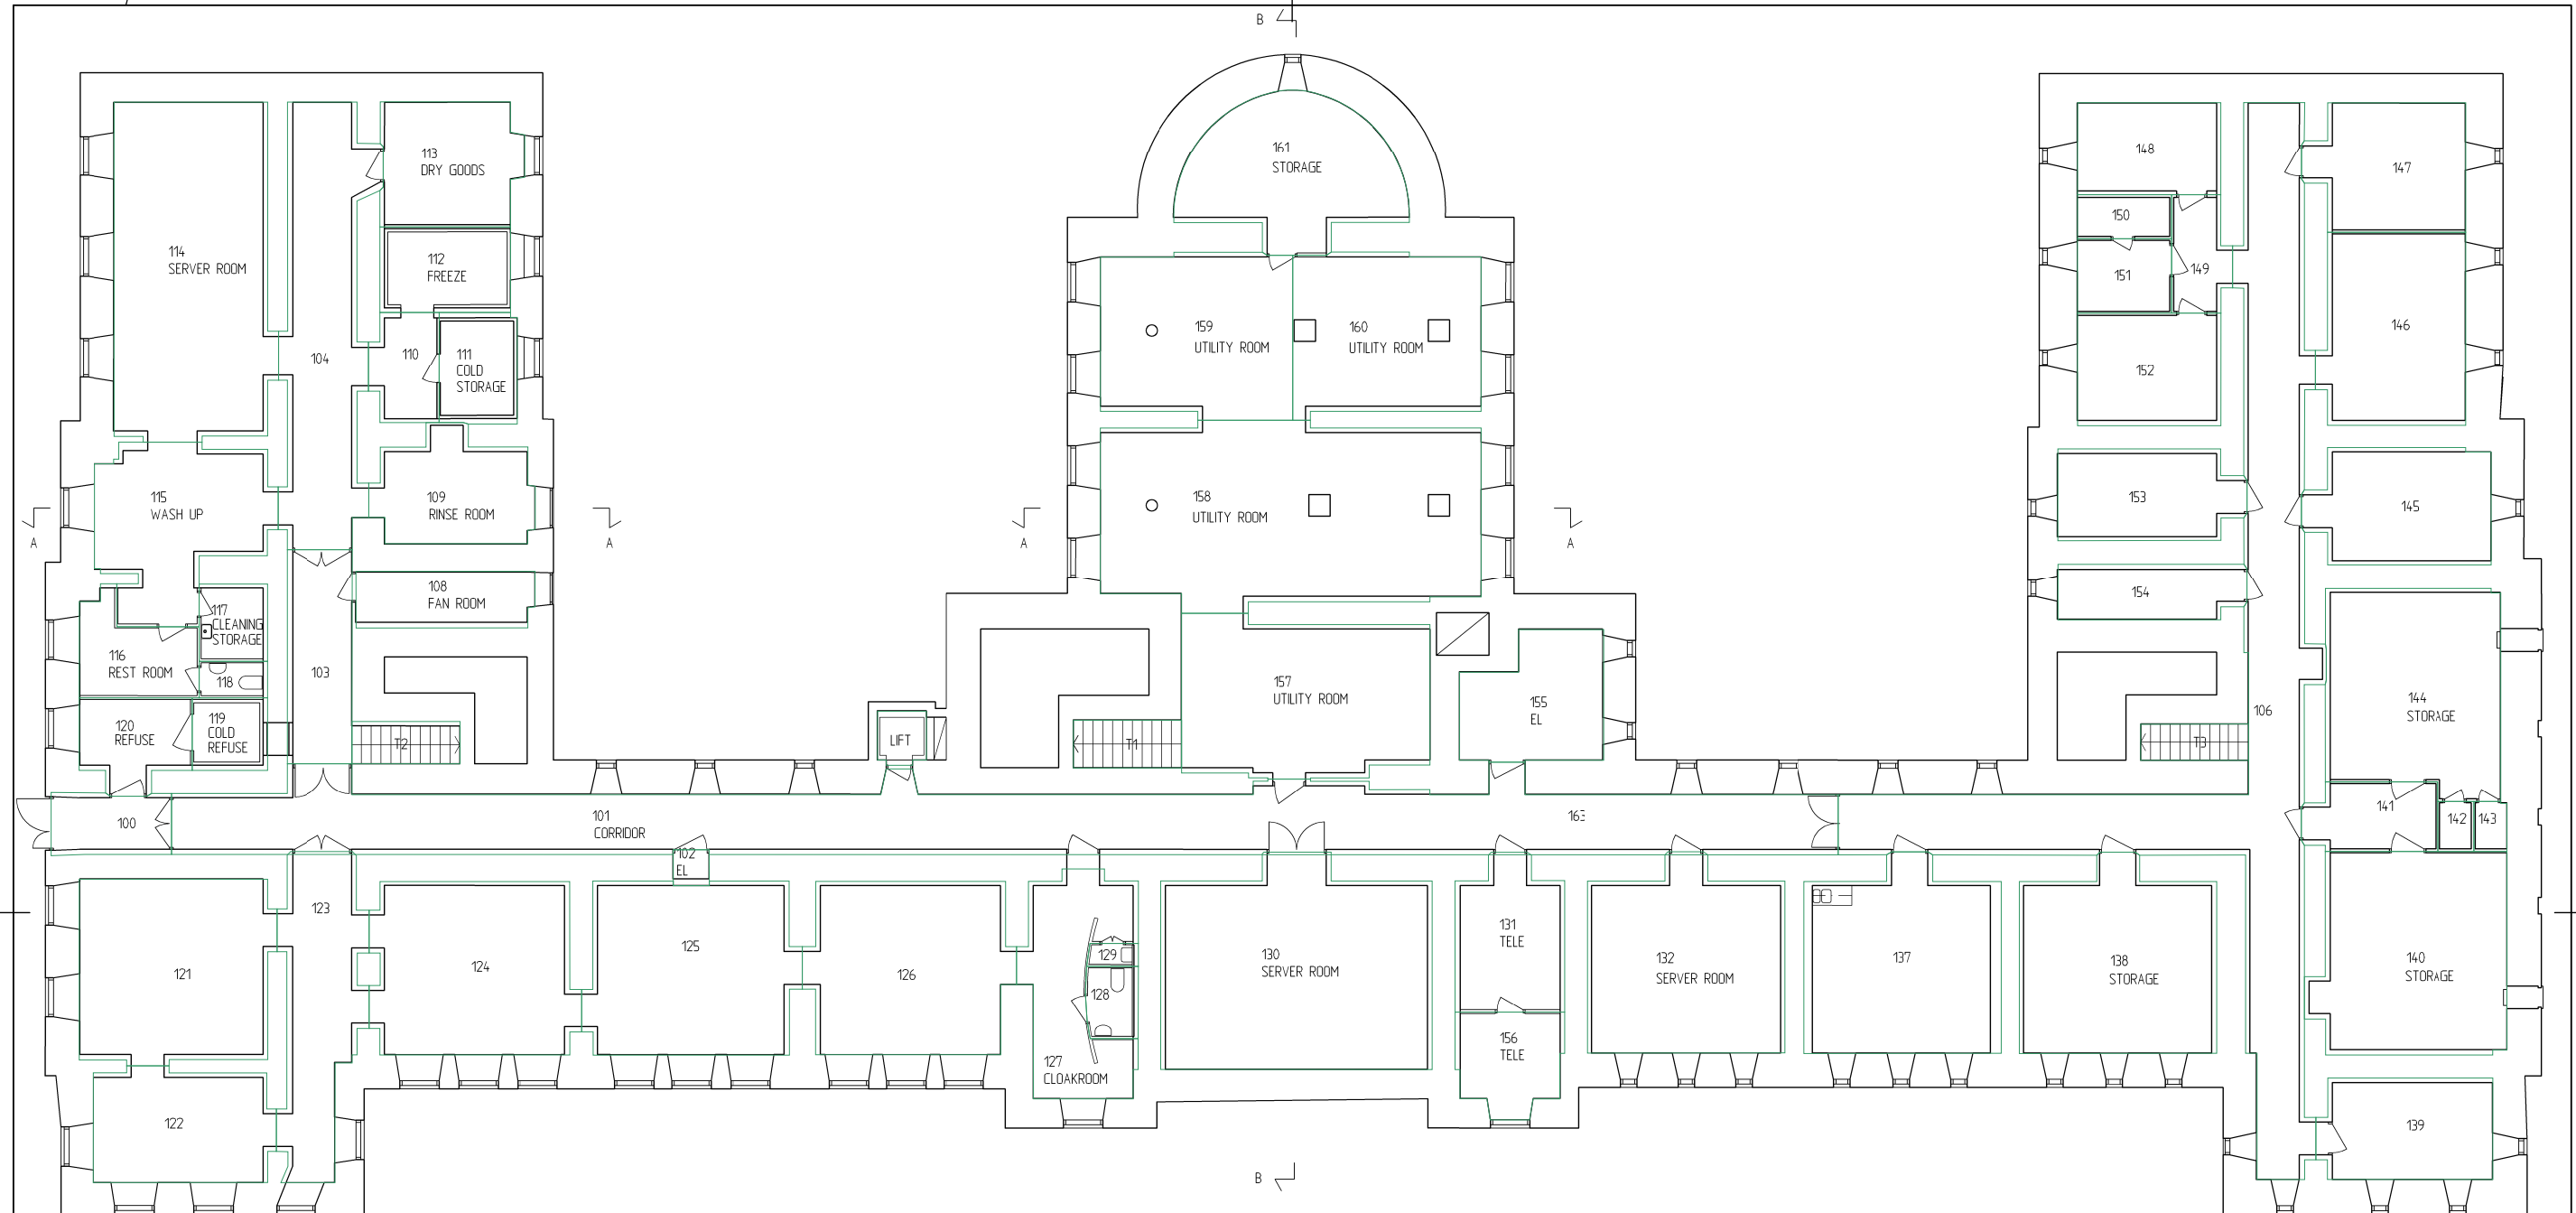


BET	ANT	ÄNDRINGEN	AVSER	DATUM	SIGN
RELATIONSHANDLING					
LOKALISERINGSFIGUR					
AKADEMISKA HUS					

TOMTEBODASKOLAN					
AKADEMISKA HUS I STOCKHOLM AB www.akademiskahus.se	UPPDRAG NR 91027106		RITAD AV BHD		HANDLAGGARE Bo Hofsten
	DATUM 2006-11-17		ANSVARIG Håkan Langseth		
	REV./REL. DATUM 2012-09-27		KONSULT White arkitekter AB		
	PLAN 1				
REGISTRERINGSNUMMER HAGA 4:35 ANLÄGGNINGEN NR A0062001 VÄRDE PLAND 01 ANSV. PART A			FORMAT A1		
REGISTRERINGSNUMMER			SKALA 1:100	NUMMER A-40.1-101	BET

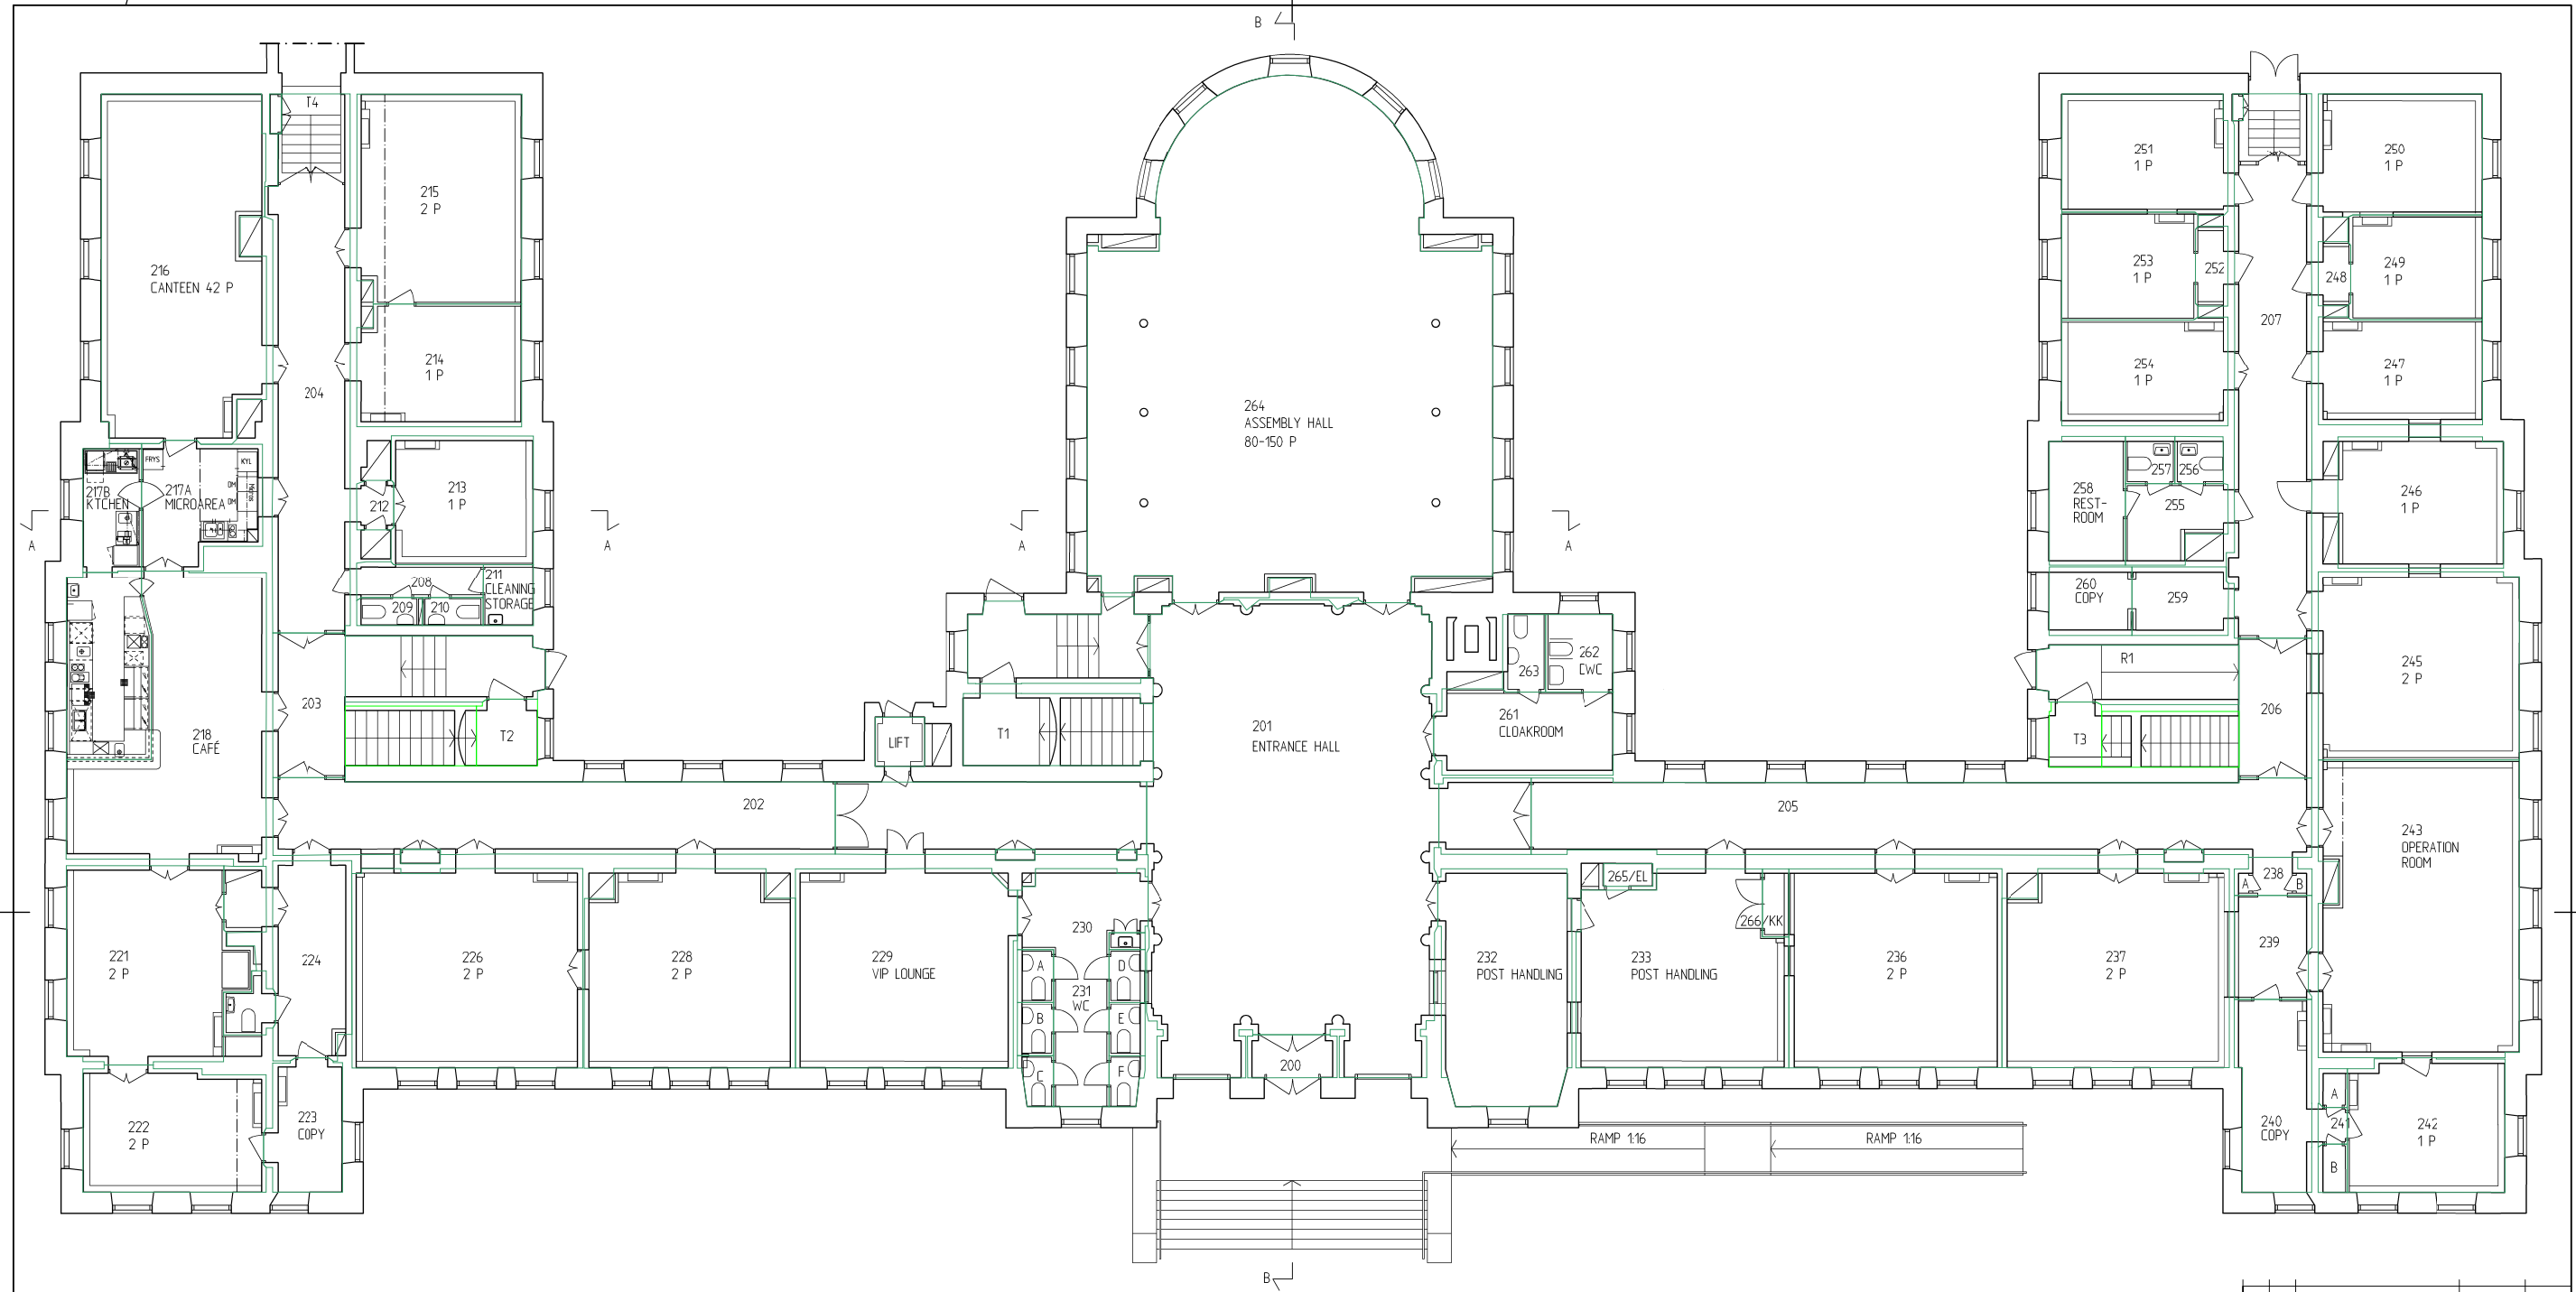


BET	ANT	ÄNDRINGEN	ÄYSER	DATUM	SIGN
RELATIONSHANDLING					
LOKALISERINGSFIGUR					

TOMTEBODASKOLAN					
AKADEMISKA HUS I STOCKHOLM AB www.akademiskahus.se	UPPDRAG NR	91027106	RITAD AV	BHD	HANDLAGGARE
	DATUM	2006-11-17	ANSVARIG	Håkan Langseth	Bo Hofsten
	REV./REL. DATUM	2009-05-12	KONSULT	White arkitekter AB	
REGISTERFÄSTIGHET HAGA 4:35		PLAN 2			
ANLÄGGNINGEN A0062001					
RUSSEL	PLAND	02	ANSV. PART	A	
REGISTRERINGSNUMMER		FORMAT	SKALA	NUMMER	BET
		A1	1:100	A-40.1-102	

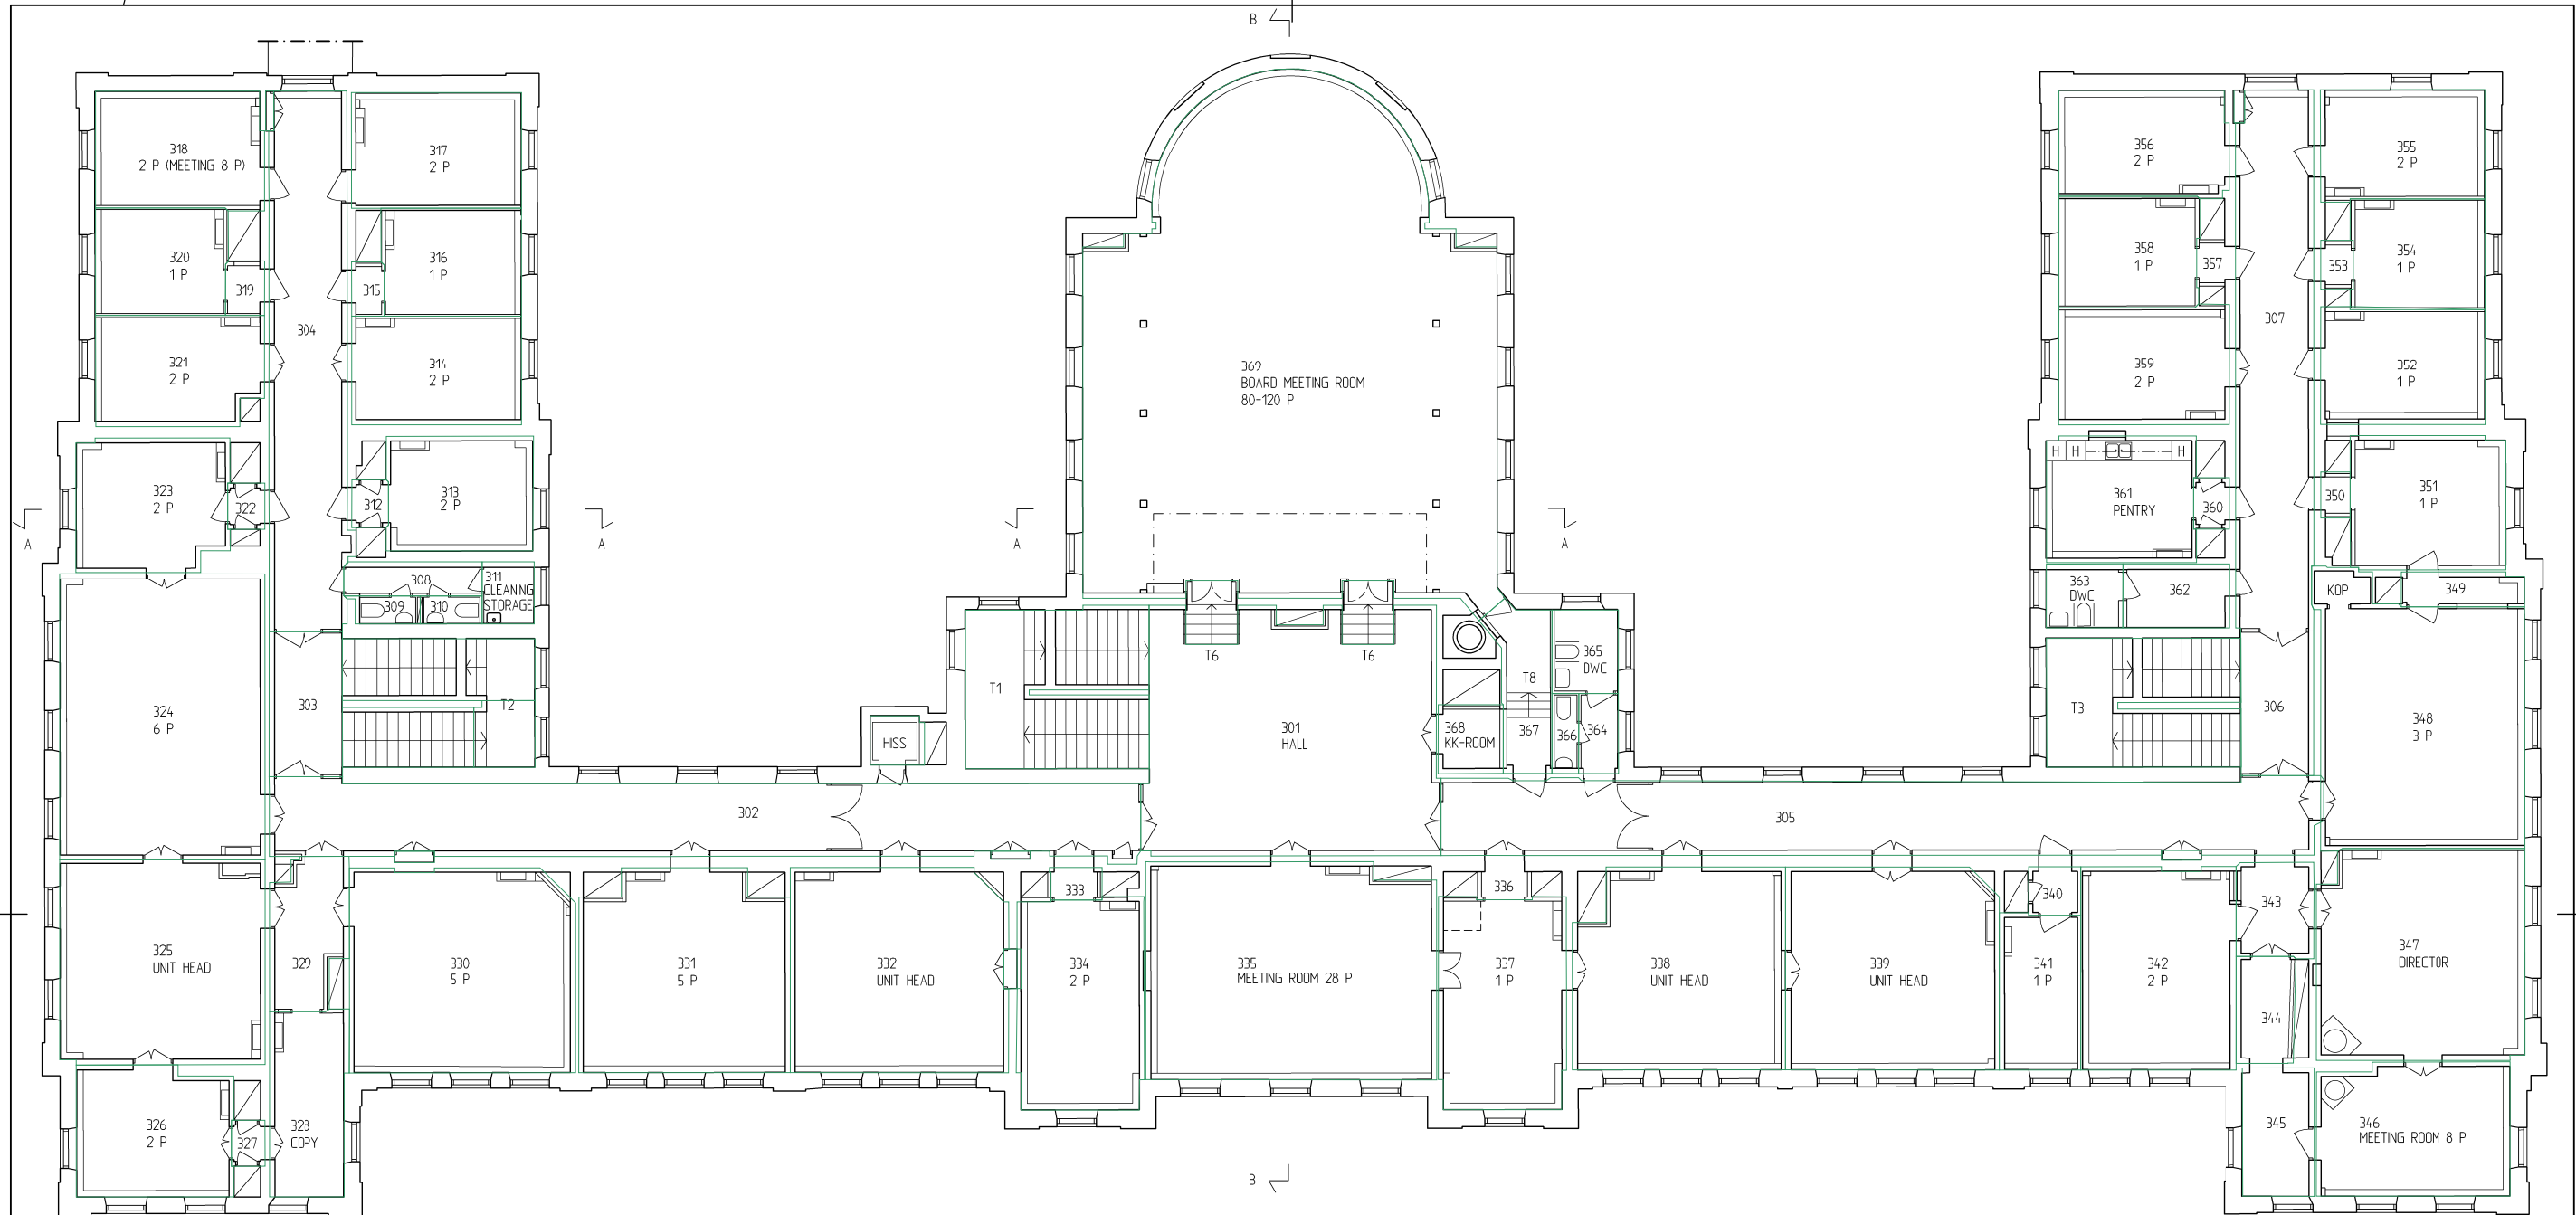


BET	ANT	ÄNDRINGEN	ÄYSER	DATUM	SIGN
RELATIONSHANDLING					
LOKALISERINGSFIGUR					

TOMTEBODASKOLAN					
AKADEMISKA HUS I STOCKHOLM AB www.akademiskahus.se		UPPDRAG NR		91027106	
		RITAD AV		BHD	HANDLAGARE
					Bo Hofsten
		DATUM		2006-11-17	ANSVARIG
				Håkan Langseth	
		REV./REL. DATUM		KONSULT	White arkitekter AB
REGISTRERINGSNUMMER		PLAN 3			
HAGA 4:35					
ANSLAGNINGSH					
A0062001					
PLAND	03	ANSV. PART			
MUSEL		A			
REGISTRERINGSNUMMER	FORMAT	SKALA	NUMMER	BET	
	A1	1:100	A-40.1-103		

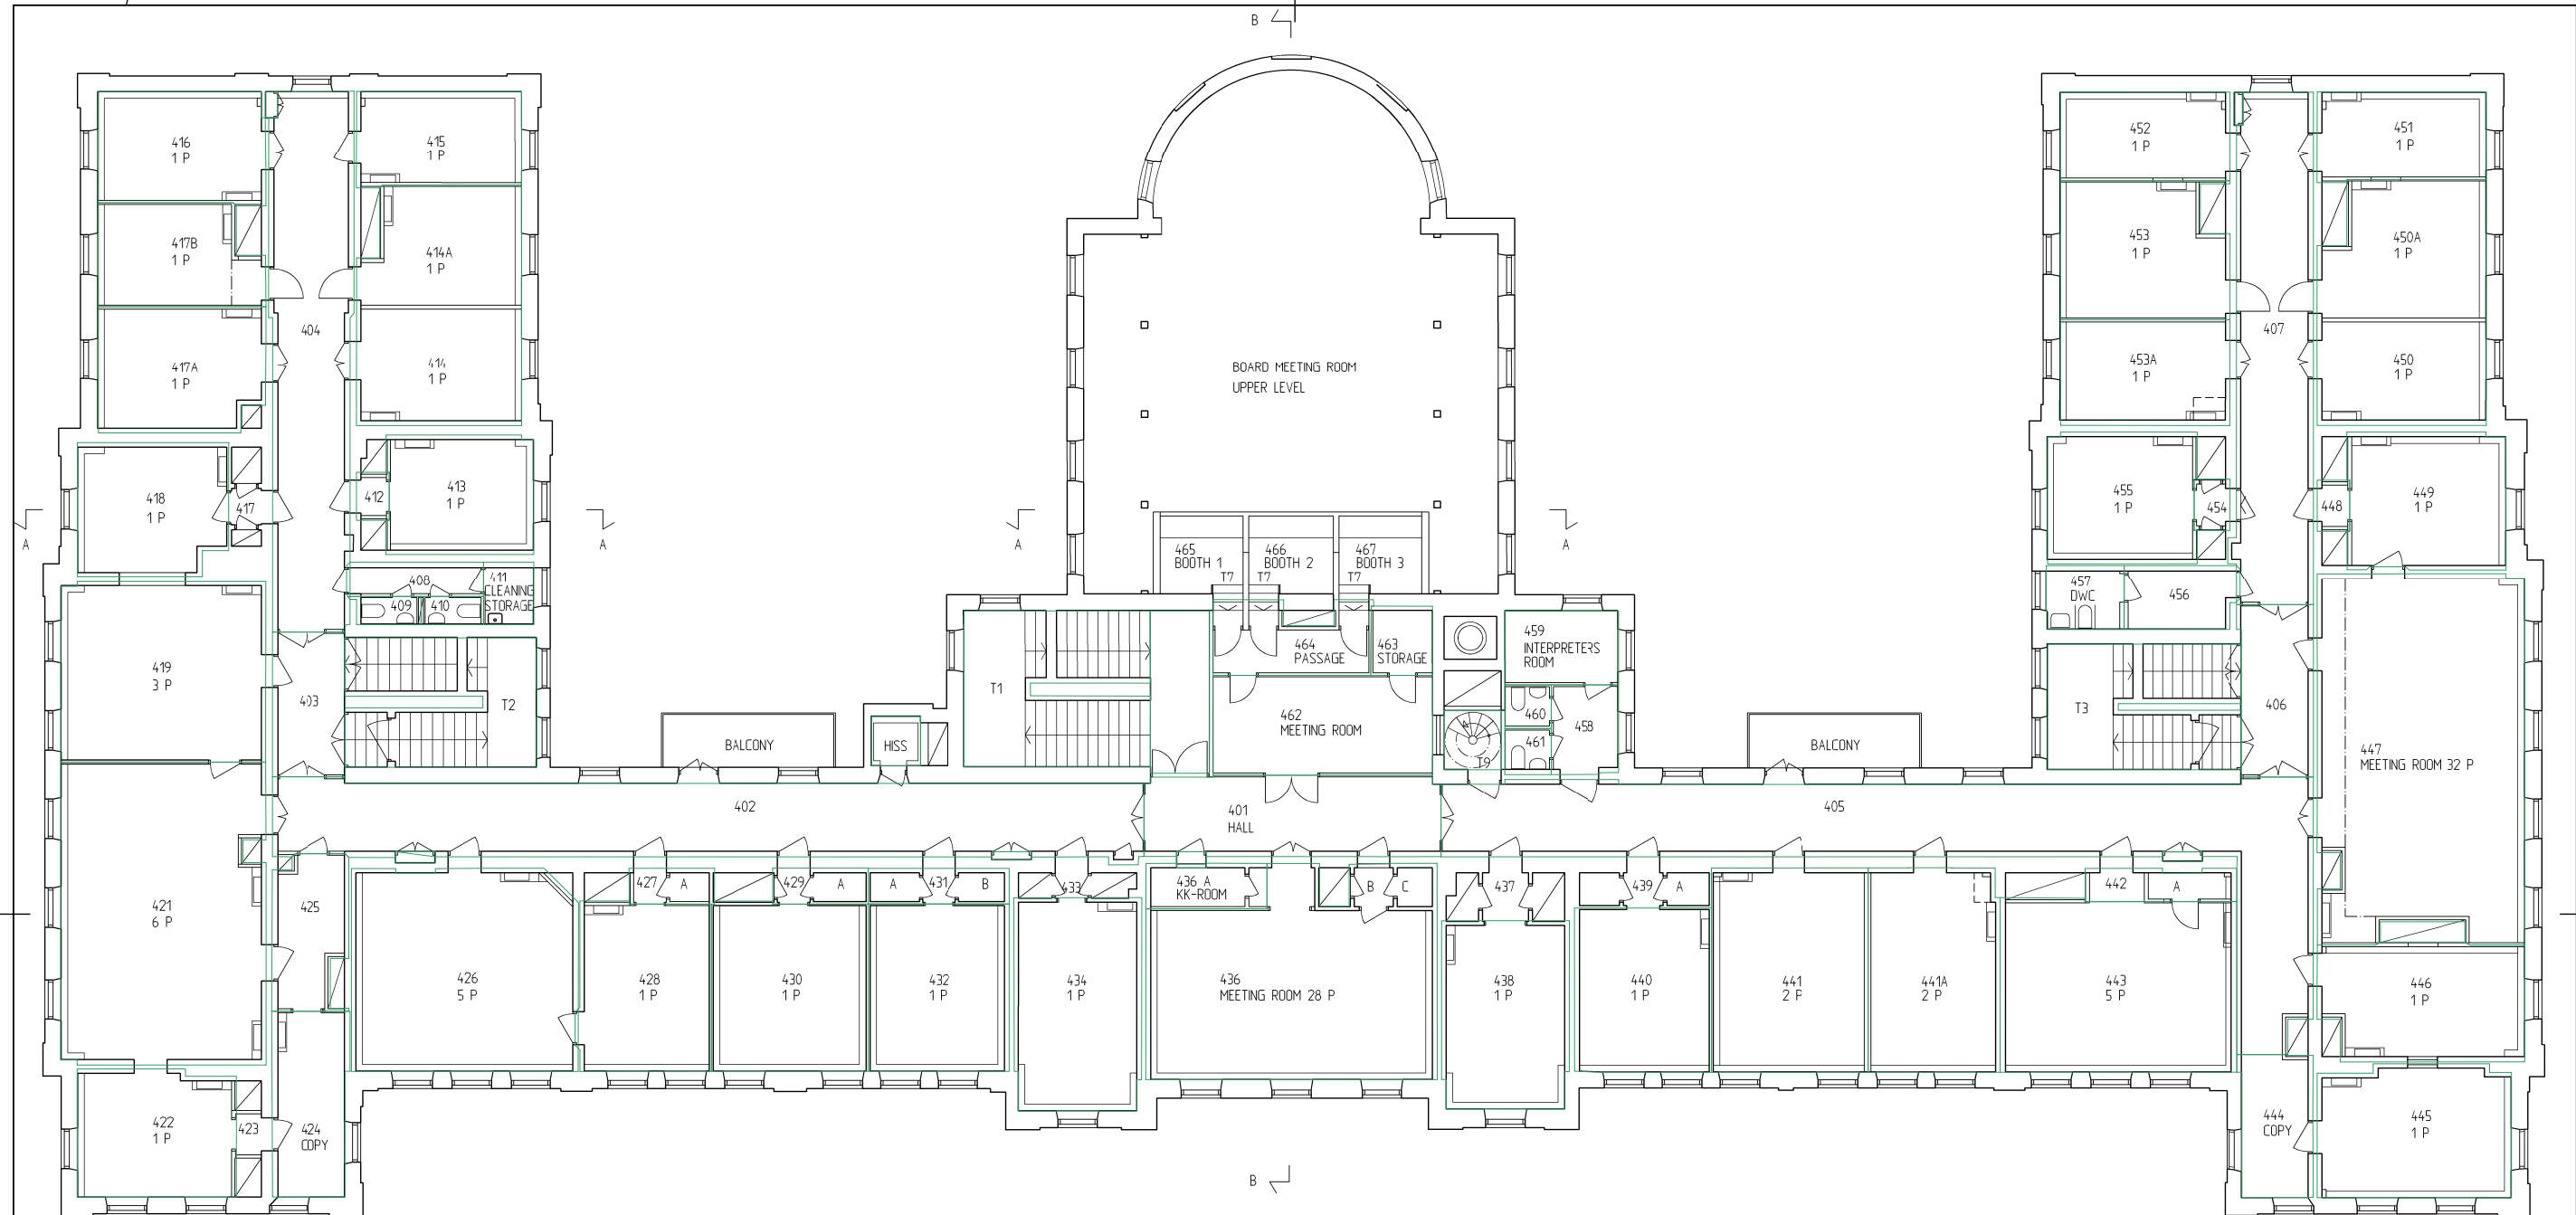

BET	ANT	ÄNDRINGEN	ÄYSER	DATUM	SIGN
RELATIONSHANDLING					
LOKALISERINGSFIGUR					
AKADEMISKA HUS					

TOMTEBODASKOLAN					
AKADEMISKA HUS I STOCKHOLM AB www.akademiskahus.se	UPPDRAG NR 91027106		RITAD AV BHD		HANDLAGARE Bo Hofsten
	DATUM 2006-11-17		ANSVARIG Håkan Langseth		
	REV./REL. DATUM		KONSULT White arkitekter AB		
	PLAN 4				
REGISTRERINGSNUMMER HAGA 4:35 ANLÄGGNINGEN A0062001		PLAND 04	ANSV. PART A	FORMAT A1	
SKALA 1:100		NUMMER A-40.1-104		BET	

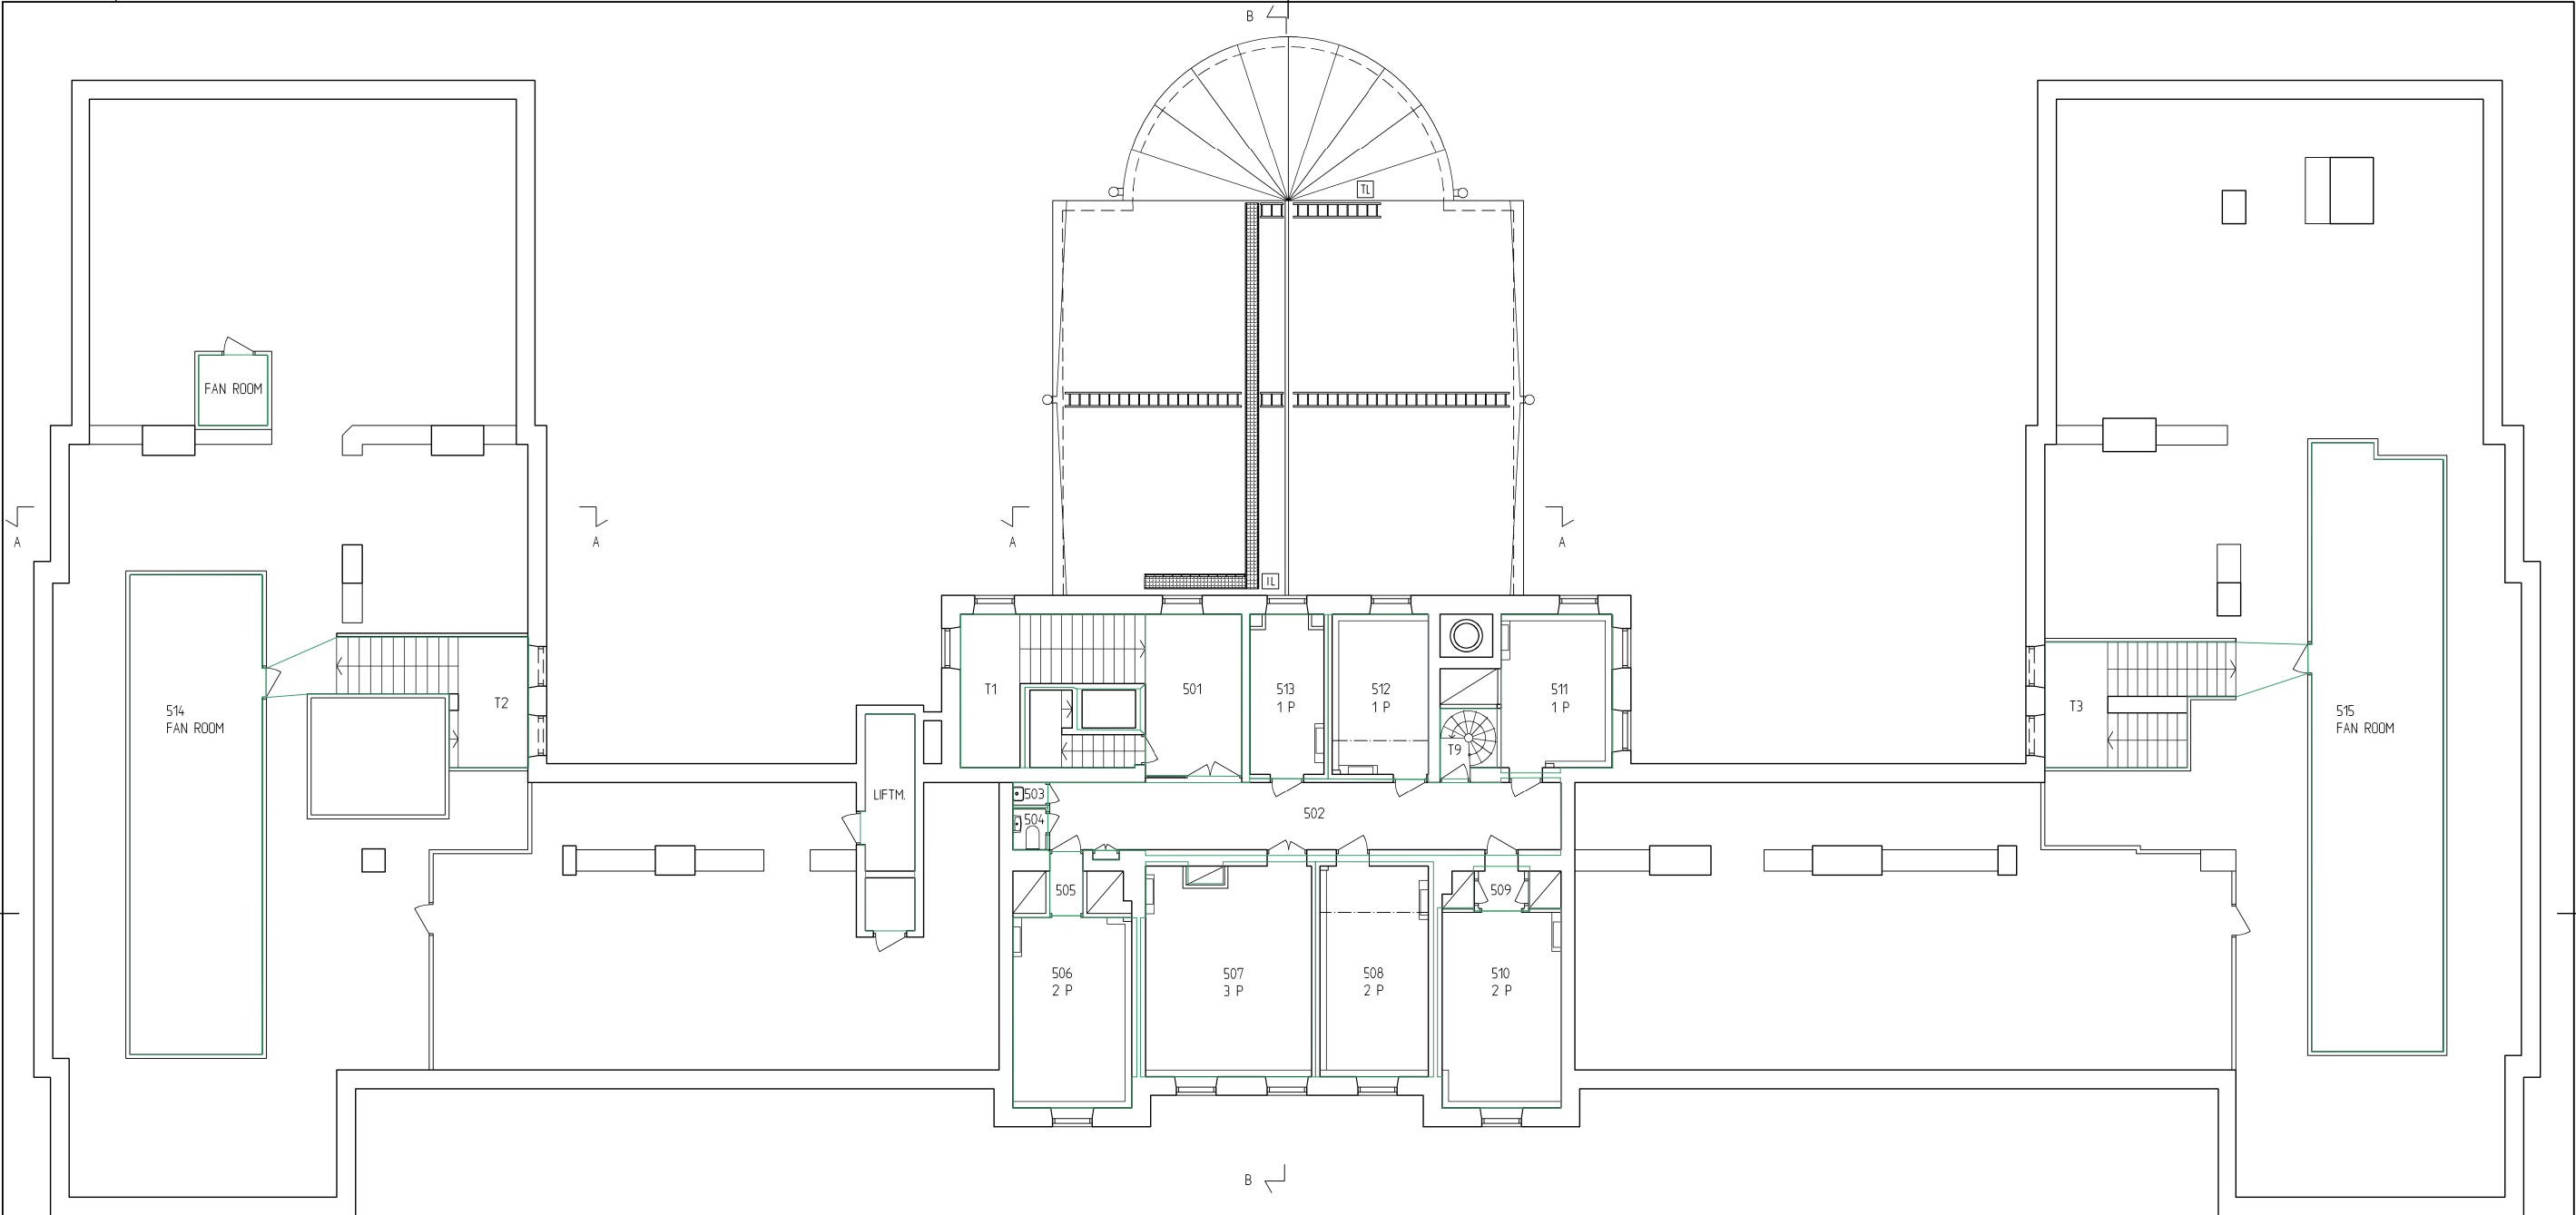

Handlingen är ej kalibrerad! Den är avritad från pappersoriginal.

- FÖRKLARINGAR:
- ANGER LÄGE FÖR TAKLUCKA
 - ANGER LÄGE FÖR TAKTRAPPSTEGE
 - ANGER LÄGE FÖR TAKBRYGGA
 - ANGER LÄGE FÖR TAKBRYGGA MED RÄCKE
 - ANGER LÄGE FÖR FASADSTEGE

BET	ANT	ÄNDRINGEN ÄYSER	DATUM	SIGN
RELATIONSRTNING				
LOKALISERINGSFIGUR				

TOMTEBODASKOLAN				
AKADEMISKA HUS I STOCKHOLM AB www.akademiskahus.se	UPPDRAG NR	91027106	RITAD AV	Bo Hofsten
	DATUM	2006-11-17	ANSVARIG	Håkan Langseth
	REV./REL. DATUM	2008-01-29	KONSULT	White arkitekter AB
REGISTERFÄSTIGHET HAGA 4:35 ANLÄGGNINGEN A0062001		PLAN 5		
RUSSEL	PLAND	ANSV. PART		
	05	A		
REGISTRERINGSNUMMER		FORMAT	SKALA	NUMMER
		A1	1:100	A-40.1-105