



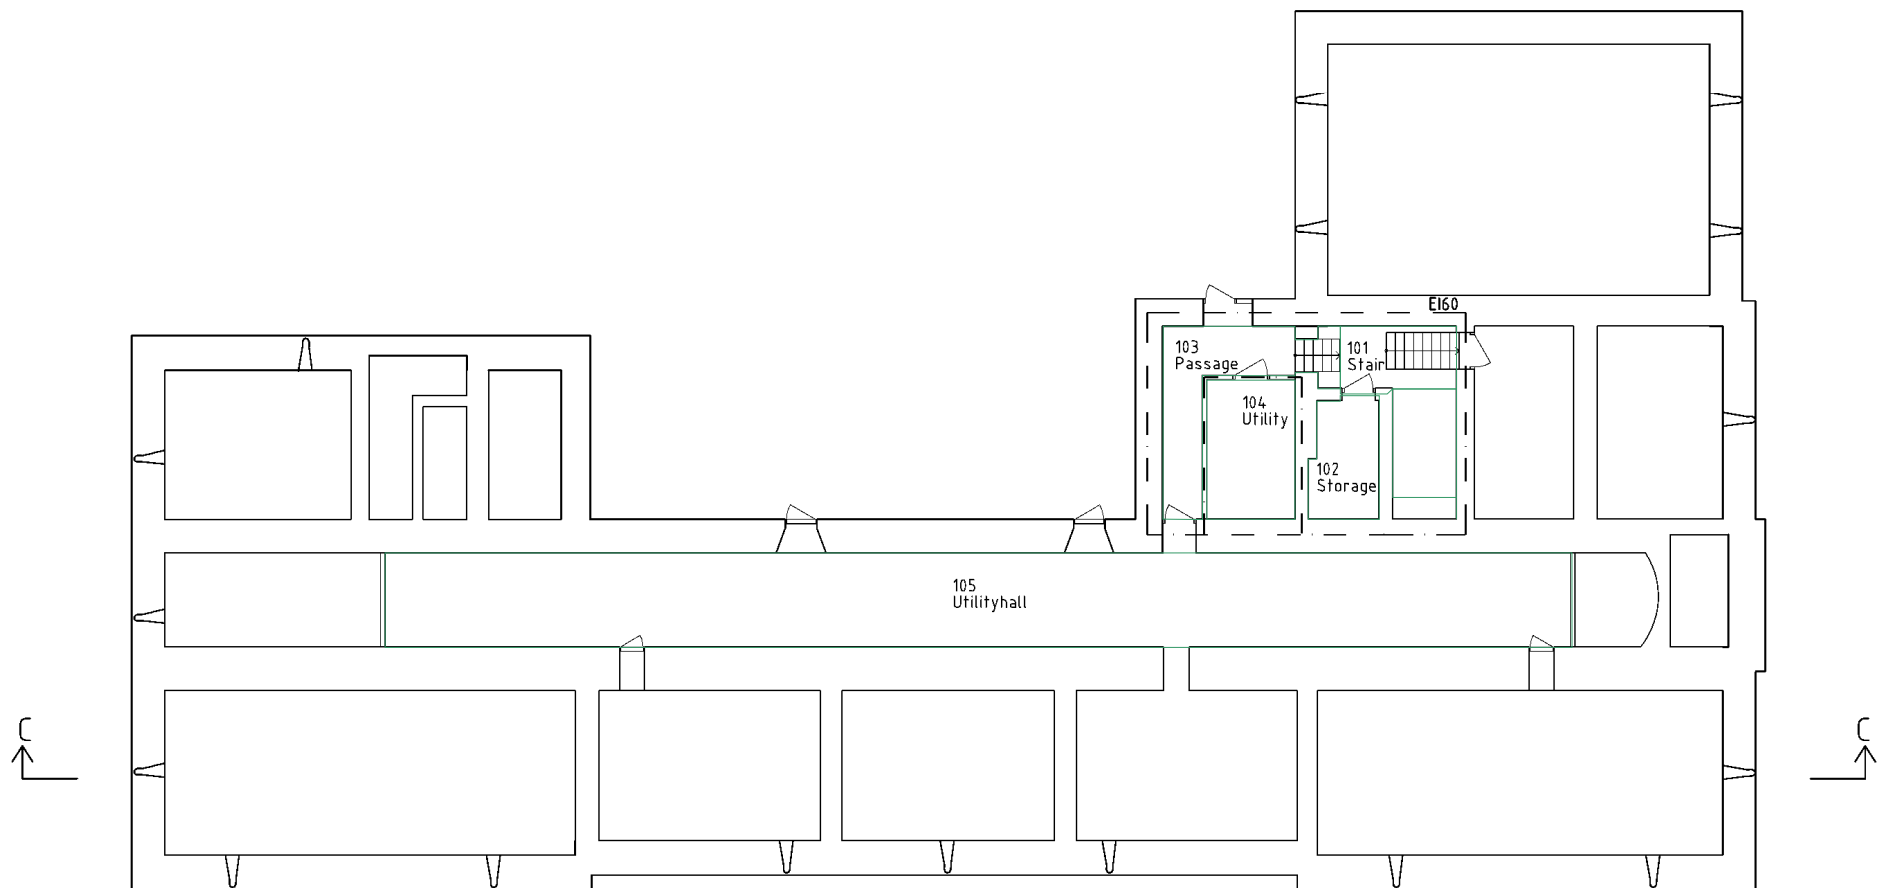


BET	ANT	ÄNDRINGEN AVSER	DATUM	SIGN
RELATIONSHANDLING				
AKADEMISKA HUS				

AKADEMISKA HUS STOCKHOLM A3 www.akademiskahus.se		UPPERAG NR		RITAD AV		HANDLAGGARE	
				NL		LK	
		ANSVARIG					
		L. Kristensen					
REGISTERFÄSTIGHET HAGA 4:35 ANLÄGGNINGSSNR A0062002		KONSULT					
		Respons arkitekter ab					
		DATUM		REV./REL. DATUM			
		2008-01-21					
		PLAN 1					
RUSEL		PLAND		ANSV. PART			
		01		A			
REGISTRERINGSNUMMER		FORMAT		SKALA		NUMMER	
		A1		1:100		A-40.1-101	
						BET	

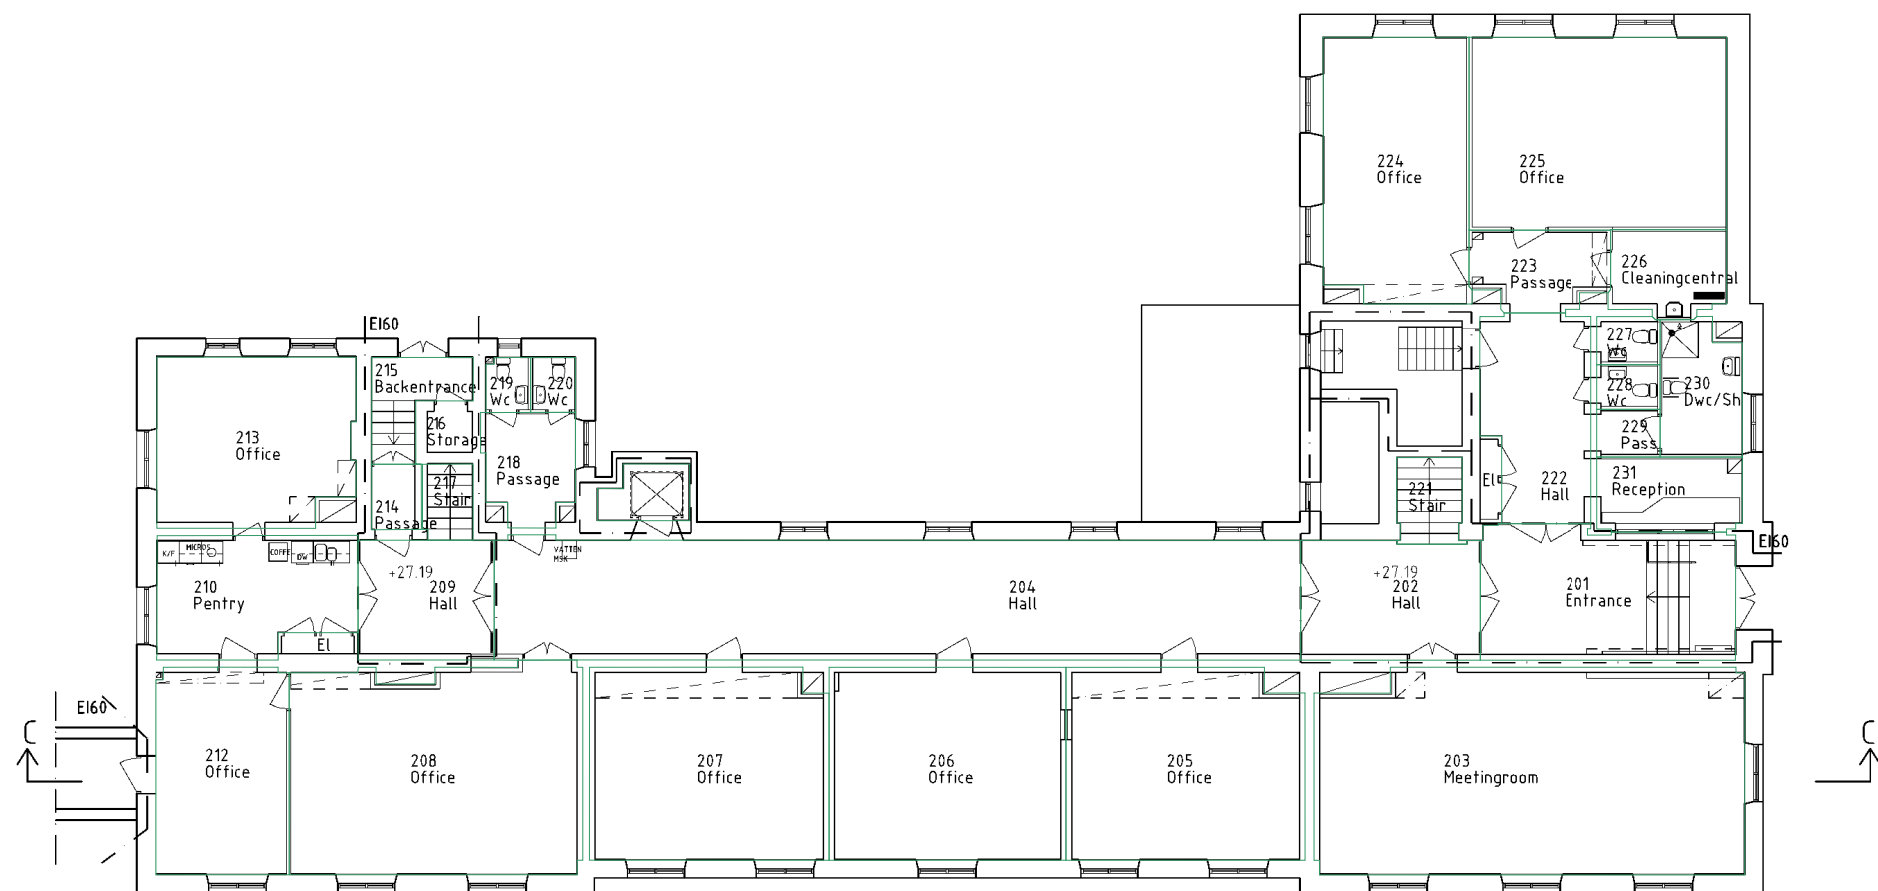


BET	ANT	KRÖNINGEN AVSER	DATUM	SIGN
RELATIONSHANDLING				
AKADEMISKA HUS				

AKADEMISKA HUS STOCKHOLM A3 www.akademiskahus.se		UPPERAG NR		RTAD AV	HANDLAGARE
				NL	LK
		ANSVARIG			
		KONSULT			
		Respons arkitekter ab			
REGISTERFÄSTNINGEN HAGA 4:35 ANLÄGGNINGEN A0062002		DARUM		REV./REL. DATUM	
		2008-01-21			
		PLAN 2 +27,19			
A	02			A	
REGISTRERINGSNUMMER		FORMAT	SKALA	NUMMER	SET
		A1	1:100	A-40.1-102	

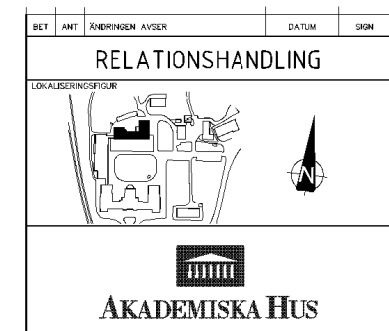


AKADEMISKA HUS STOCKHOLM AB www.akademiskahus.se	UPPDRAG NR		ITAD AV	HANDLAGGARE
			NL	LK
	ANSVARIG			
	L. Kristensen			
	PROJEKT			
	Respons arkitekter ab			
	DATUM		REV./REL. DATUM	
	2008-01-21			
REGISTERFASITIDEN HAGA 4:35 ANLÄGGNINGENR A0062002	PLAN 3 +31.29			
HUSDEL	PLANID	ANSV. PART		
	03	A		
REGISTERINGSNUMMER	FORMAT	SKALA	NUMMER	BET
	A1	1:100	A-40 1-103	

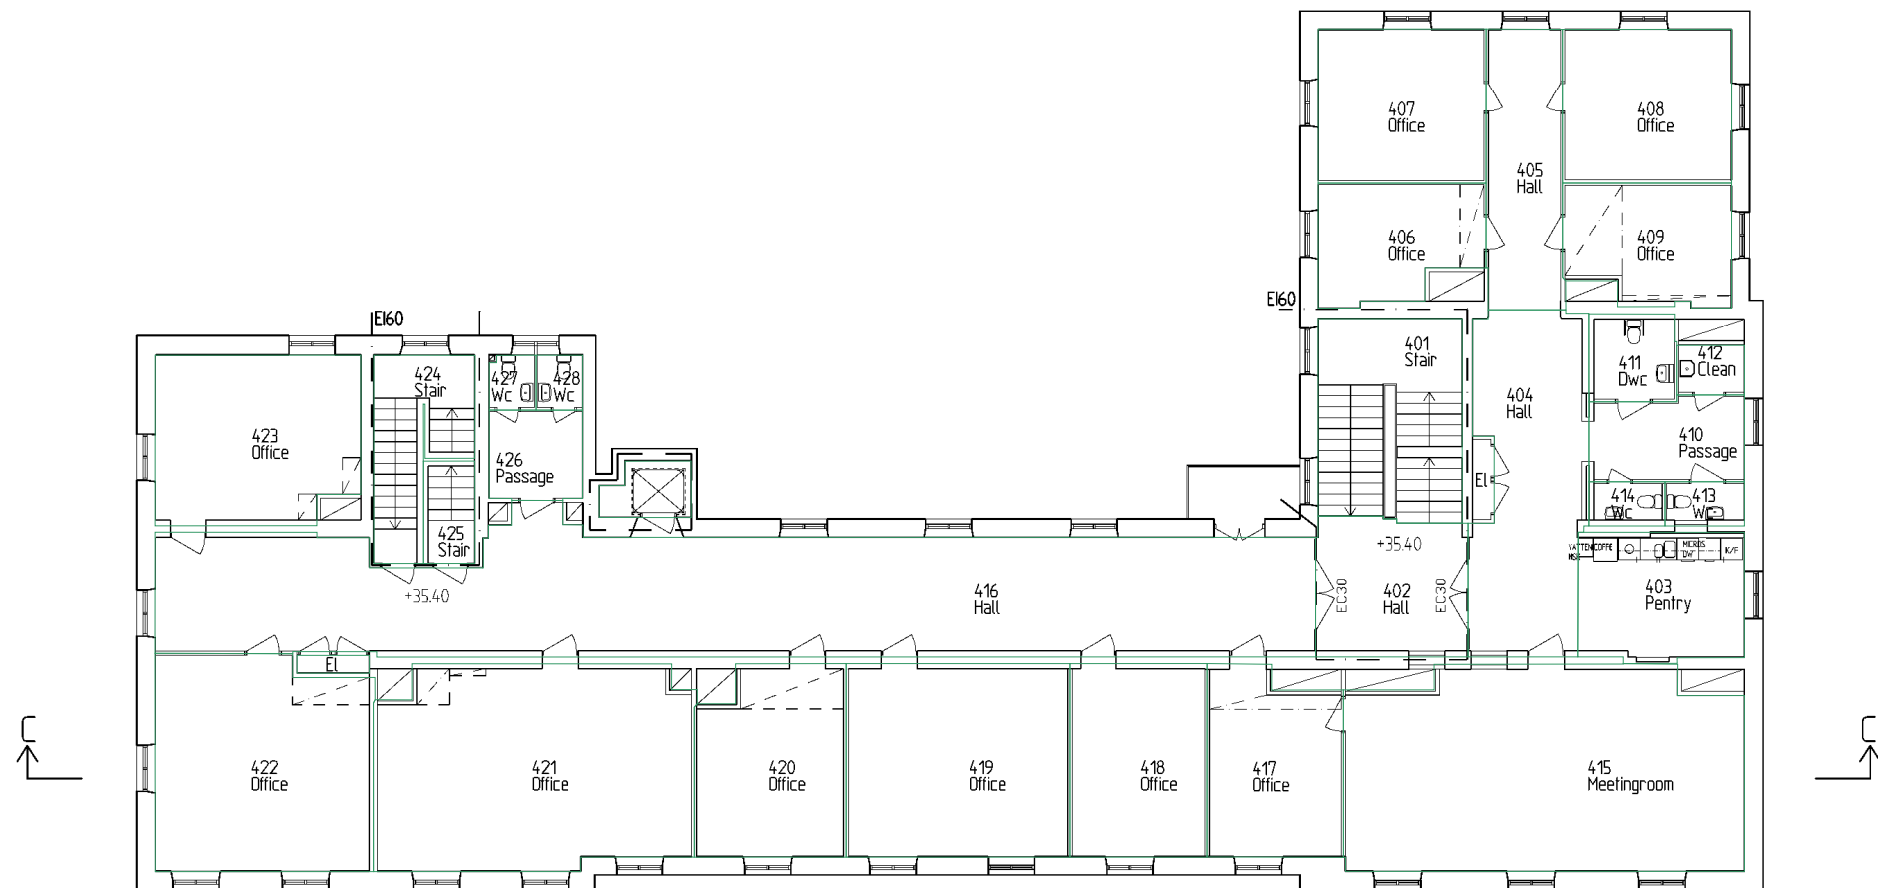

BET	ANT	KRÖNINGEN AVSER	DATUM	SIGN
RELATIONSHANDLING				
AKADEMISKA HUS				

AKADEMISKA HUS STOCKHOLM A3 www.akademiskahus.se	UPPERBAG NR	RITAD AV	HANDLAGGARE
	ANSVARIG	NL	LK
	KONSULT	Respons arkitekter ab	
	DATUM	2008-01-21	REV./REL. DATUM
REGISTRERINGSNUMMER HAGA 4:35 ANLÄGGNINGSSKILL A0062002	PLAN 4 +35.40		
	04	A	
REGISTRERINGSNUMMER	FORMAT	SKALA	NUMMER BET
	A1	1:100	A-40.1-104

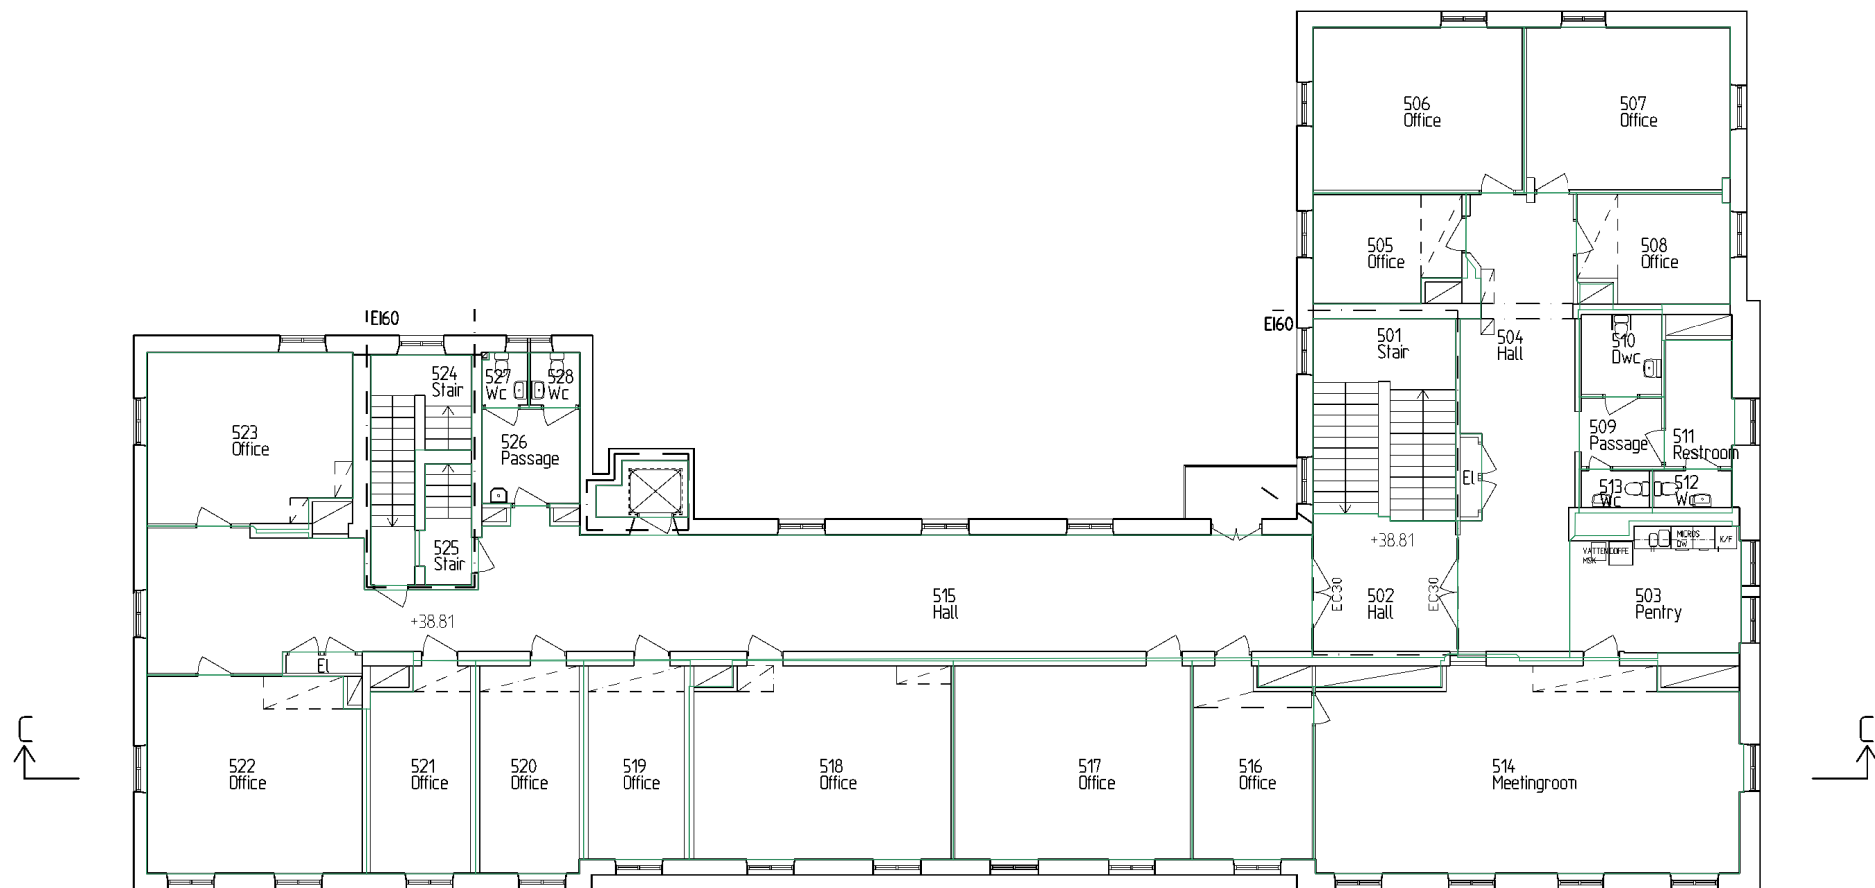

BET	ANT	KRÖNINGEN AVSER	DATUM	SIGN
RELATIONSHANDLING				
AKADEMISKA HUS				

AKADEMISKA HUS STOCKHOLM A3 www.akademiskahus.se		UPPERBAG NR L. Kristensen	RITAD AV NL	HANDLAGGARE LK
REGISTERFASTIGHET HAGA 4:35 ANLÄGGNINGSSKILL A0062002		KONSULT Respons arkitekter ab	DATUM 2008-01-21	
RUSSELL 05		PLAND A	PLAN 5 +38,81	
REGISTRERINGSNUMMER		FORMAT A1	SKALA 1:100	NUMMER A-40.1-105