


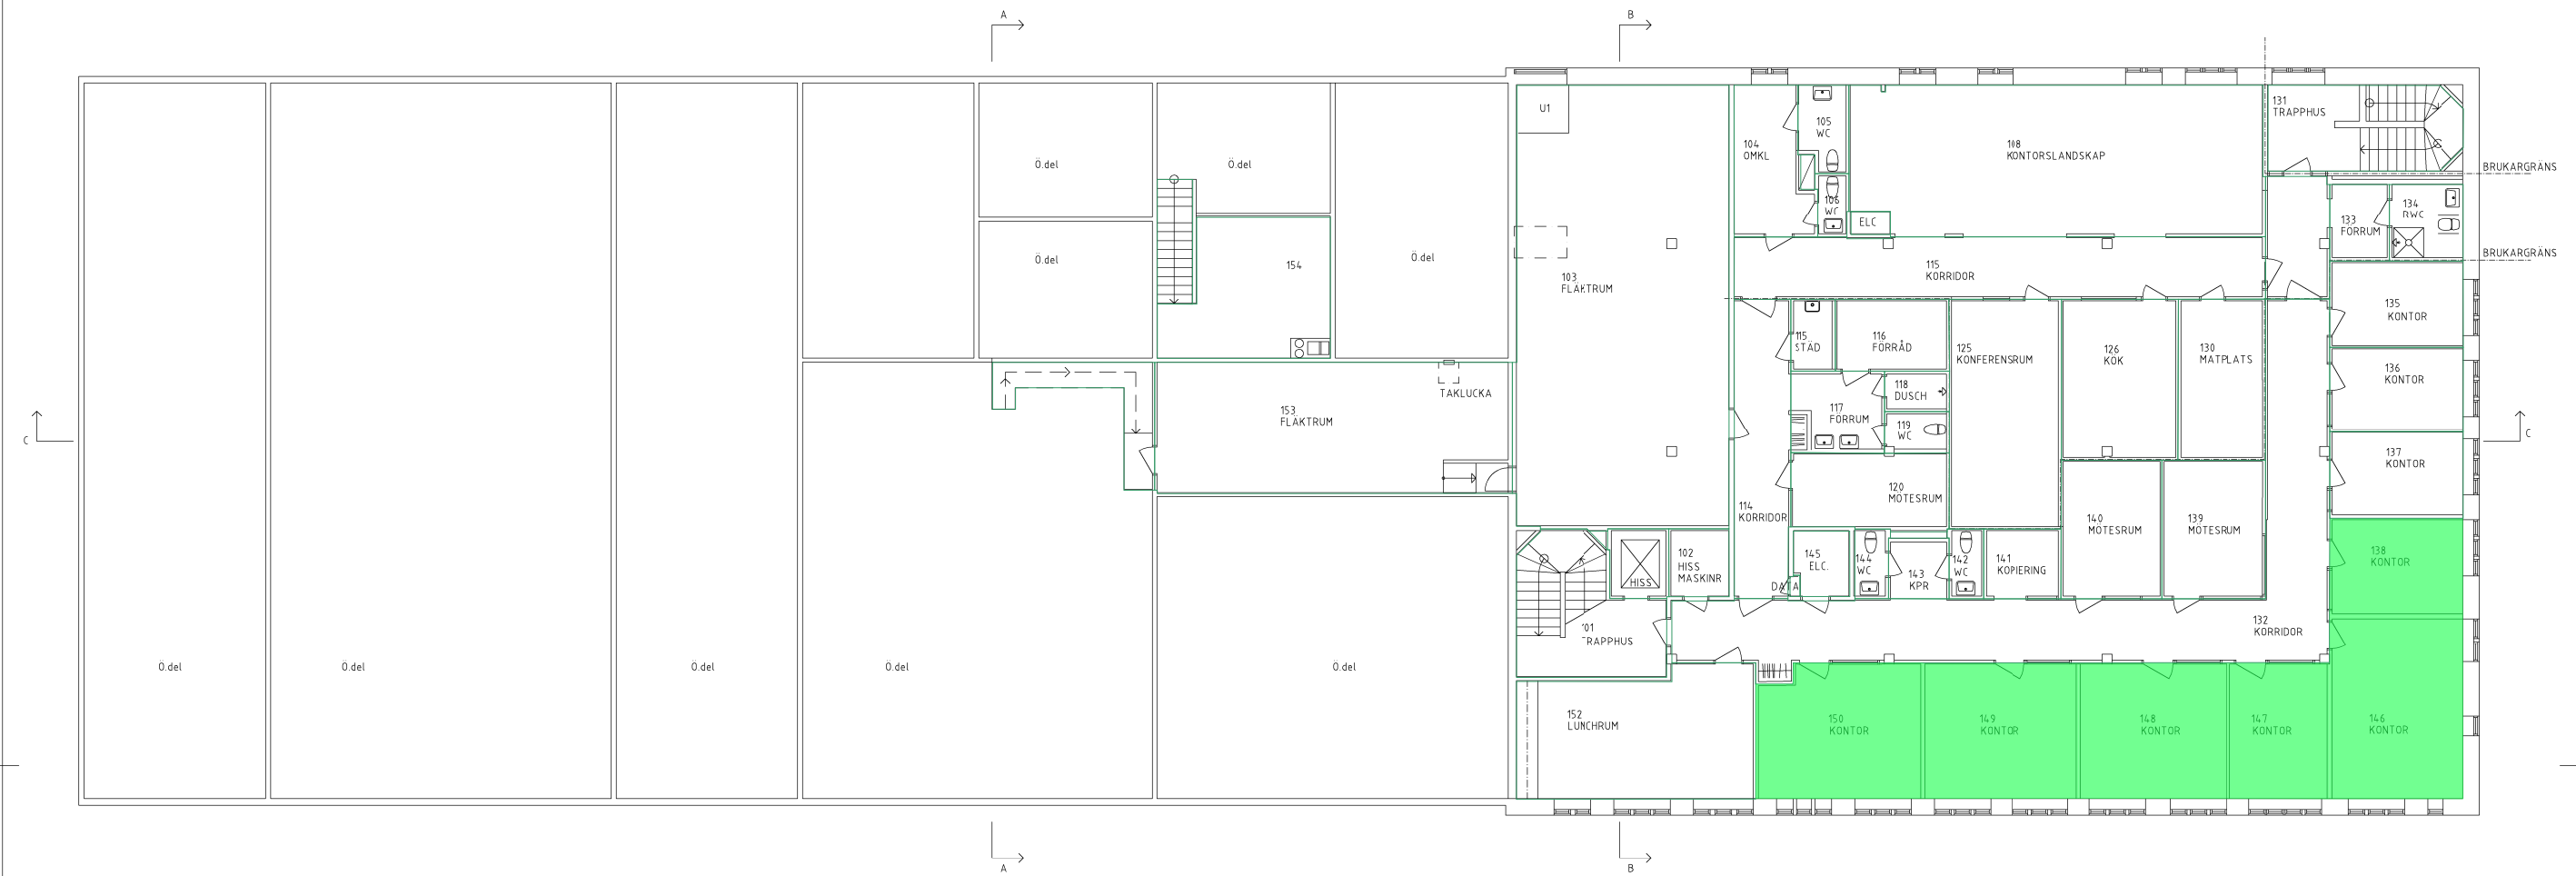

BET	ANT	ÄNDRINGEN AVSER	DATUM	SIGN
RELATIONSHANDLING				
LOKALISERINGSGRÄNS				
AKADEMISKA HUS				

C4:211				
AKADEMISKA HUS UPPSALA AB www.akademiskahus.se	UPPDRAG NR		UTD. AV	HANDLÄGGARE
	ANSVARIG		J ASPENBERG	J ASPENBERG
	PAUL KVANTA			
	KONSULT			
	ÅHRBOM & PARTNER			
REGISTERFASTIGHET	DATUM		REV./REL. DATUM	
ULTUNA 2:23	2020-10-09			
ANLÄGGNINGSNR	PLAN 2			
C0004211				
HUSDEL	PLAND	ANSV. PART		
	02	A		
REGISTRERINGSNUMMER	FORMAT	SKALA	NUMMER	BET
	A1	1:100	A-40.1-01	