

Plan 2 (entréplan)

FÖRKLARINGAR

- UTRYMNSRIKTNING
- BRANDELLSGRÄNS ENO
- SCHAKT MED BRANDCELLSGRÄNS ENO
- PRINTER ABO
- BRANDVENTILATION

RELATIONSHANDLING

AKADEMISKA HUS

KTH HUS 94:1

UPPGÅVE NR 3868
PROJEKTANT TVT
FÖRORDNAD CARLSTEDT ARKITEKTER AB
UTGIV 1908-01-01
REVISIÖN 2014-05-03

AKADEMISKA HUS STOCKHOLM AB
akademiskahus.se

REGISTRERAT
NORRA DJURGÅRDEN 1:49
A:0094-001
TITEL BRAND OCH ÖVERSIKT
FÖRSTÄLLNINGSGIVARE

PLAN 2
BRAND OCH ÖVERSIKT

FORMAT A4
SKALA 1:100
RÖR 0.4.100

	UTRYMNINGSDIRKTION
	BRANDCELLSGRÄNS EIGO
	SCHAKT MED BRAND-CELLSGRÄNS EIGO PRENTER ABO
	BRANDVENTILATION


RELATIONSHANDLING

LOKALISERINGSÖVNING


9a:1 9a:2

AKADEMISKA Huset

						NET	



Plan 3

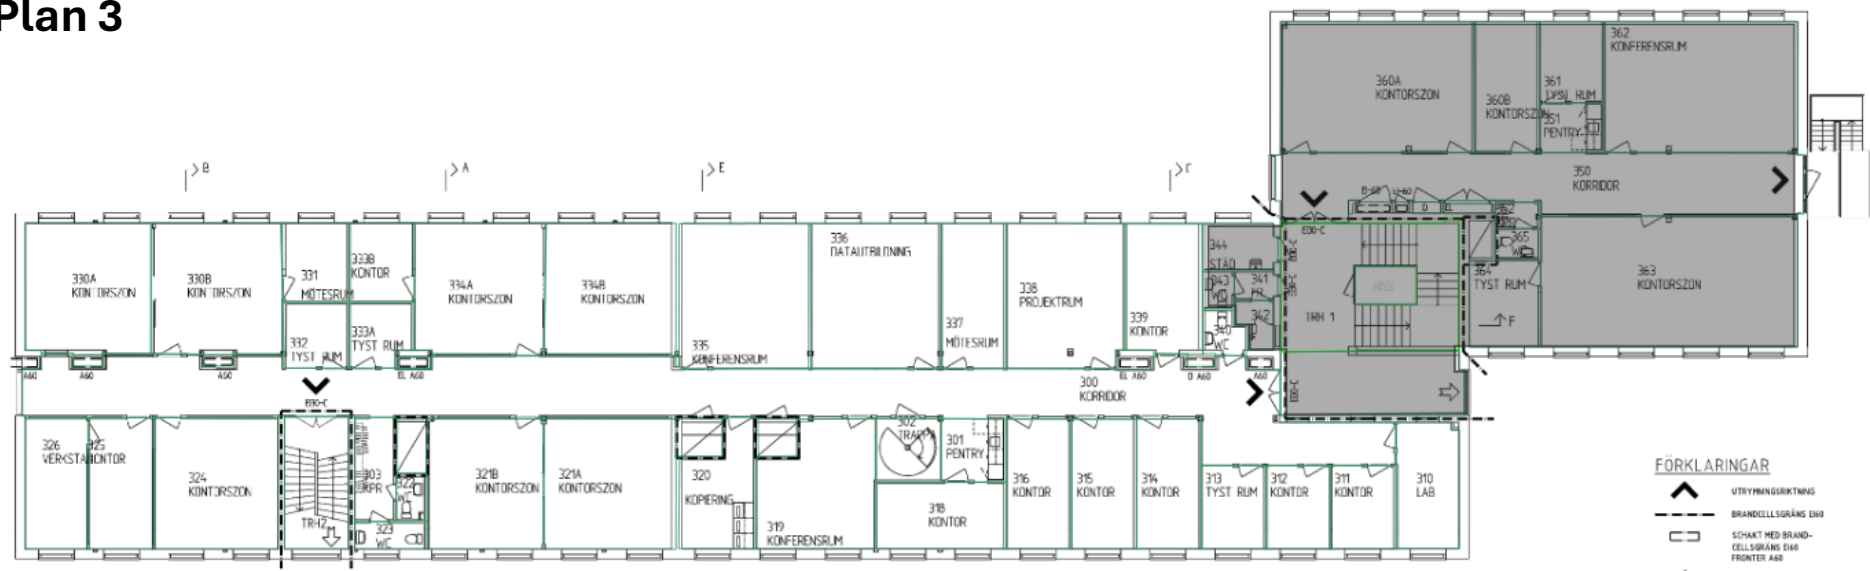

PLAN 3 (VÅNING 1 TR)

- FÖRKLARINGAR**
- UTRYMNINGSRIKTNING
 - BRANDELLSGRÄNS E140
 - SÖMART MED BRANDCELLSGRÄNS E140 FRONTER A40
 - BRANDVENTILATION

RELATIONSHANDLING

LOKALISERINGSSKISS


94.1 94.2

AKADEMISKA HUS

KTH HUS 94.1			
AKADEMISKA HUS STOCKHOLM AB	UPPGIFT NR 3858	REVISY AV TVT	TRÄKONTORET TVT
akademiskahus.se	PROJEKT	TVT	
NORRA DJURGÅRDEN 149	CARLSTEDT ARKITEKTER AB		
A0094-001	SINCE 1900-01-01		
PLAN 3	REVISY: 2014-05-06		
BRAND OCH ÖVERSIKT			
PLÅN 04	SKALA	1:100	NUMMER A-40.1-103
REVISYFÖRSTÄRKT	SKALA	1:100	NUMMER A-40.1-103



Plan 4

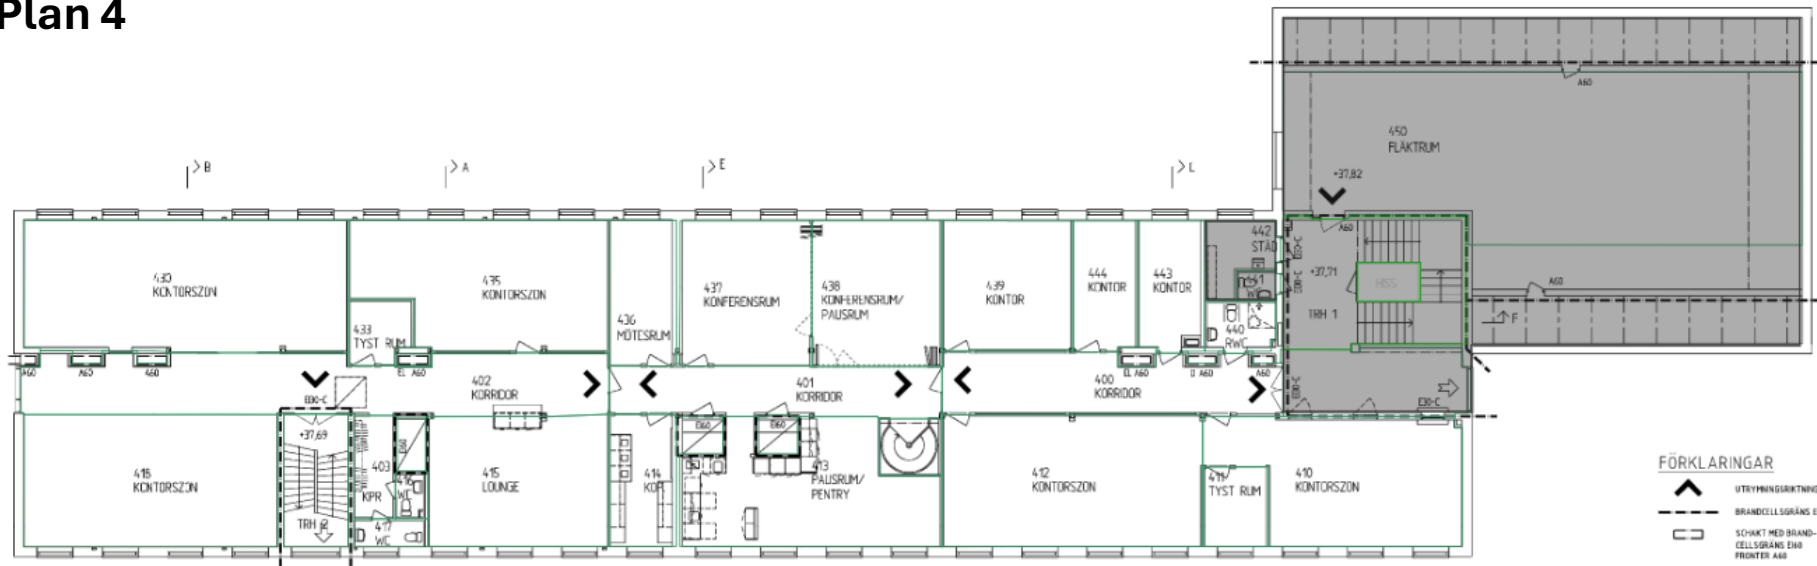

FLAN 4 (VÄNING 2 TR)

FÖRKLARINGAR



RELATIONSHANDLING				
 AKADEMISKA HUS				

KTH HUS 94.1			
PLAN 4 BRAND OCH ÖVERSIKT			
REGISTRERAD JÄMÅR 1905-01-01	FÖRVALTARE A.1	STÅLLA 1.100	NUMMER A-0 4 0 1-104
			[M]