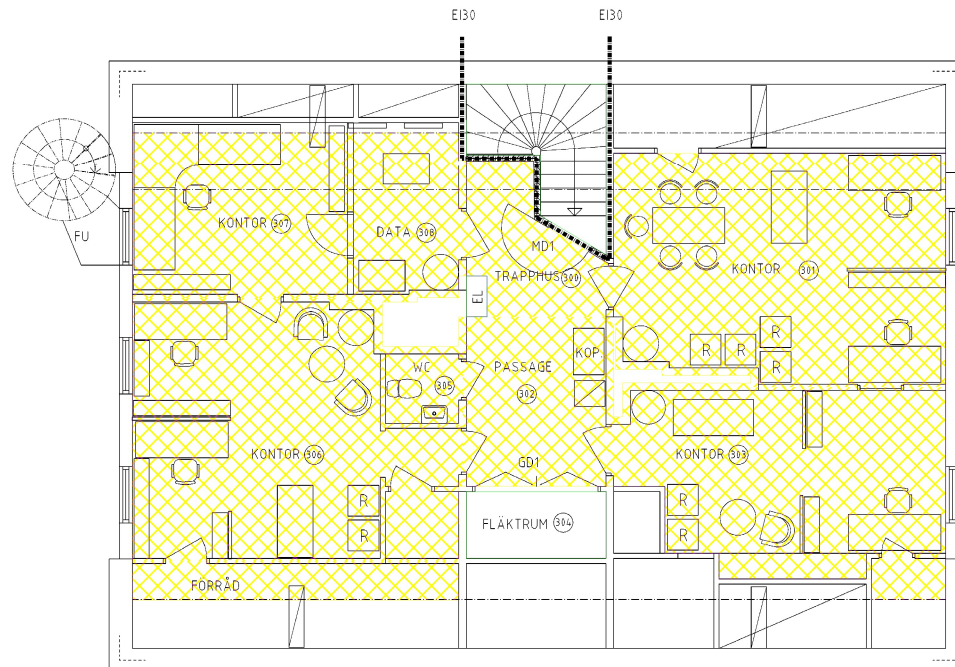


A	ANT	STÄMPEL	2012-09-24	HZR
BET	ANT	ZÖRREHÖJEN AVSER	DATUM	SDH
RELATIONSHANDLING				
LOKALISERINGSFIGUR				
				
AKADEMISKA HUS				

C59-12		UPPRÖK NR	50918	UTAD AV	J-E G	HANDLEGGARE	Jan-Erik Gidlöf
AKADEMISKA HUS UPPSALA AB		ANVÄND		OBJEKT		B JERKING AB	
akademiskahus.se		DATUM		2011-06-09	REV/REL DATUM	2012-09-24	
REGISTERATIONEN		KÄDDA		14:3		ÖVERSIKT	
FÖRDEL		PLAND	03	ANV. PART	A	FORMAT	
REGISTERINGSNUMMER		A1		SKALA	150	NÄRME	A-40.1-03
						BET	