



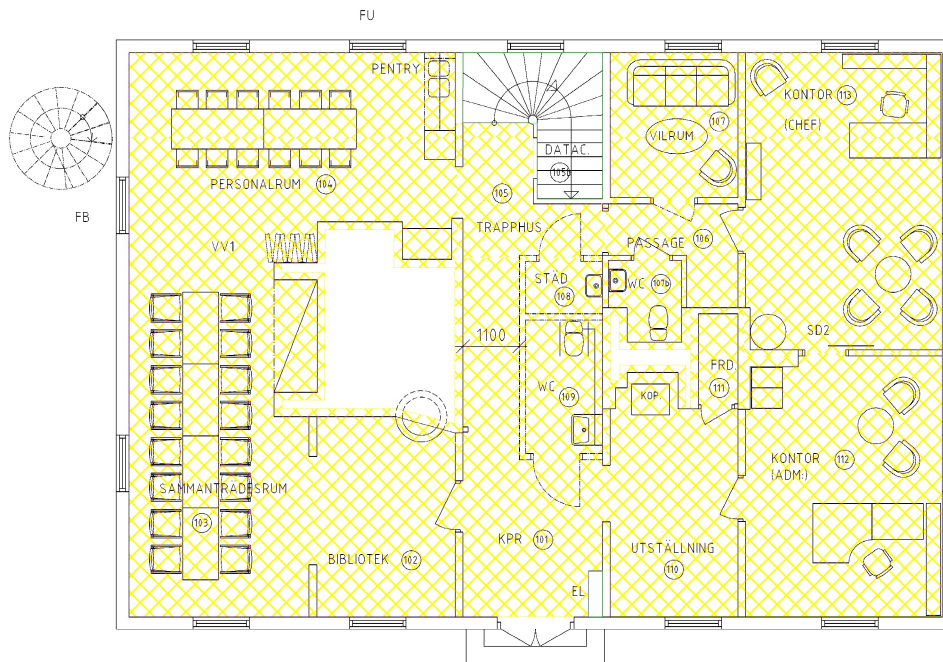

A	ANT	STAMPEL	2012-09-24	H2R
BET	ANT	ÄNDRINGEN AVSER	DATUM	SON
RELATIONSHANDLING				
LOKALISERINGSGUID				
 AKADEMISKA HUS				

C59:12				
AKADEMISKA HUS UPPSALA AB akademiskahus.se		UPPDRAG NR 50918	UTSÄTT AV J-E G	HANDLIGGÅRE Jan-Erik Gidlöf
		ANSVARIG		
		FÖRSLUT B JERKING AB		
		DATUM 2011-06-09		REV./REV. DATUM 2012-09-24
REGISTERFÄRDIGHET K&bo 14.3	ÖVERSIKT Plan 1			
ANLÄGGNINGEN C0059012				
HUSLÄS -	PLAND 01	ANDY. PART A		
REGISTERINGSNAMNET	FORMAT A1	SKALA 150	NAMNET A-40.1-01	BET

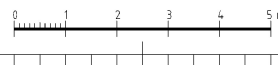

XREF: _Model\A330_001-101.dwg

LÄSAR: SBT

PLB: 2012-09-25 11:16 C:\UPPSALA\BIBLIOTEK\0059012\A330\DEF\A-401-01.dwg HUSSEN BATTI