




BET	ANT	ÄNDRINGEN AVSER	DATUM	SIGN
RELATIONSHANDLING				
LOKALISERINGSGRUPP				

C4:68			
Akademiska Hus AB Region Uppsala akademiskahus.se	UPPDRAG NR AHUK0049	RITAD AV SRVR	HANDLAGGARE UW
	ANSVARIG Ulrika Westerstrand		
	KONSULT Werket Arkitekter 018-686660		
	DATUM 2018-02-05	REV./REL. DATUM	
	Plan 2		
REGISTERFASTIGHET ULTUNA 2:23			
BYGGNADSVÄRKSNUMMER C0004068			
HUSDEL	PLAND 03	ANSV. PART A	
REGISTERINGSNUMMER	FORMAT A1	SKALA 1:100	NUMMER A-40.1-102
			BET

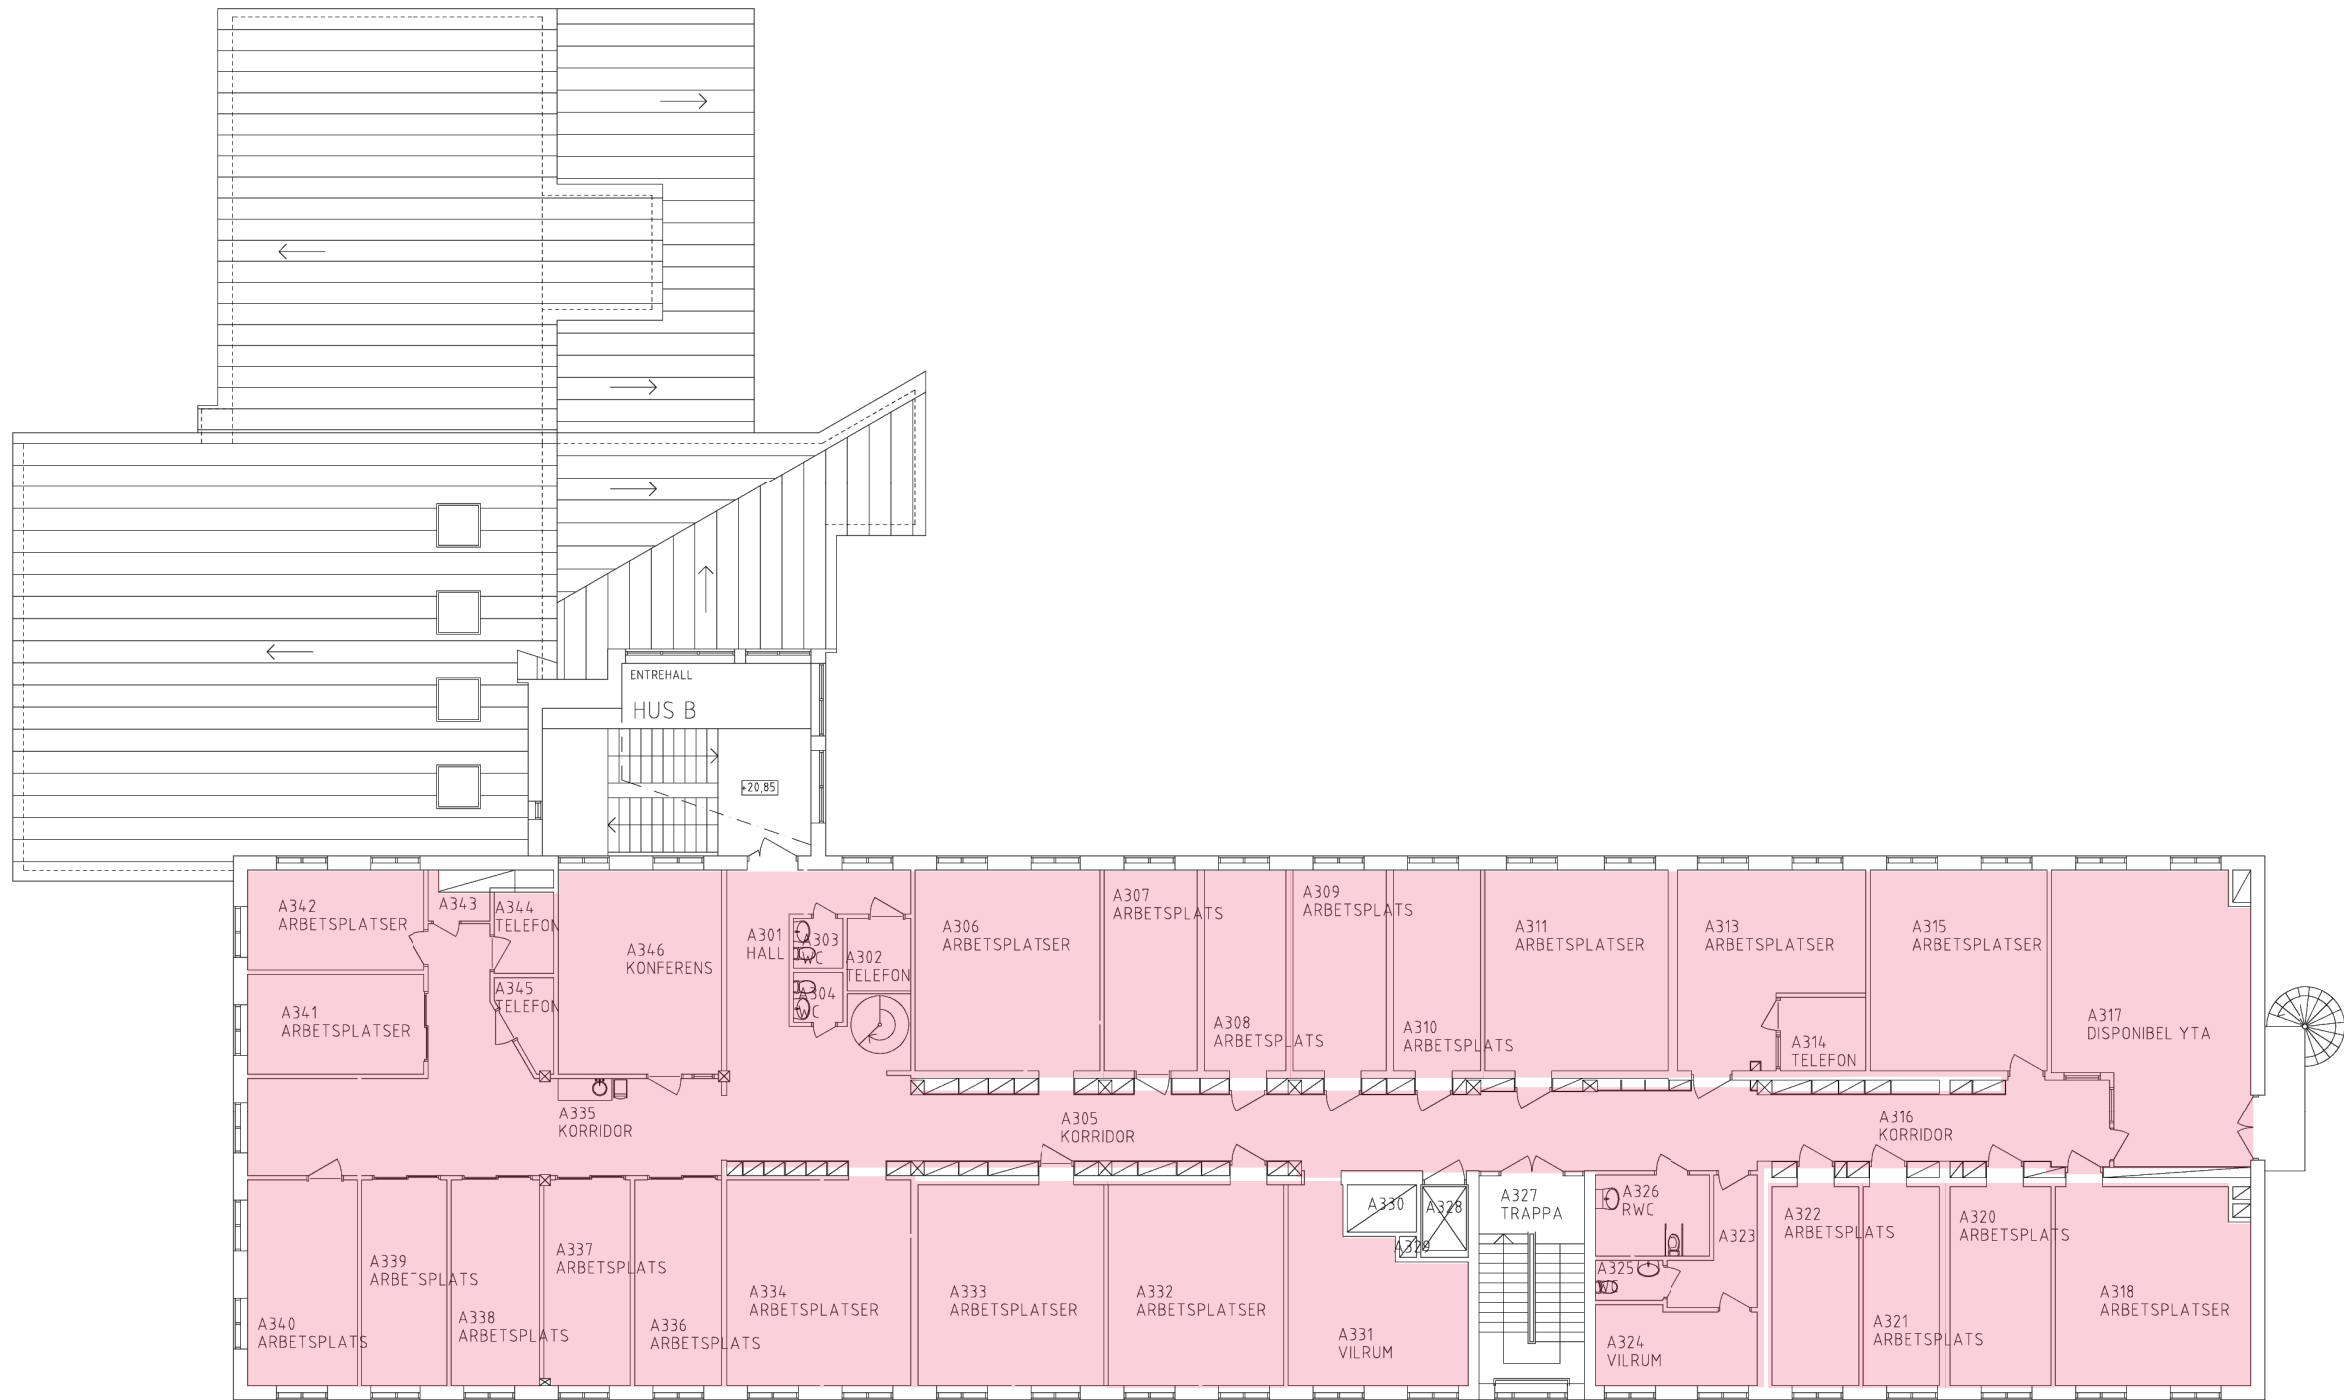