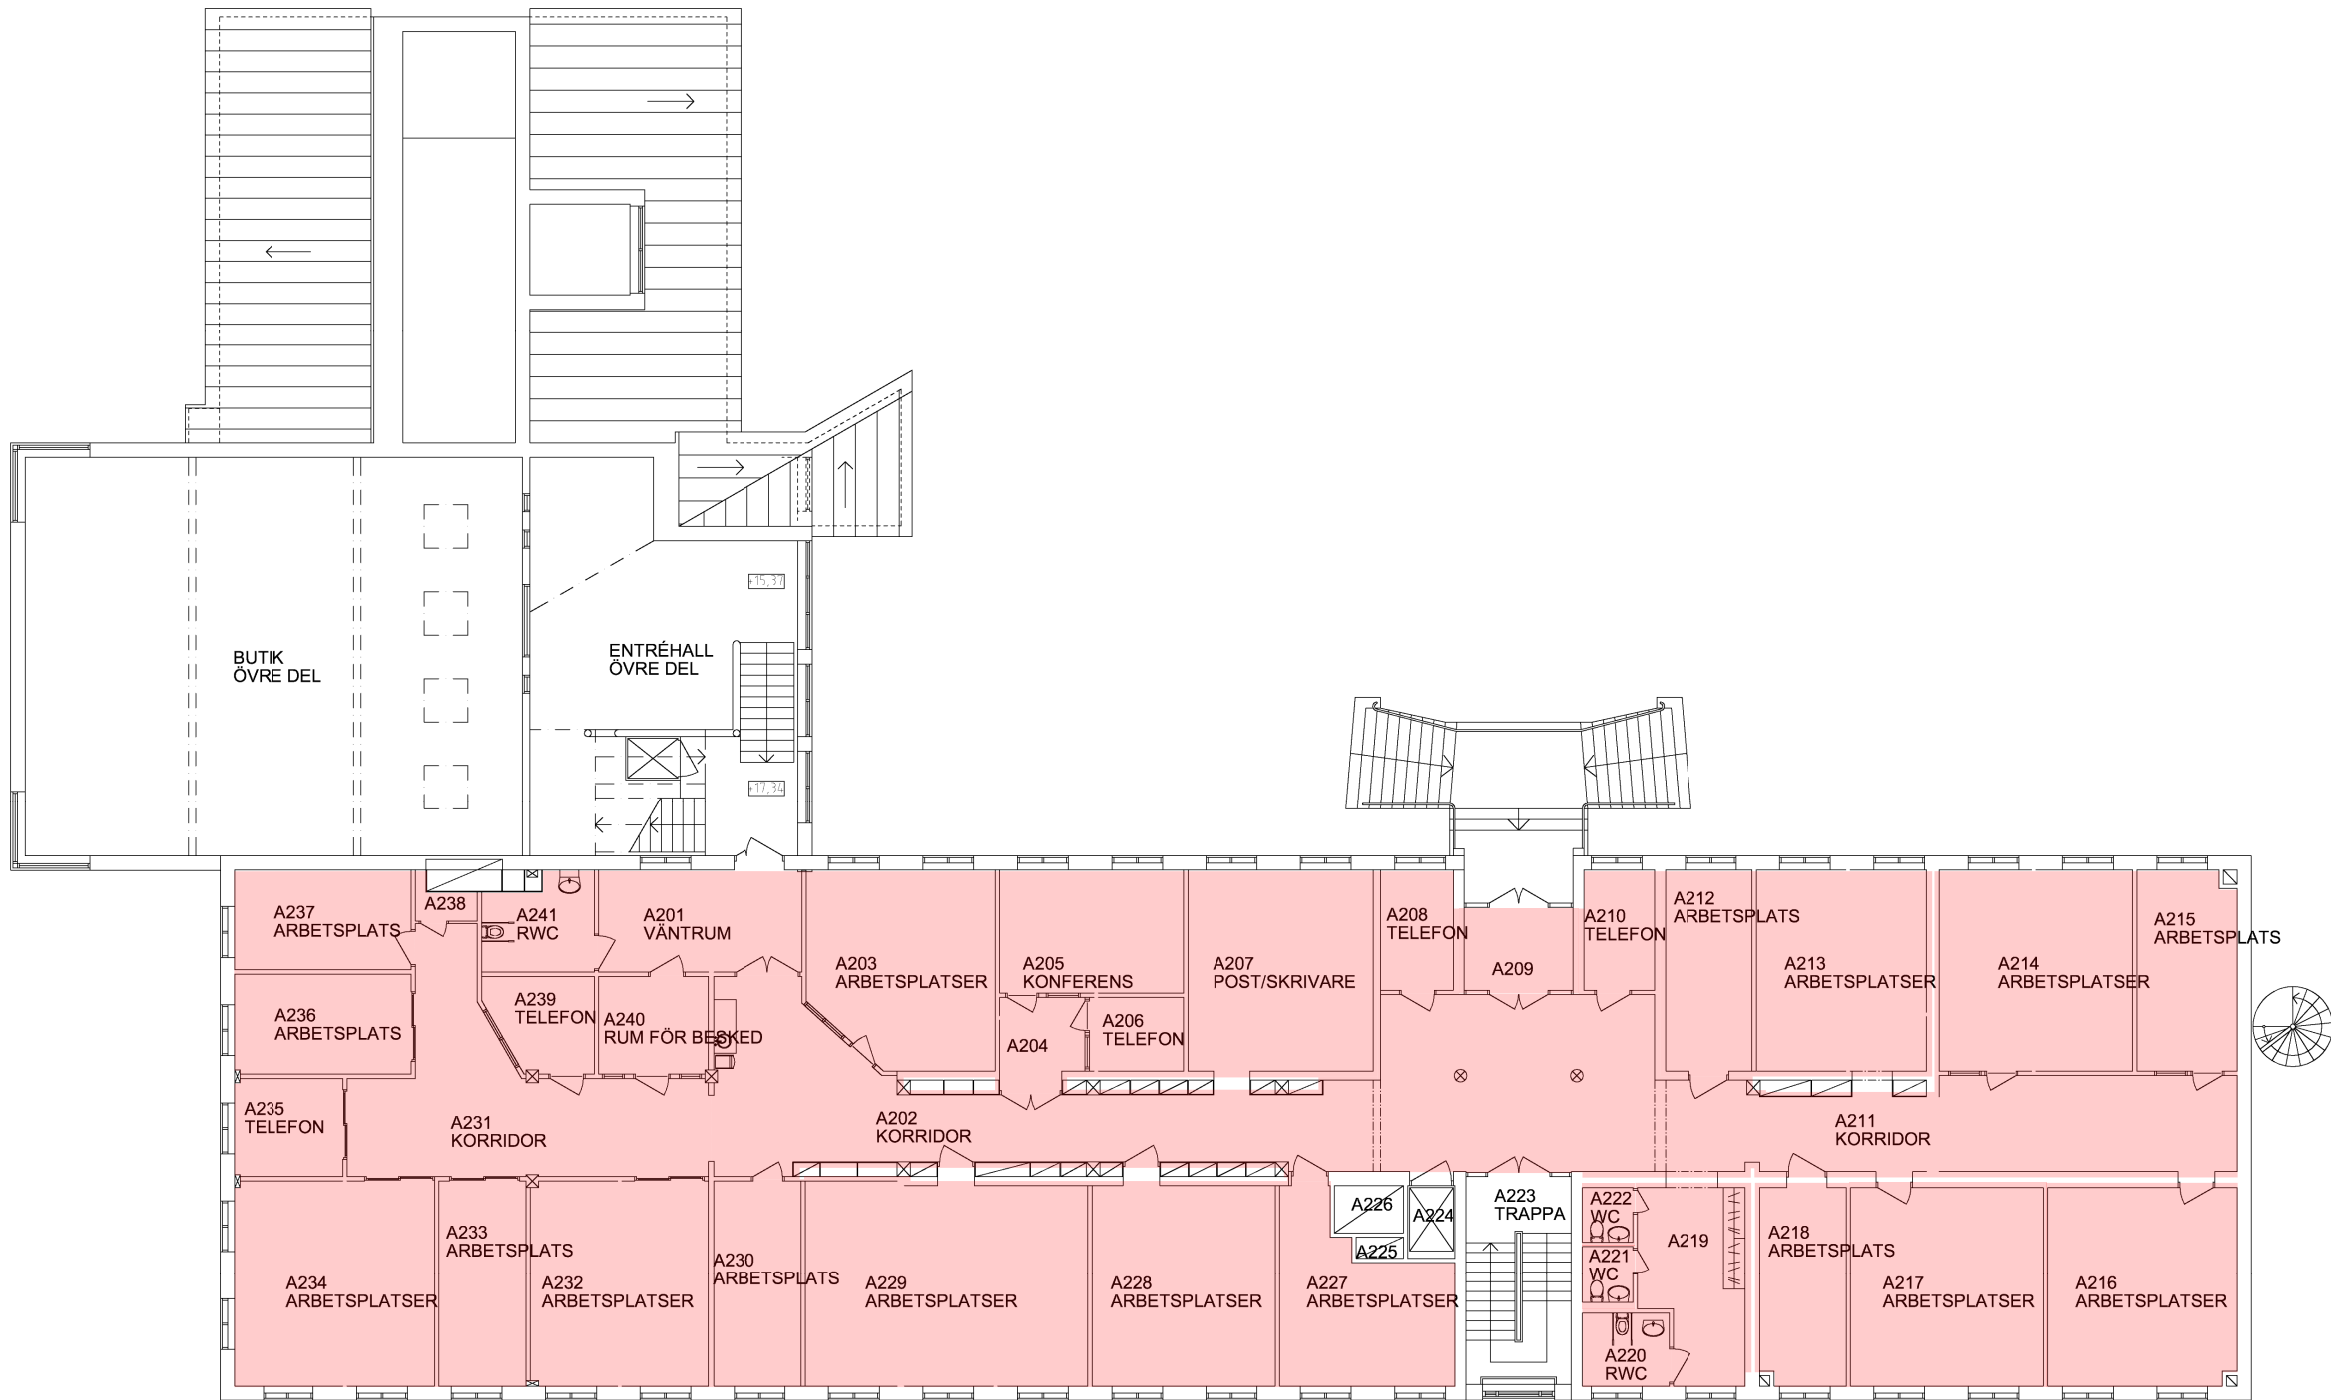


BET	ANT	ÄNDRINGEN	AVSER	DATUM	SIGN
RELATIONSHANDLING					
LOKALISERINGSGRUPP					
AKADEMISKA HUS					

C4:68

Akademiska Hus AB Region Uppsala akademiskahus.se	UPPDRAG NR AHUK0049		RITAD AV SRvR	HANDLÄGGARE UW
	ANSVARIG Ulrika Westerstrand			
	KONSULT Werket Arkitekter 018-686660			
	DATUM 2018-02-05		REV./REL. DATUM	
REGISTERFÄSTIGHET ULTUNA 2:23	Plan 1			
BYGGBÄNNSNUMMER C0004068				
HUSDEL	PLAND 02	ANSV. PART A		
REGISTERINGSNUMMER	FORMAT A1	SKALA 1:100	NUMMER A-40.1-101	BET