


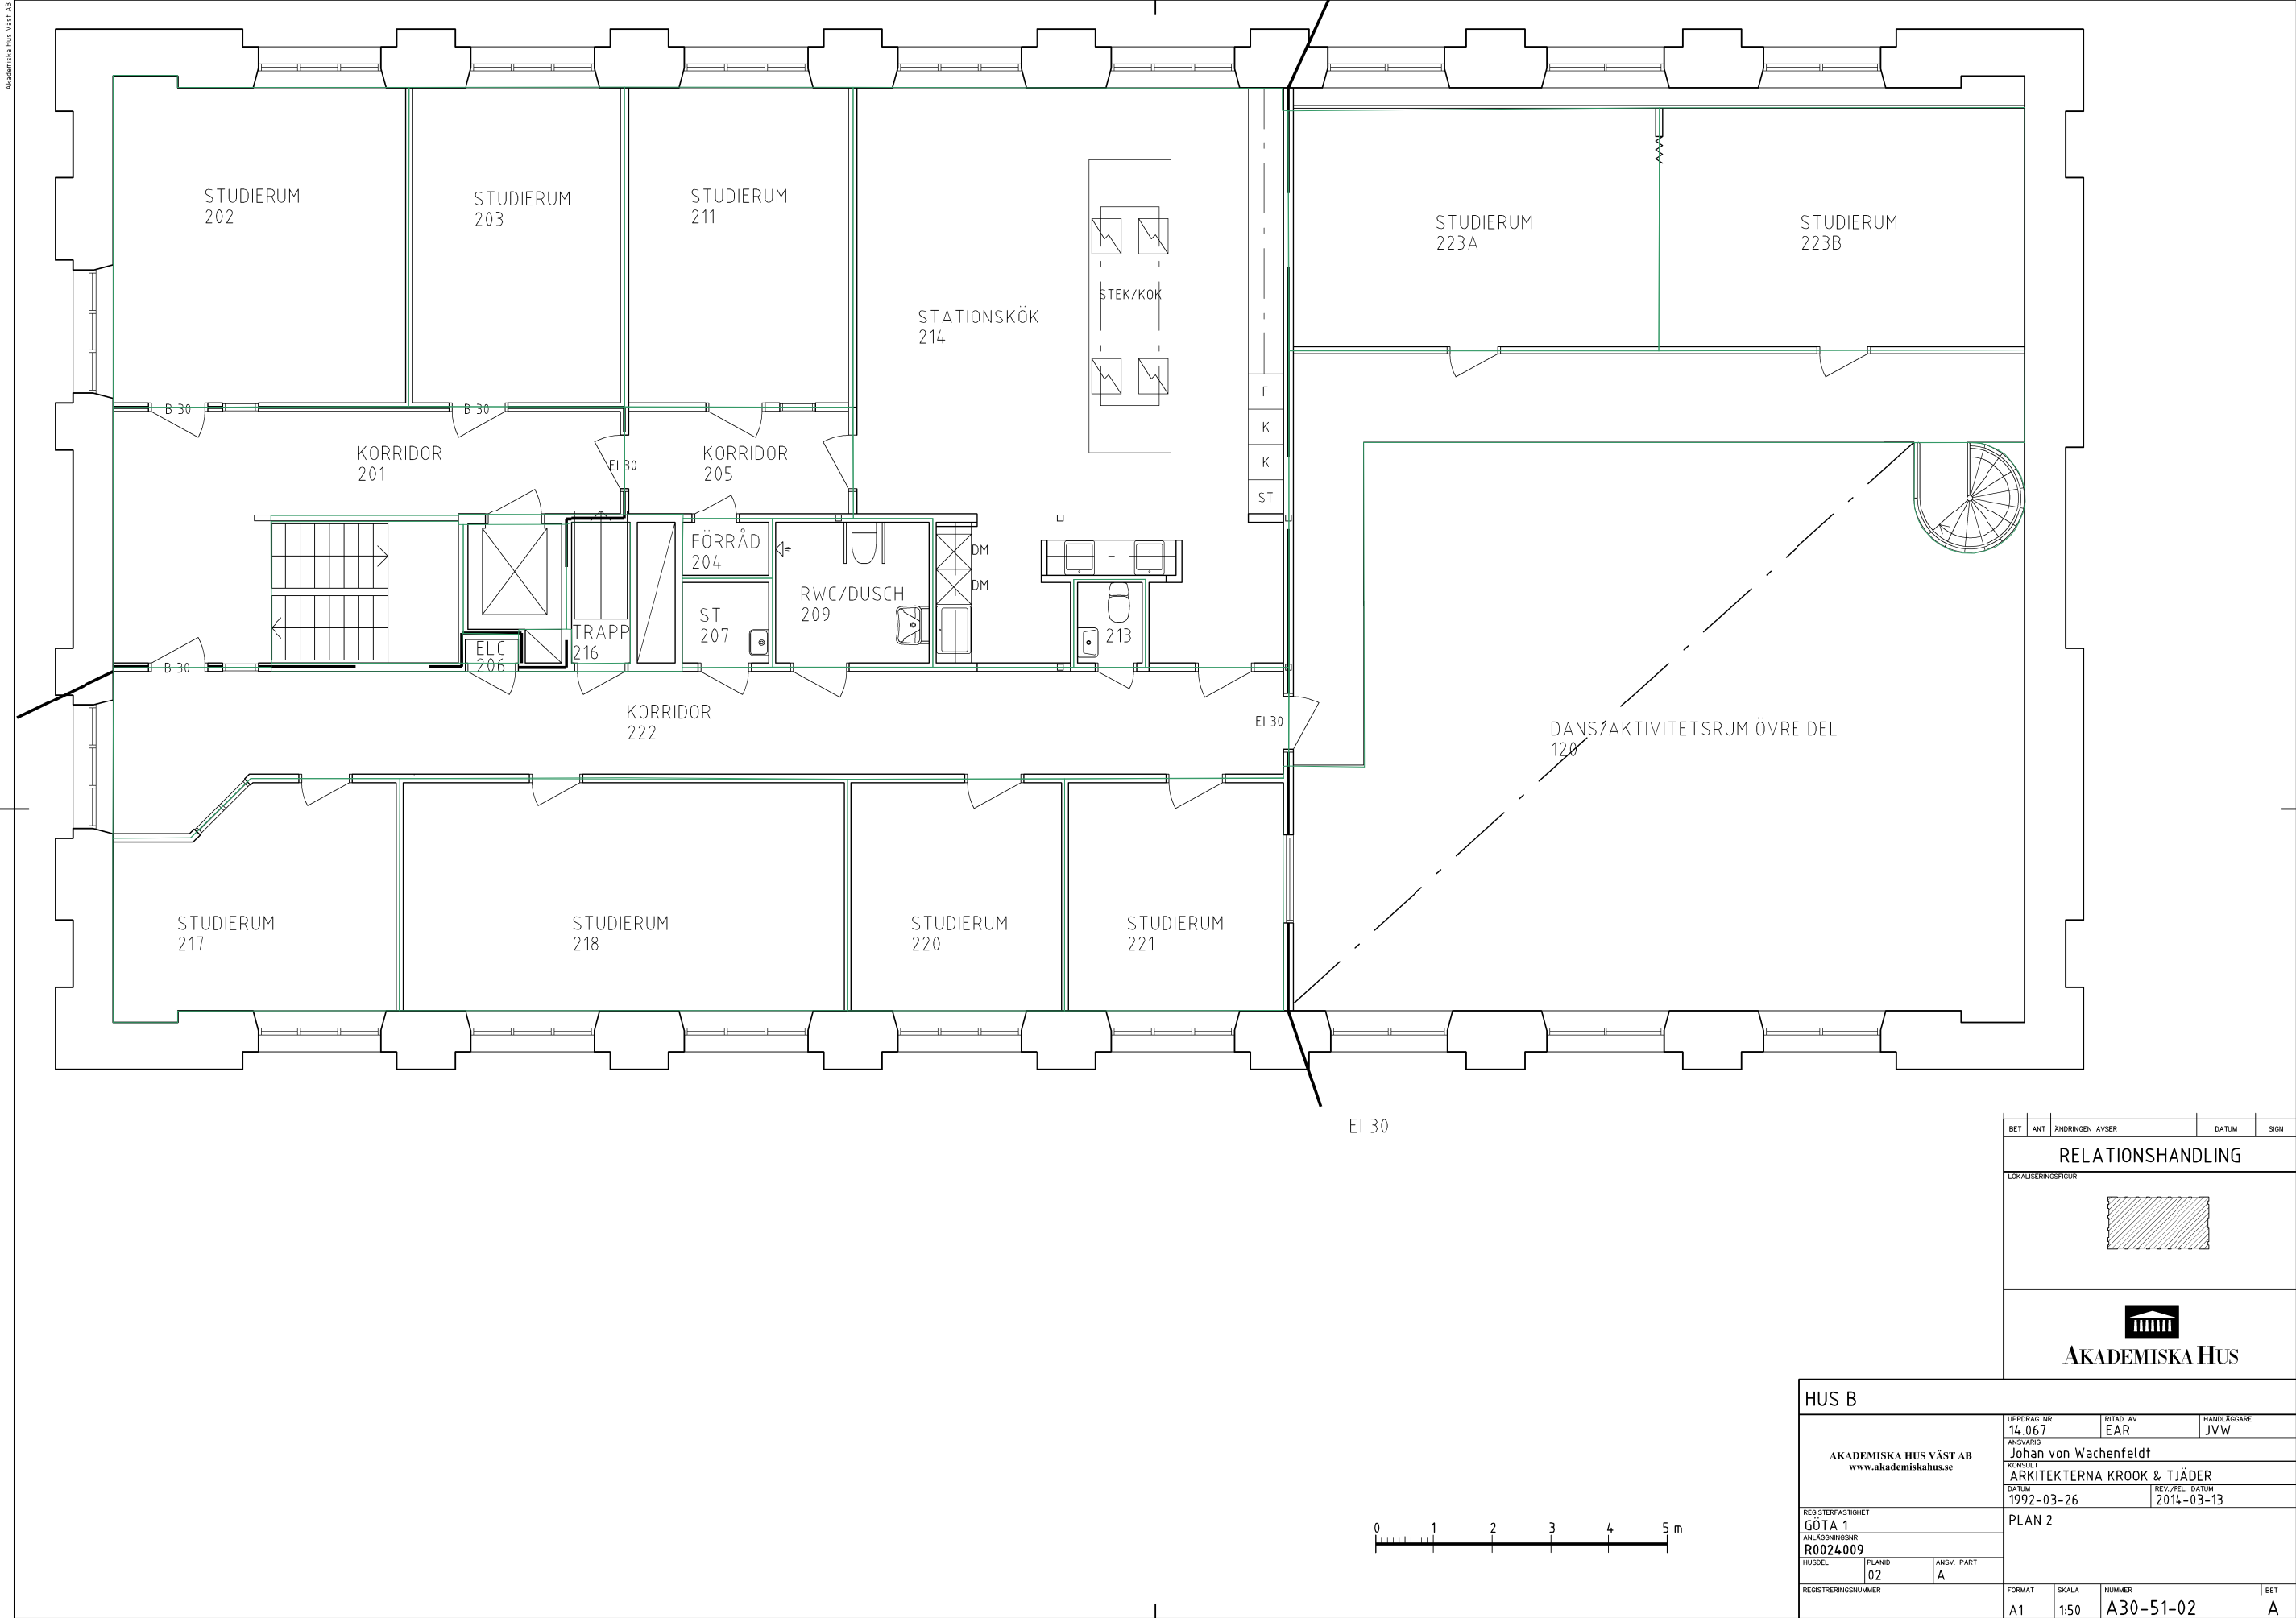

BET	ANT	ÄNDRINGEN AVSER	DATUM	SIGN
RELATIONSHANDLING				
LOKALISERINGSTEGUR				
AKADEMISKA HUS				

HUS B				
AKADEMISKA HUS VÄST AB www.akademiskahus.se	UPPDRAG NR 14.067		RITAD AV EAR	HANDLÄGGARE JVW
	ANSVARIG Johan von Wachenfeldt			
	KONSULT ARKITEKTERNA KROOK & TJÄDER			
	DATUM 1992-03-26		REV./REL. DATUM 2014-03-13	
	PLAN 2			
REGISTRERASTITEL GÖTA 1				
ANLÄGGNINGEN R0024.009				
HUSDEL	PLAND 02	ANSV. PART A		
REGISTRERINGSNUMMER		FORMAT A1	SKALA 1:50	NUMMER A30-51-02
		BET A		