




|     |                  |            |      |
|-----|------------------|------------|------|
| F   | HGA Nitrocap     | 2023-11-14 | CE   |
| E   | Omb rum 034, 039 | 2021-10-11 | SN   |
| D   | Omb rum 040      | 2018-03-26 | SN   |
| C   | Omb rum 30, 30A  | 2014-05-06 | SN   |
| B   | Omb Omkl, Dusch  | 2013-11-08 | TIST |
| A   | Omb Exp. Foto    | 2011-05-18 | SN   |
| BET | ÄNDRINGEN AVSER  | DATUM      | SIGN |

RELATIONSHANDLING

LOKALISERINGSGRUPP

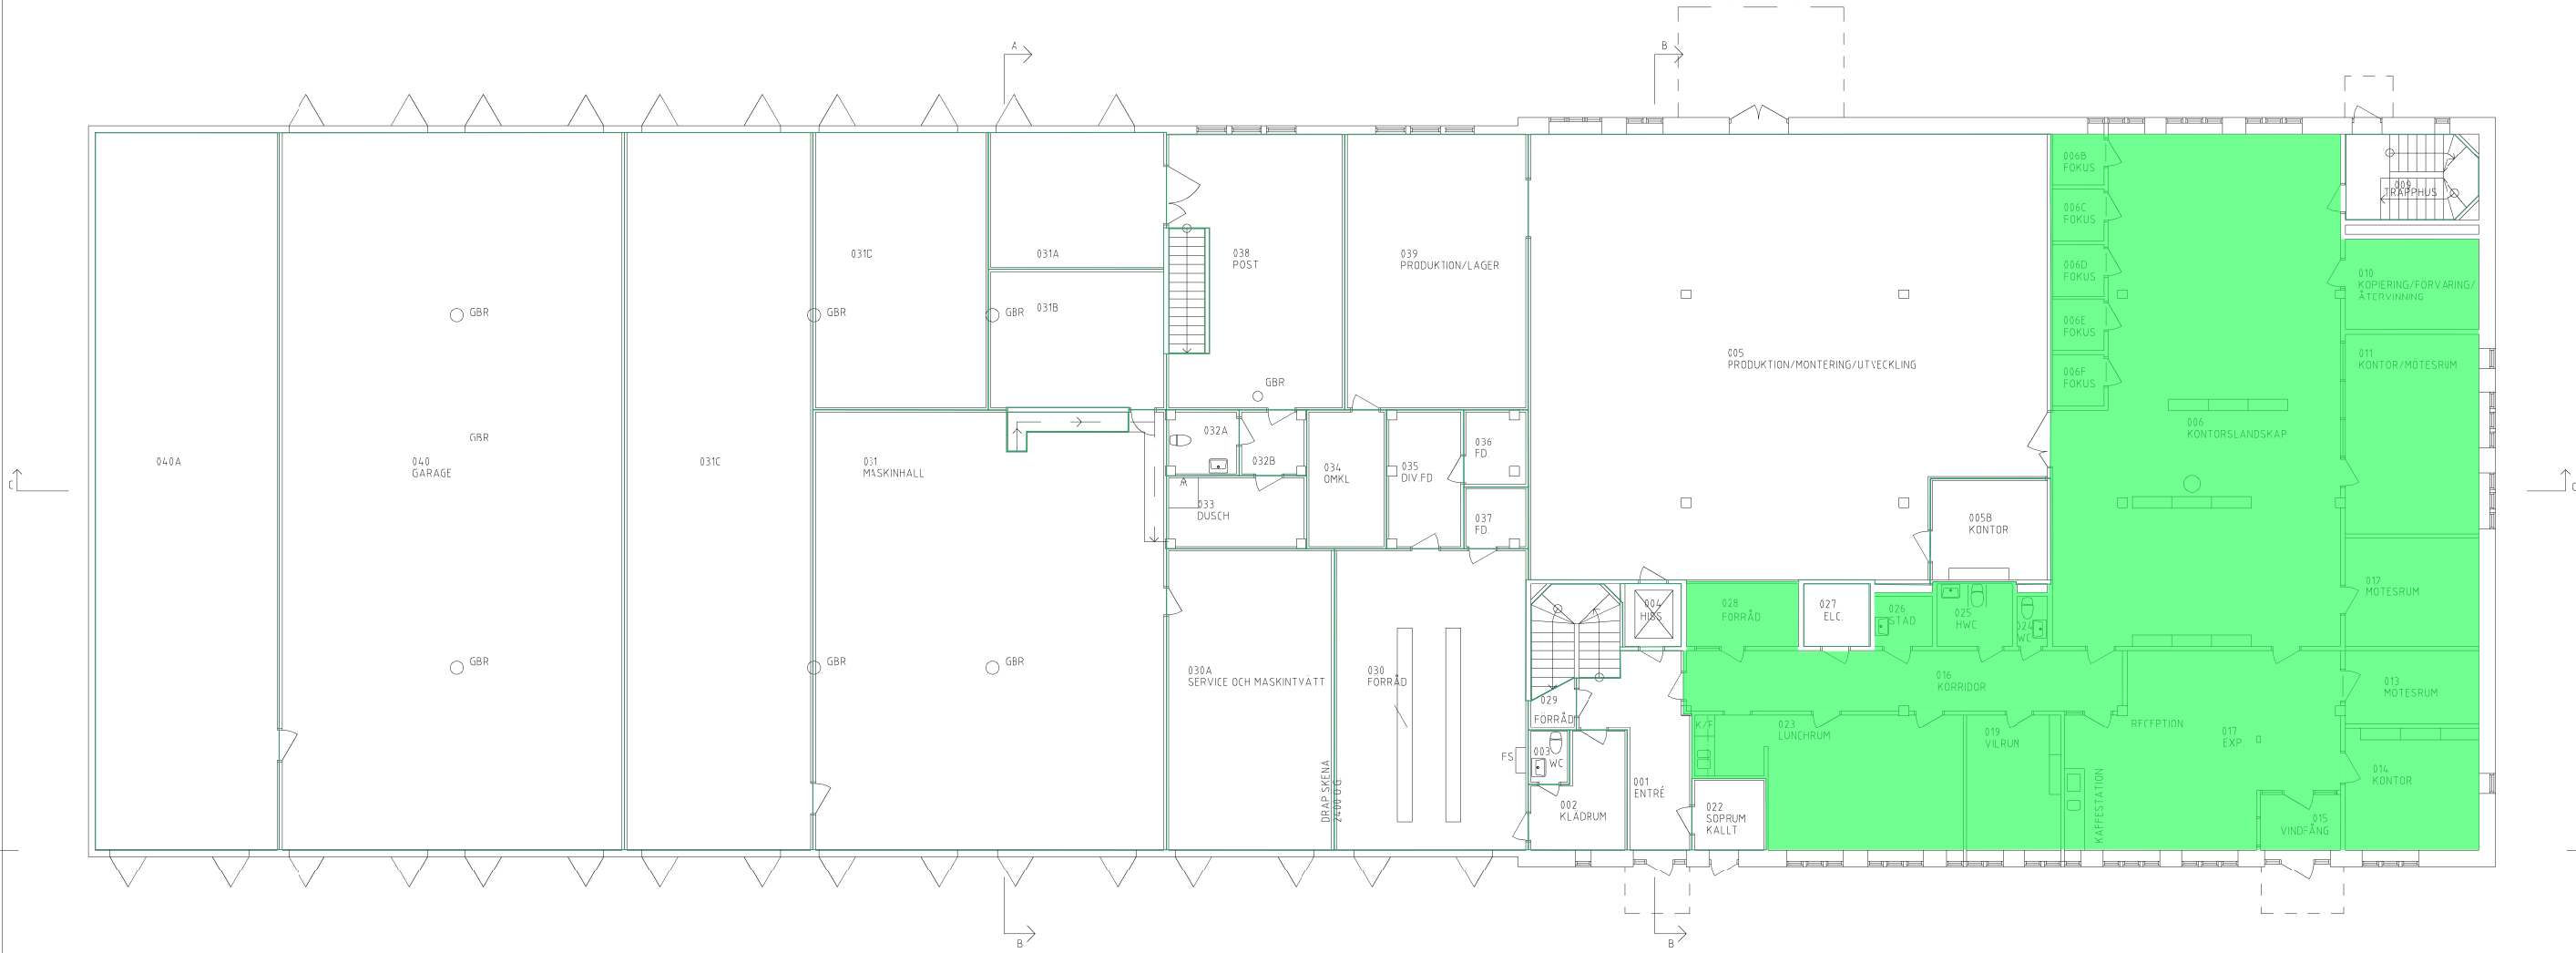

|                                                                         |                        |                               |                     |
|-------------------------------------------------------------------------|------------------------|-------------------------------|---------------------|
| C4:211                                                                  |                        |                               |                     |
| Akademiska Hus AB Region Uppsala<br>akademiskahus.se                    | UPPDRAG NR             | RITAD AV                      | HANDLÄGGARE         |
|                                                                         | ANSVARIG<br>GÖRAN HALL | GÖRAN HALL                    |                     |
|                                                                         | KONSULT<br>ASTACUS     |                               |                     |
|                                                                         | DATUM<br>2007-03-09    | REV./REL. DATUM<br>2023-11-14 |                     |
| REGISTERFÄSTIGHET<br>ULTUNA 2:23<br>ANLÄGGNINGENR<br>C0004211<br>FUSSEL | PLAN 1                 |                               |                     |
| 01                                                                      | PLAND<br>A             | ANSV. PART                    |                     |
| RELATIONSHANDLINGNUMMER                                                 | FORMA I<br>A1          | SKALA<br>1:100                | NUMMER<br>A-40.1-00 |
|                                                                         |                        |                               | BET<br>E            |