



ALLA PLUSHÖJDAR ÄR ANGIVNA I METER SAMT ANGIVNA I
RIKETS HÖJDSYSTEM RH2000.
ÖBBFINTLIGA HÖJDAR ÄR OMRÄKNADE MED FAKTOR 9.953m

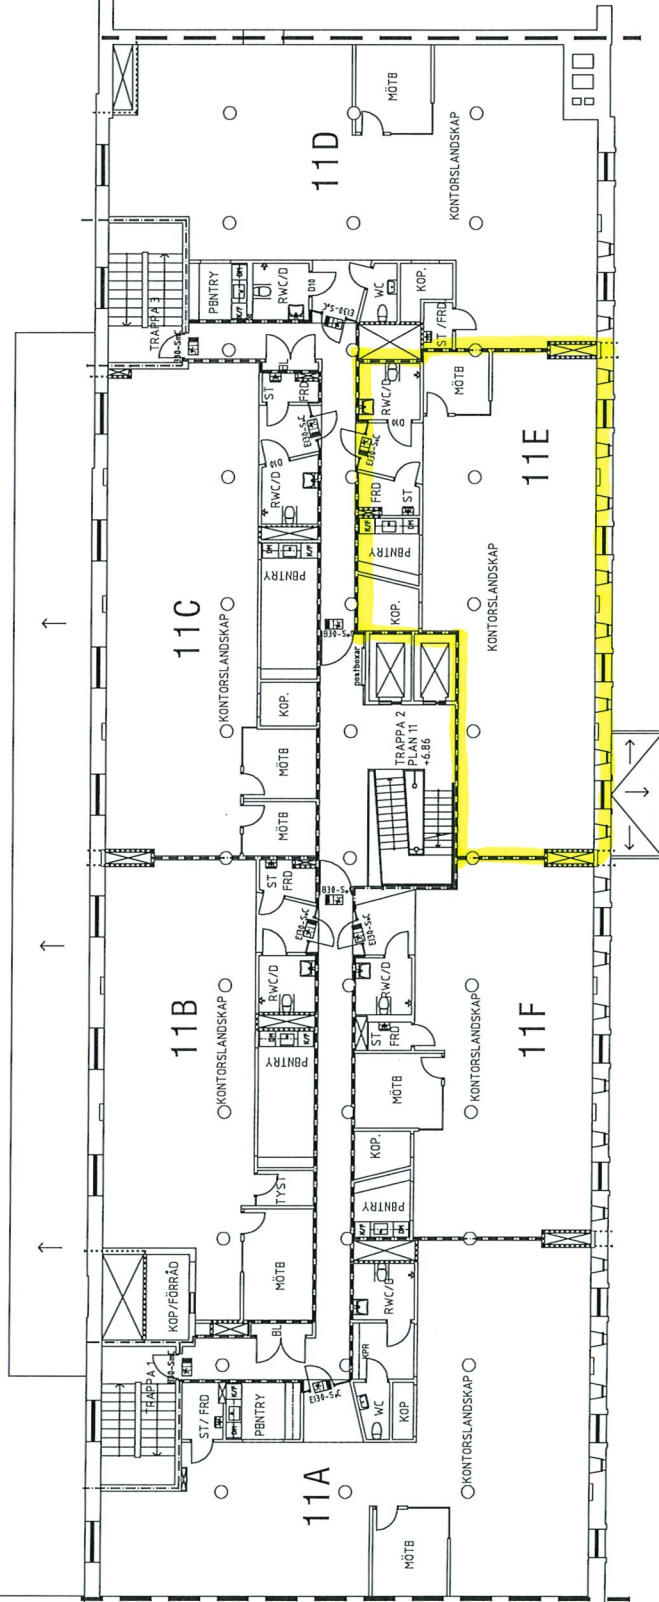

— 440 P120 —
— 440 P130 —
— 440 P110 —
— 440 P100 —

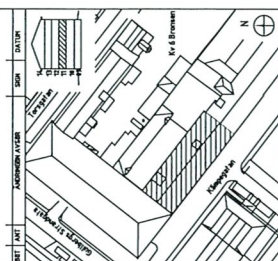

RELATIONSHANDLING

Bygg GÖTA
GÖTEBORGS[illegible]