


NYGATAN

DROTTNINGATAN

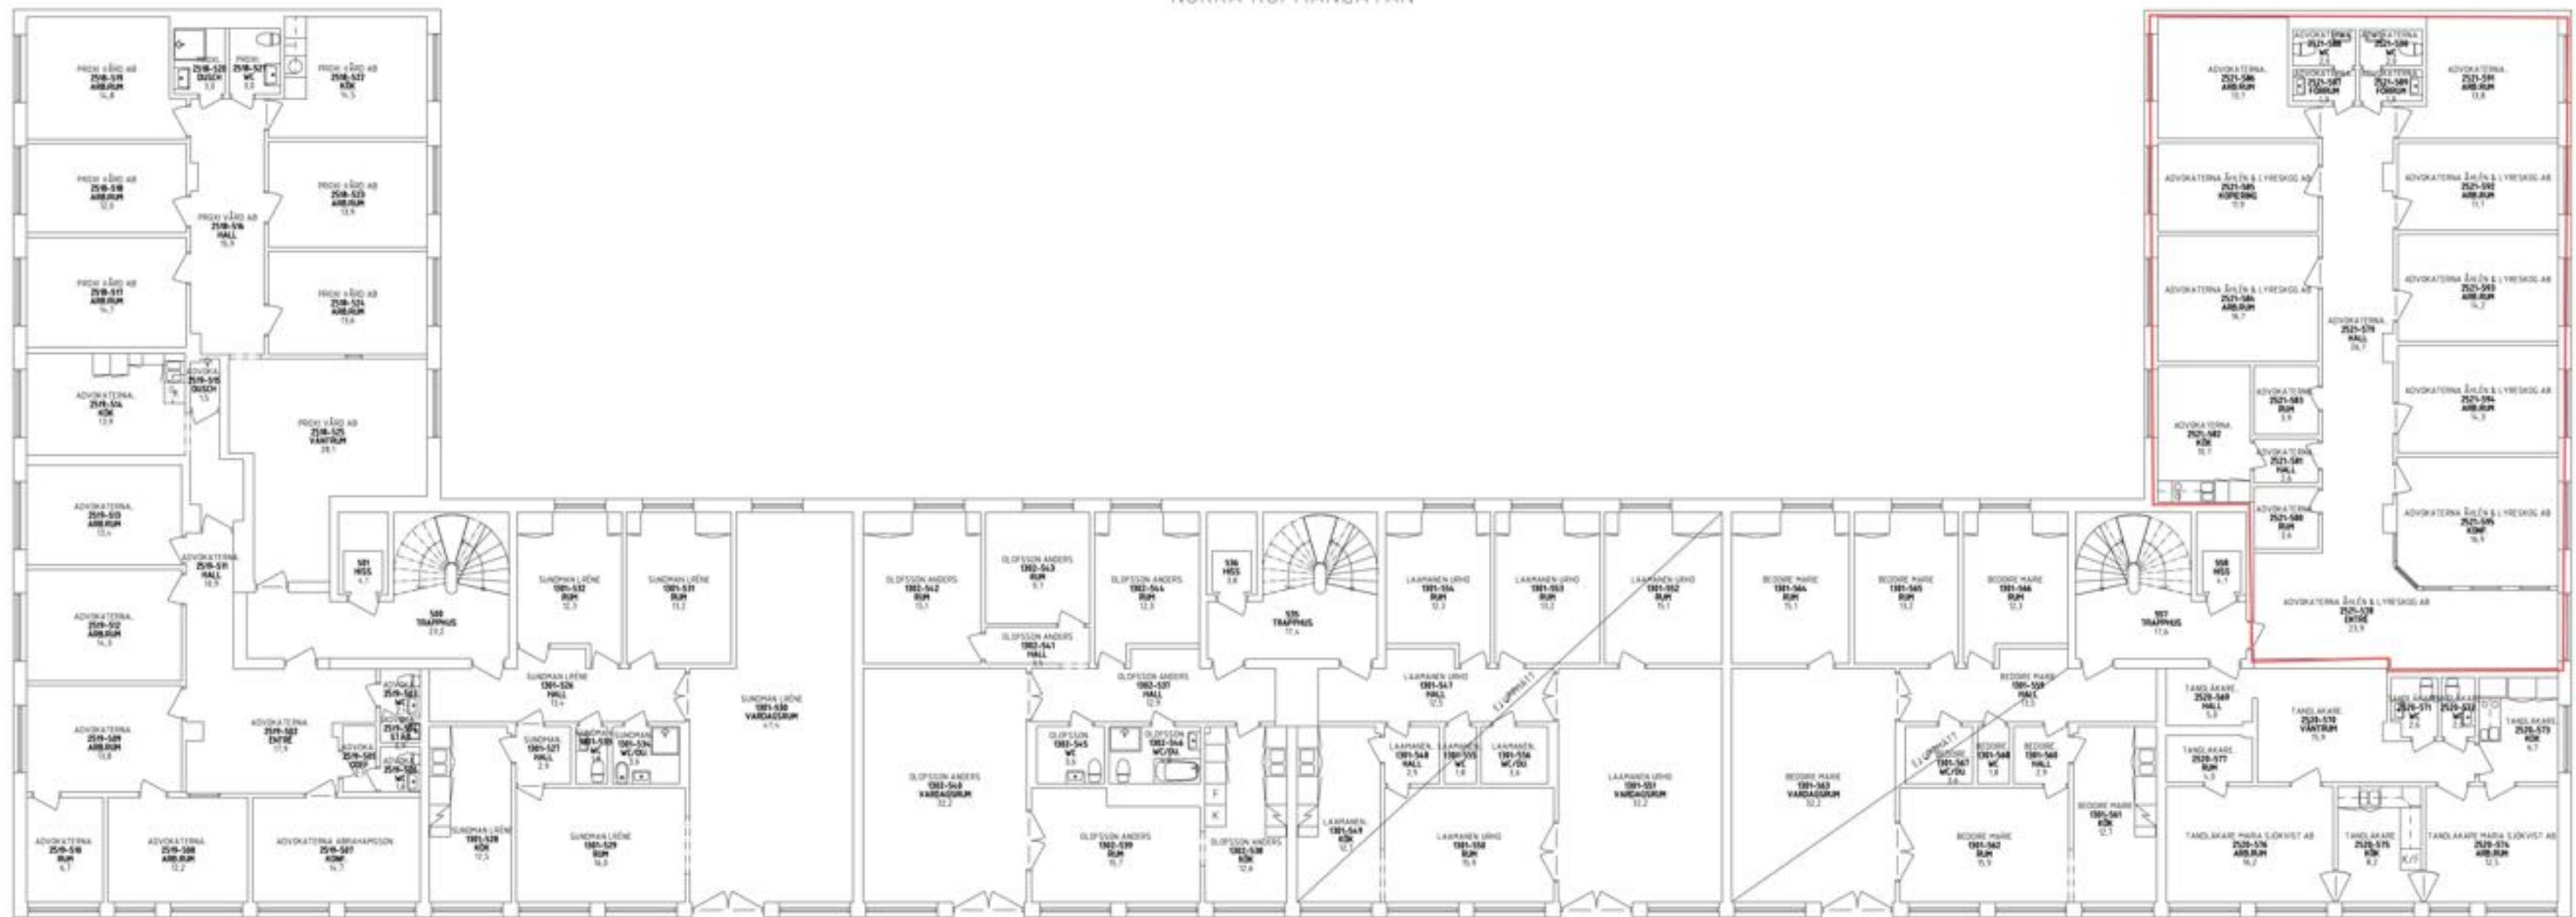

FÖRKLARING

DIGITALISERAD IFRÅN
PDF-RITNING (121023)



RELATIONSHANDLING				
 NORRA OSKARSGATAN 27 A 582 73 LINKÖPING 013-485 01 91				
FÖRETAG				
Astacus AB				
ANSTÄLLD		ANSTÄLLD		ANSTÄLLD
1013-0198		V Raja		Anten Fogel
BET		DATUM		
Linköping		2013-05-31		
Våning 3tr Plan 5 Planritning				
A1 1:100 A3 1:200		ÖSTERGÅRD		ÖSK Ö4704
711101-A40-1-0500				

