


Ritning tillhandahållen av Diös Fastigheter AB
upprättad av Astacus, daterad 2014-01-30,
måttavvikelser kan finnas på detaljer.

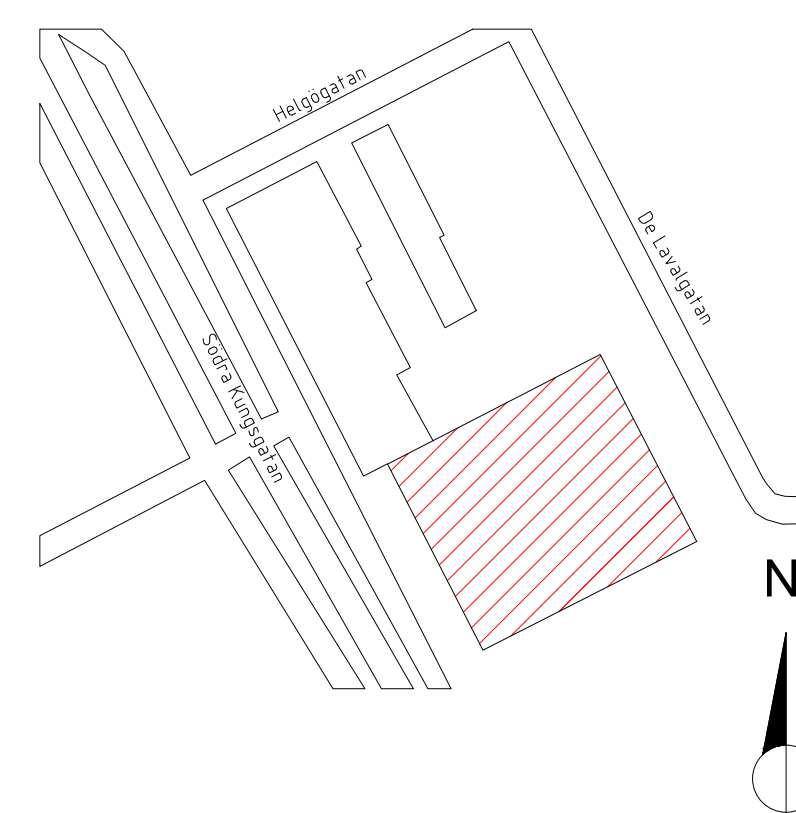

712302-A40-P03
712302-A40-P02
712302-A40-P01

LAGER: SB11

SKALA 1:150 (A1) 0 3 6 9 12 15

RELATIONSHANDLING				NET	ART	RYCKBENHÄNGET	SGN	DATUM
 BOX 188 831 22 ÖSTERSUND 0770-33 22 00				FASTGÖT		7123, KV SÖDERTULL 33.1		
				ADRESS		SÖDRA KUNGSGATAN 59, GÄVLE		
ÖRT	DATUM	SKALA	RITINGSNUMMER		BET			
Luleå	2018-03-30	A1 1:150 A3 1:300	712302-A40-10200		BLAD			

PLO:	2018-06-08	08:38	712302-A40-10200.DWG	MATTIAS INGVARSSON
------	------------	-------	----------------------	--------------------