
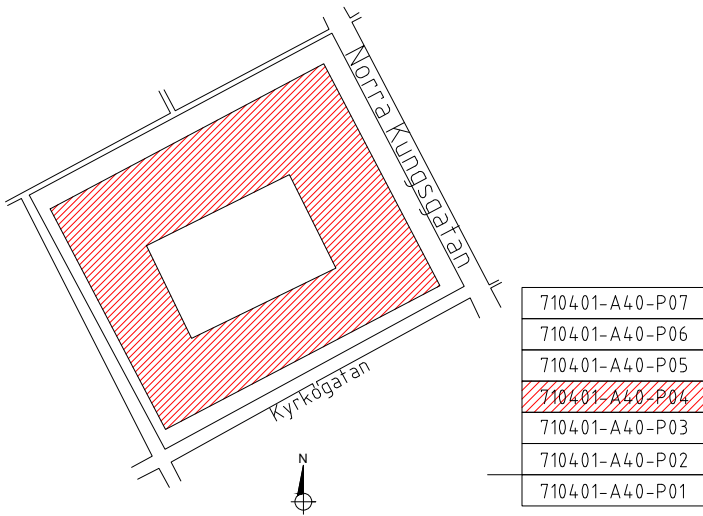


Förklaringar

Befintlig ritning upprättad av Kontrollbolaget AB daterad 2022-01-14. Tillhandhållen av Diös Fastigheter. Måttavvikelser kan förekomma.

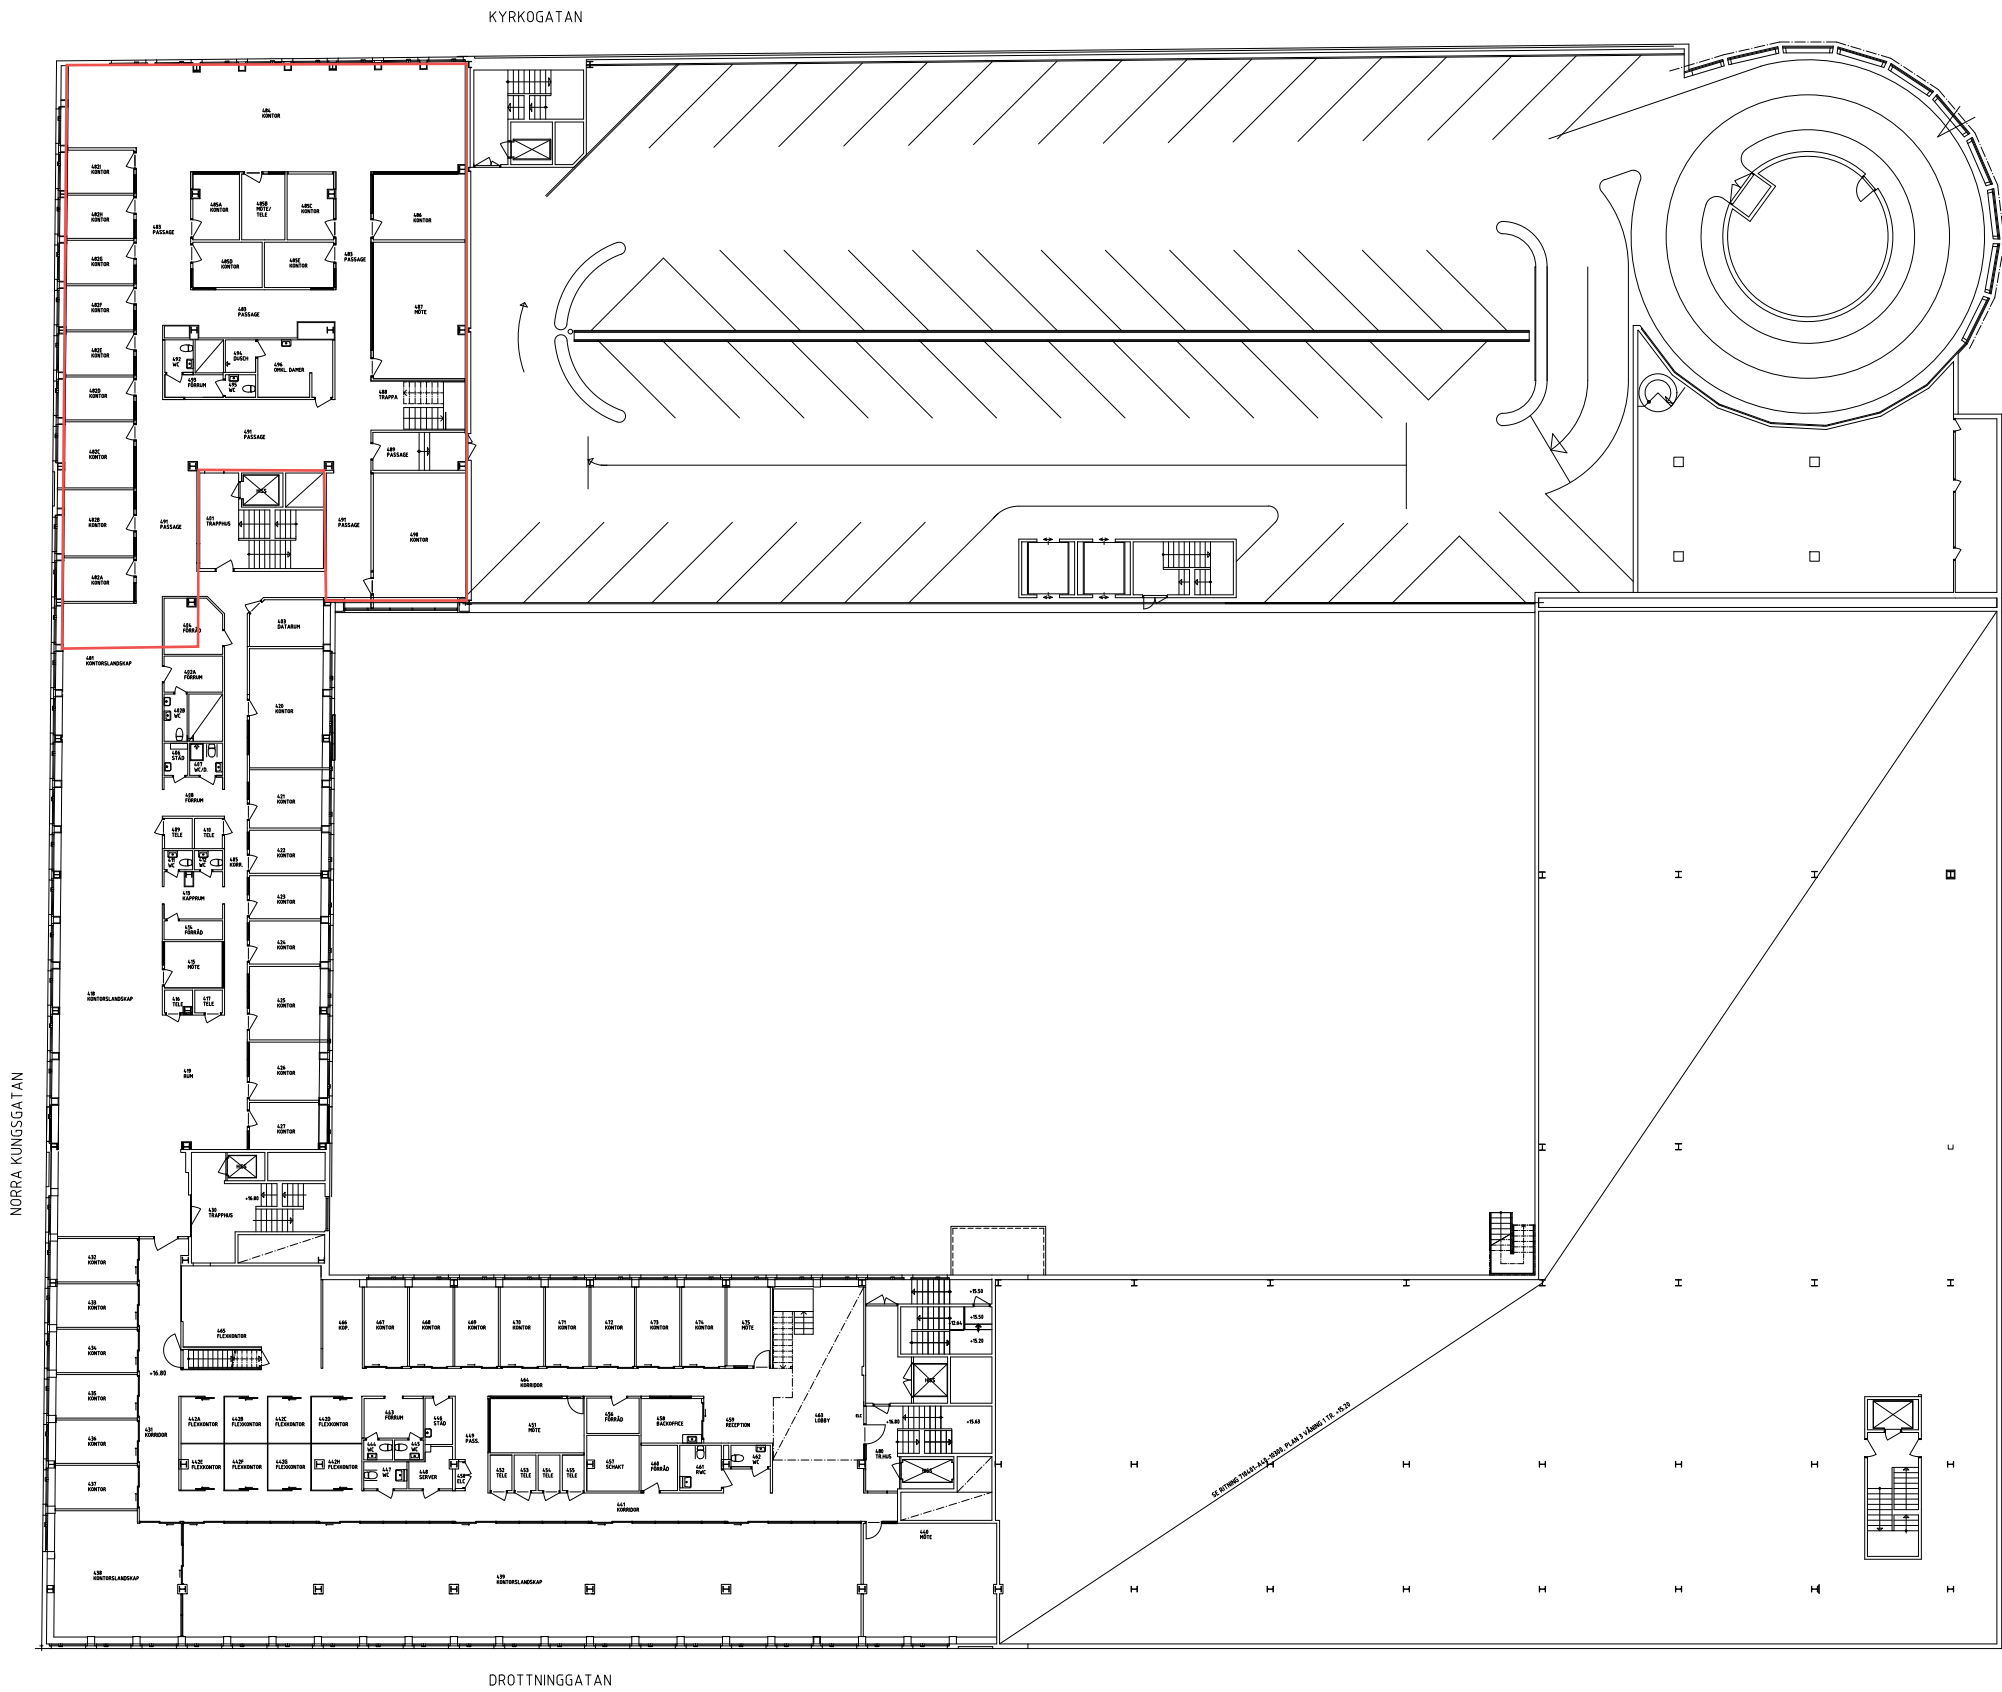

RELATIONSHANDLING

Diös BOX 188
831 22 ÖSTERSUND
0770-33 22 00

7104, KV. NORR 31:9
KYRKÖG.17, GÄVLE

PROJEKT OCH RITNING
FÖR
KONTROLLBOLAGET AB
RITAD AV
A. ANDERSSON
GÄVLE
HÄNDLAGSARE
V. LUNDIN
2022-01-14
ARBETSDOKUMENT
A1 1:200
A3 1:400
RITNINGEN
710401-A40-1-0400

PLAN 4
2 TR
ÖVERSIKT
PLANRITNING
710401-A40-1-0400