
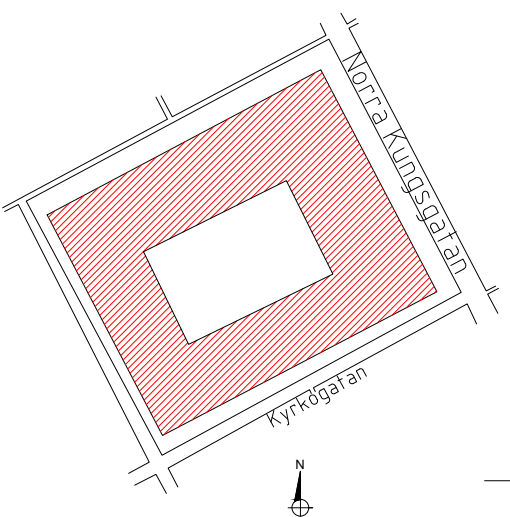


Förklaringar

Befintlig ritning upprättad av Kontrollbolaget AB daterad 2022-01-14. Tillhandhållen av Diös Fastigheter. Måttavvikelser kan förekomma.

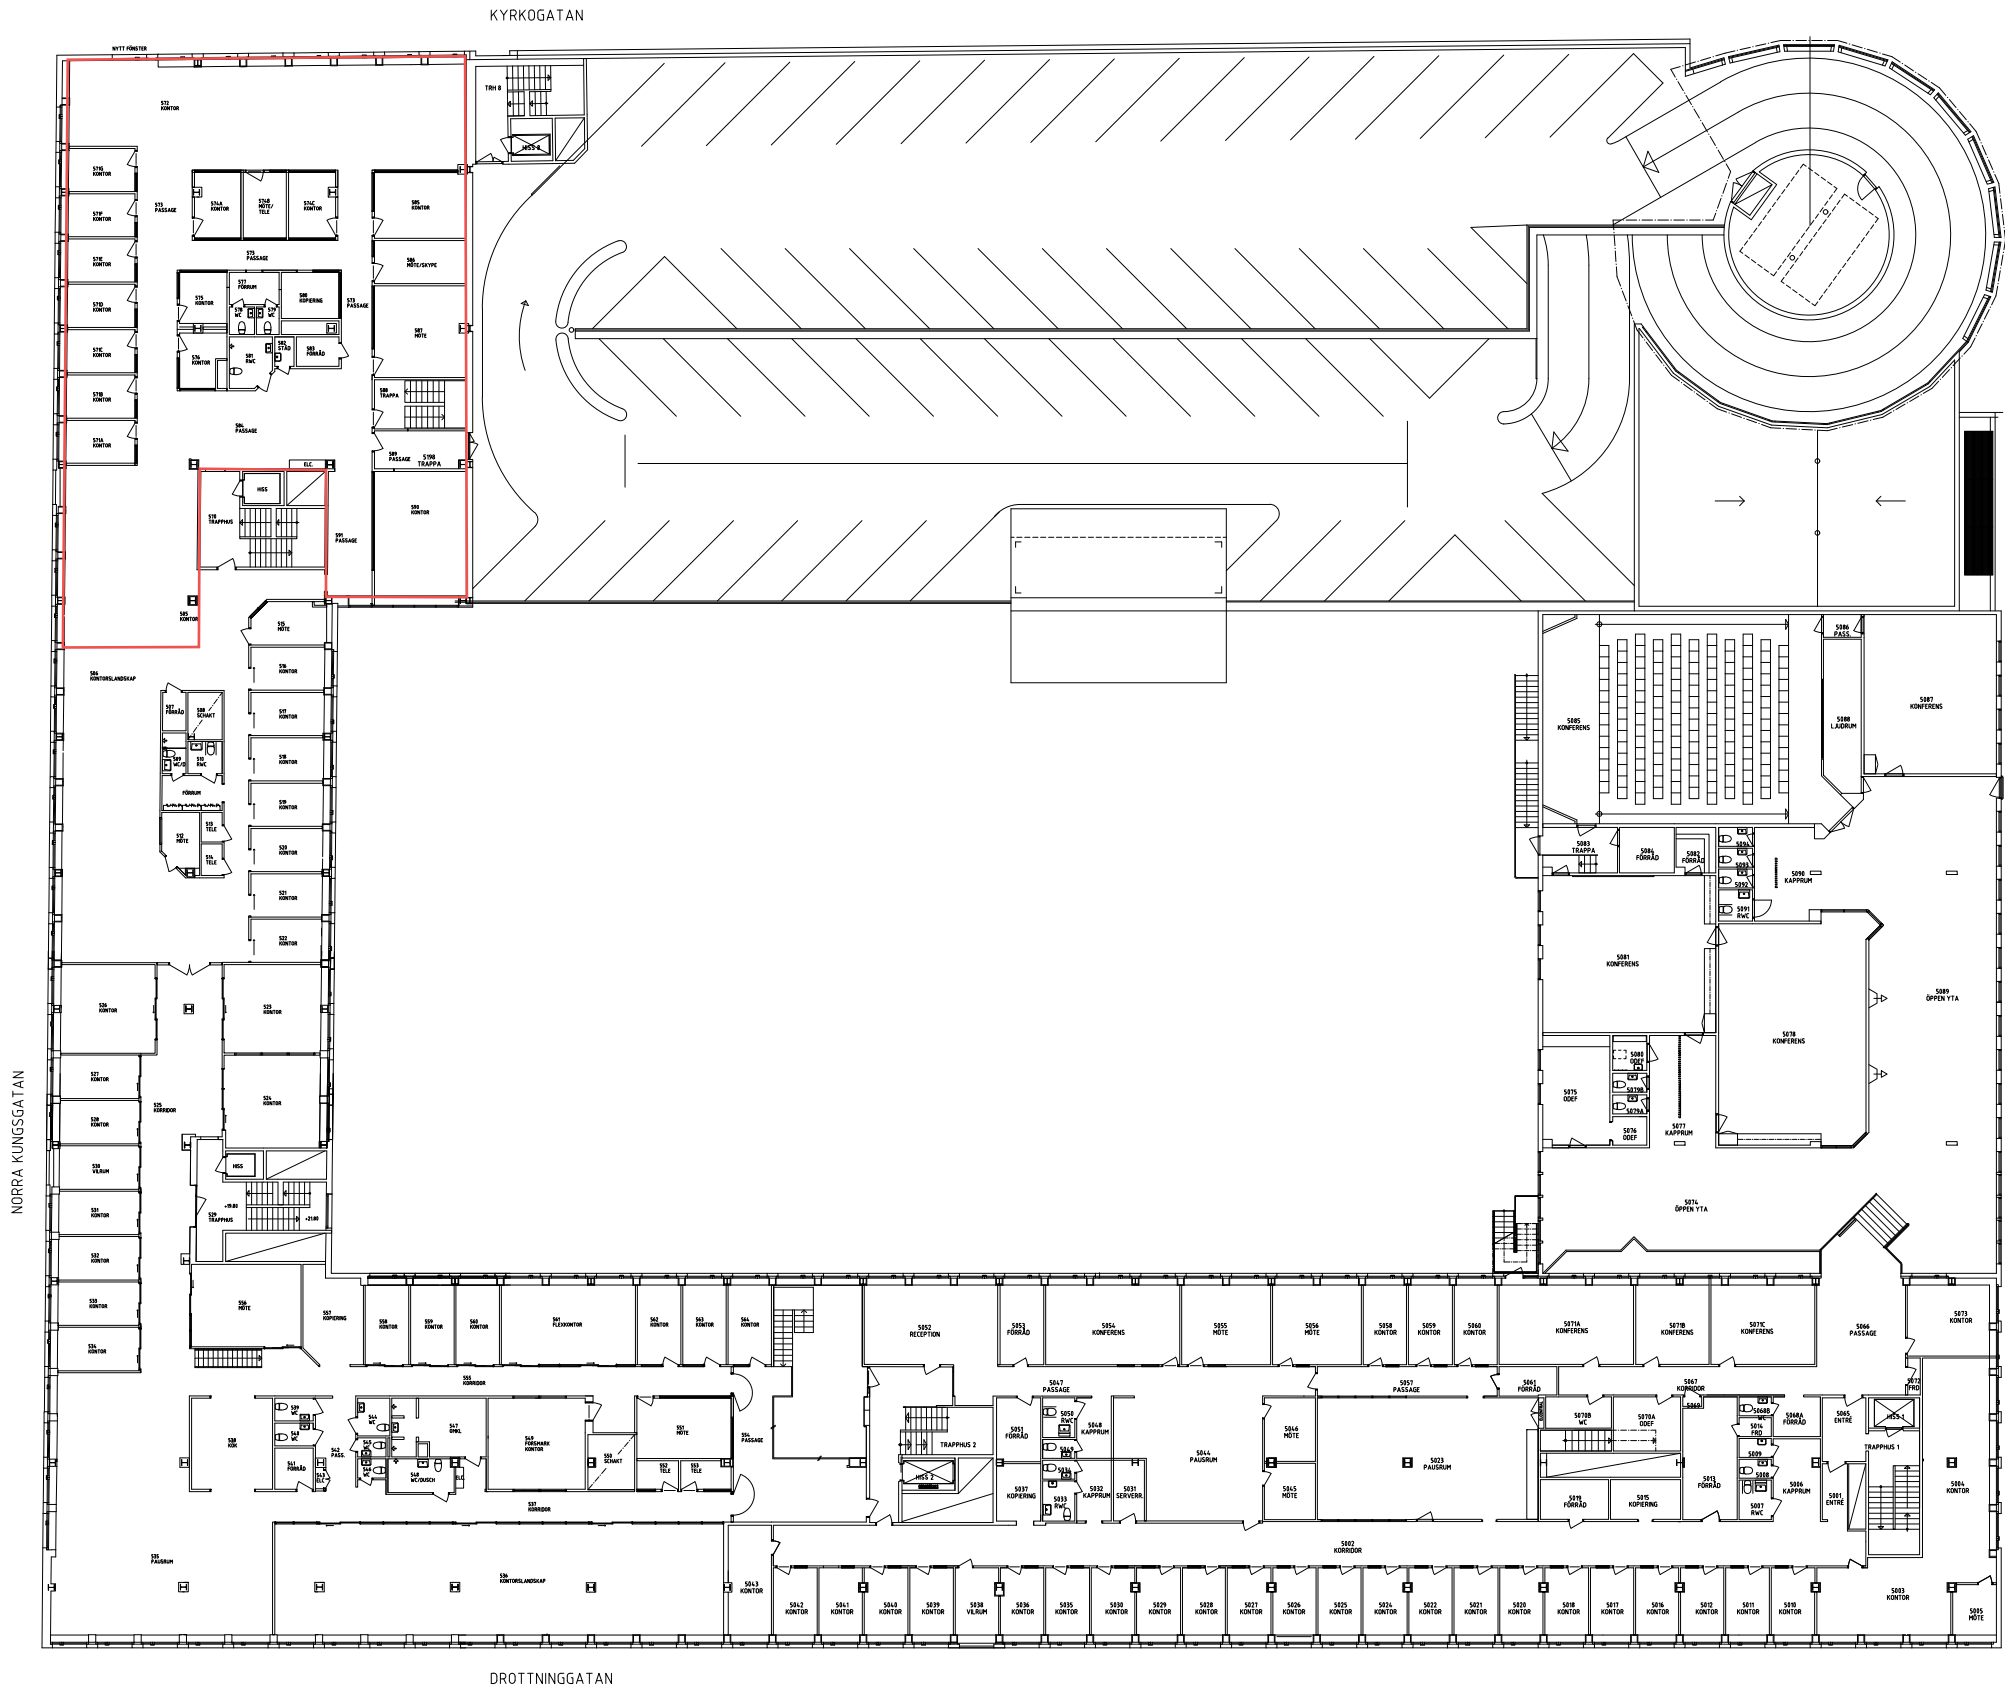

710401-A40-P07
710401-A40-P06
710401-A40-P05
710401-A40-P04
710401-A40-P03
710401-A40-P02
710401-A40-P01

RELATIONSHANDLING

BOX 188
831 22 ÖSTERSUND
0770-33 22 00

PROJEKT OCH NUMMER

FÖRSTÄ
KONTROLLBOLAGET AB

HANDLÄGGARE
A. ANDERSSON

ÅR
GÄVLE

ARBETSDAGAR
V. LUNDIN

DATUM
2022-01-14

ARBETSNUMMER
A1 1:200
A3 1:400

REF	ANT	REVIDEREN AVSER	SDH	DATUM
FASTIDET		7104, KV. NORR 31:9		
ADRESS		KYRKÖG.17, GÄVLE		
PROJEKT OCH NUMMER		PLAN 5		
		3 TR		
		ÖVERSIKT		
		PLANRITNING		
RITNINGEN		710401-A40-1-0500		