


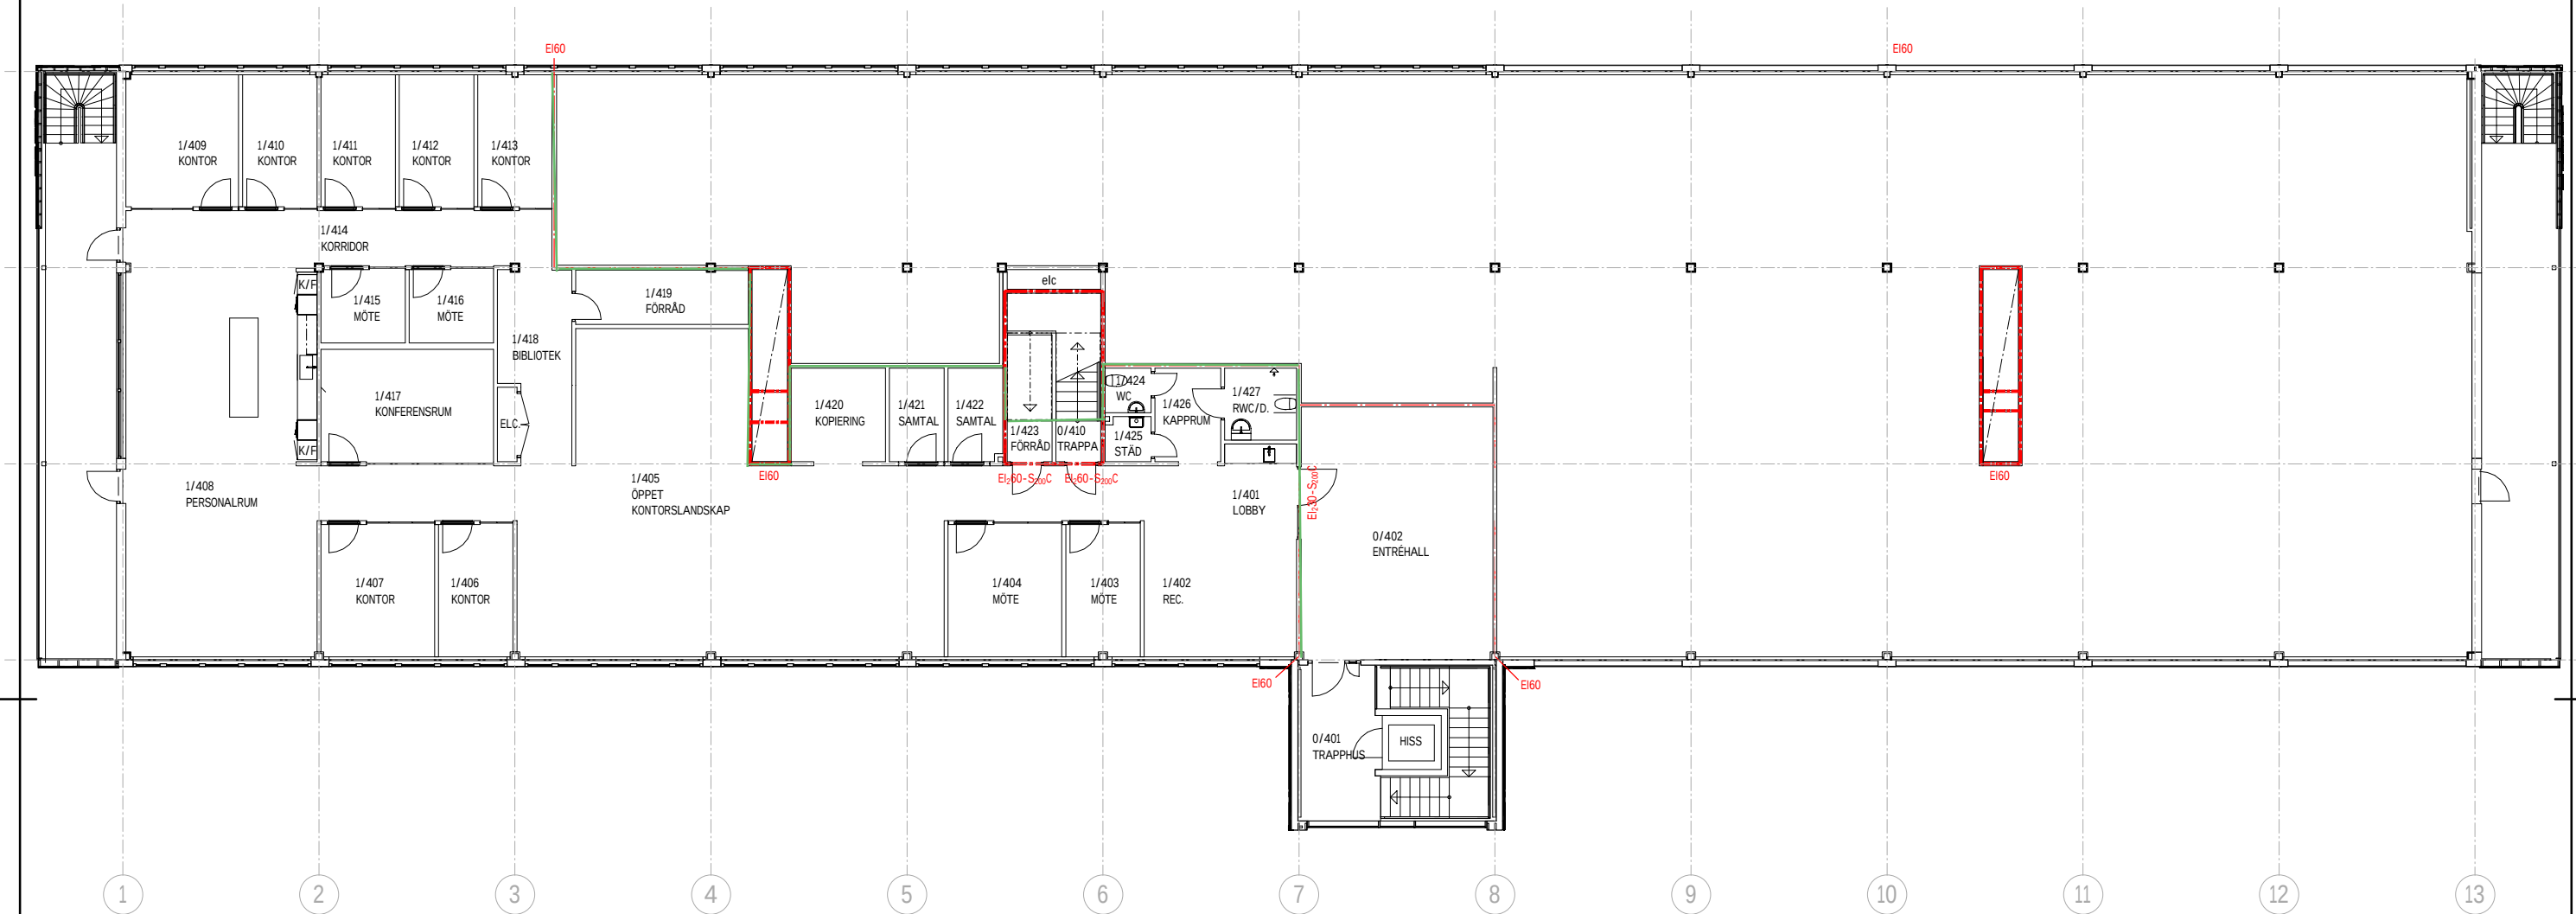

SKALA 1:100 (A3 1:200)

0 1 2 5 10
METER

BET	ANDRINGEN AVSER	DATUM	SIGN
RELATIONSHANDLING			
ANDERSBERG 14:58			
Gävle Kommun			
			
☒	A/L SKOOG ARKITEKTER	tel. 026-62 40 30	
	K-S KONTROLLBOLAGET AB	tel. 026-16 60 30	
	K-G BYGGNADSTEKNISKA BYRÅN	tel. 010-470 75 00	
	VVS VVS SYSTEM AB	tel. 026-51 56 36	
	EL GRANITOR ELECTRO AB	tel. 010-470 75 00	
	BR BRIAB AB	tel. 018-430 30 80	
UPPDRAG NR 23-033	RITADL.KONSTR. AV ES	HANDLÄGGARE JS	
DATUM 2023-11-03	ANSVARIG JS		
GÄVLE BRO 1 KONTORSBYGGNAD NYBYGGNAD 2020 PLAN 4			
SKALA A1 1:100 A3 1:200	NUMMER A-40-1-040	BET	