



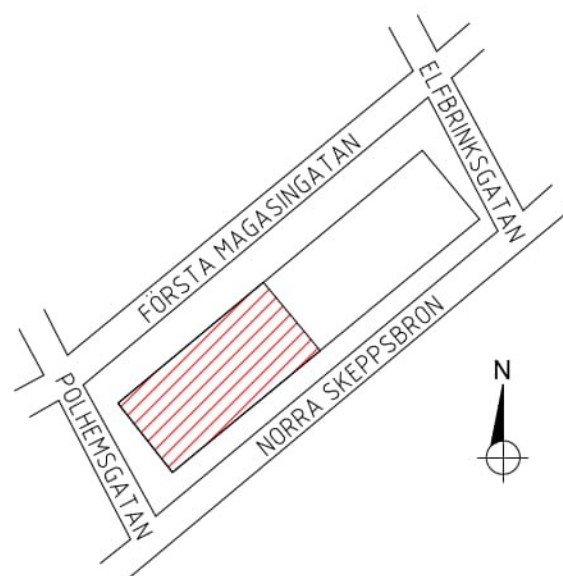

100% MÄTTRIKTIGHET KAN EJ GARANTERAS.
MÅTT BÖR DÄRMED KONTROLLERAS INNAN RITNINGEN
ANVÄNDS SOM UNDERLAG.

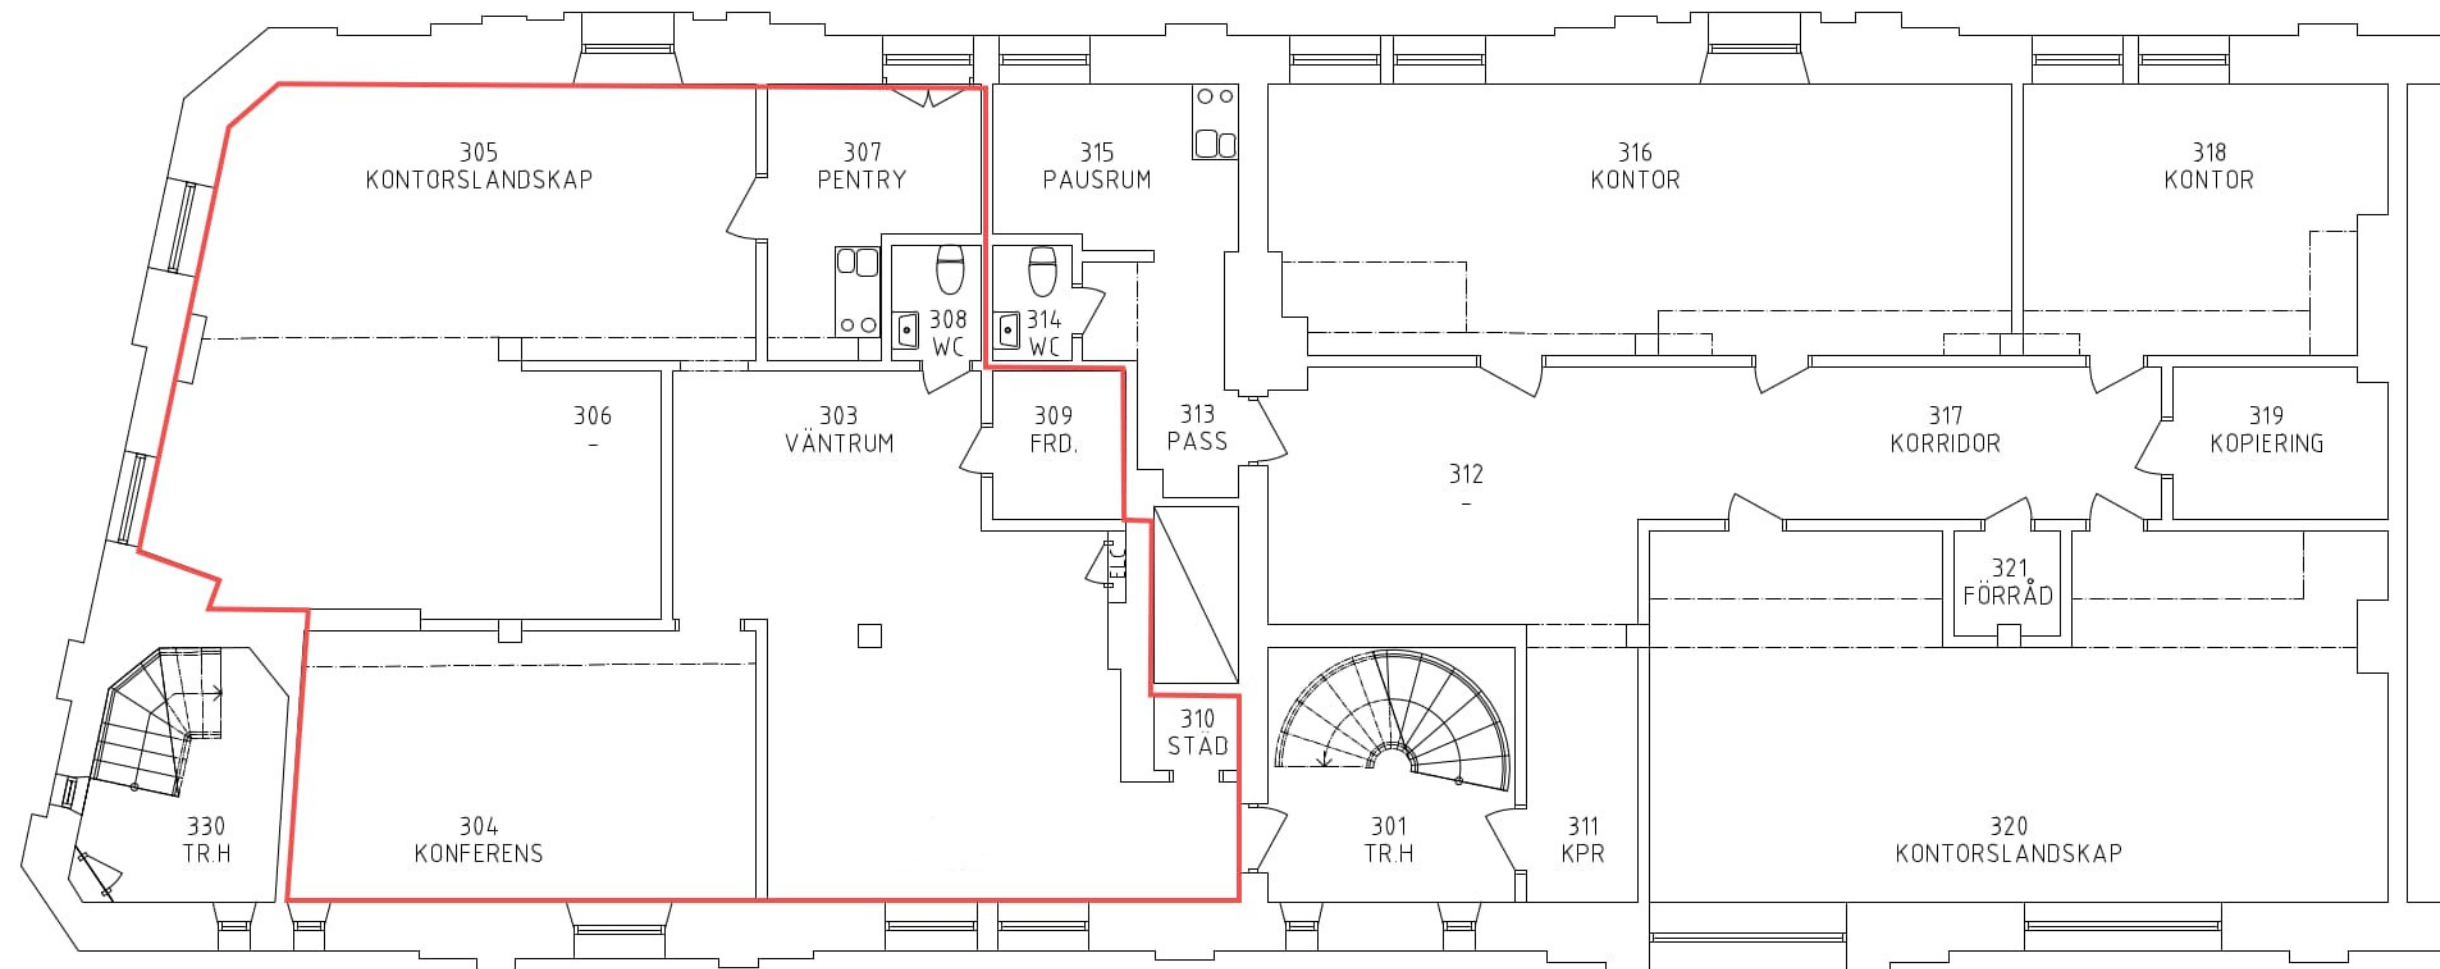

710901-A40-P05
710901-A40-P04
710901-A40-P03
710901-A40-P02
710901-A40-P01

SKALA 1:100
0 1 2
METER

RELATIONSHANDLING				
A	..	REV. RELATIONSHANDLING	A	2022-10-19
RET	ART	REVIDERADEN AVSEER	SIGN	DATUM
		FASTIGHET		
		ALDERHOLMEN 24:3 GÄVLE		
PROJEKTNAMN OCH HÄNDELSE		.		
		PLAN 3		
Vx1: 010-33 00 323 info@fsn.se www.fsn.se		1 TR.		
FÖRSLUT FIRE SAFETY NORDIC AB		ÖVERSIKT		
REVIS AV J. LÖFGREN	HANDLAGARE L. FRANSSON	ARBETSNUMMER 12526	PLANRITNING	
ORT LULEÅ	DATUM 2017-11-01	SKALA A1 A3 1:100	RITNINGSTYP 710901-A40-1-0300	RET A BLAD