
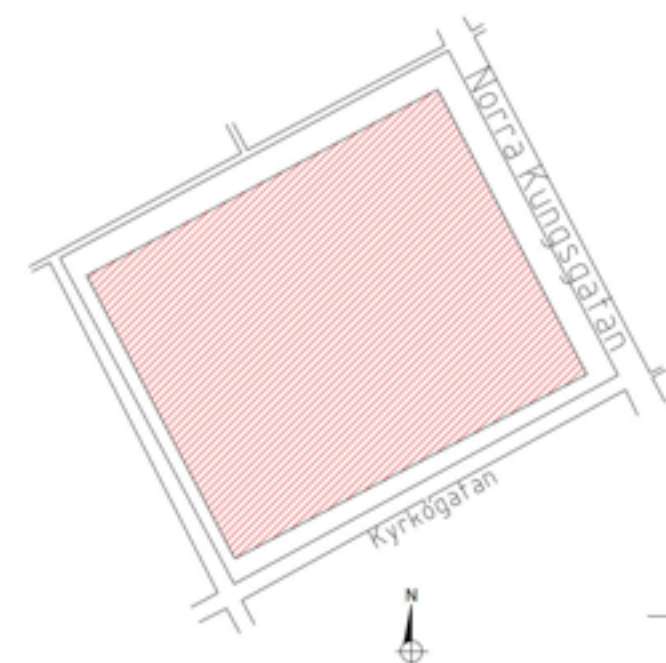


Förklaringar

Befintlig ritning upprättad av Maxim Arkitekter AB daterad 2012-11-20. Tillhandhållen av Diös Fastigheter. Måttavvikelser kan finnas på detaljer.

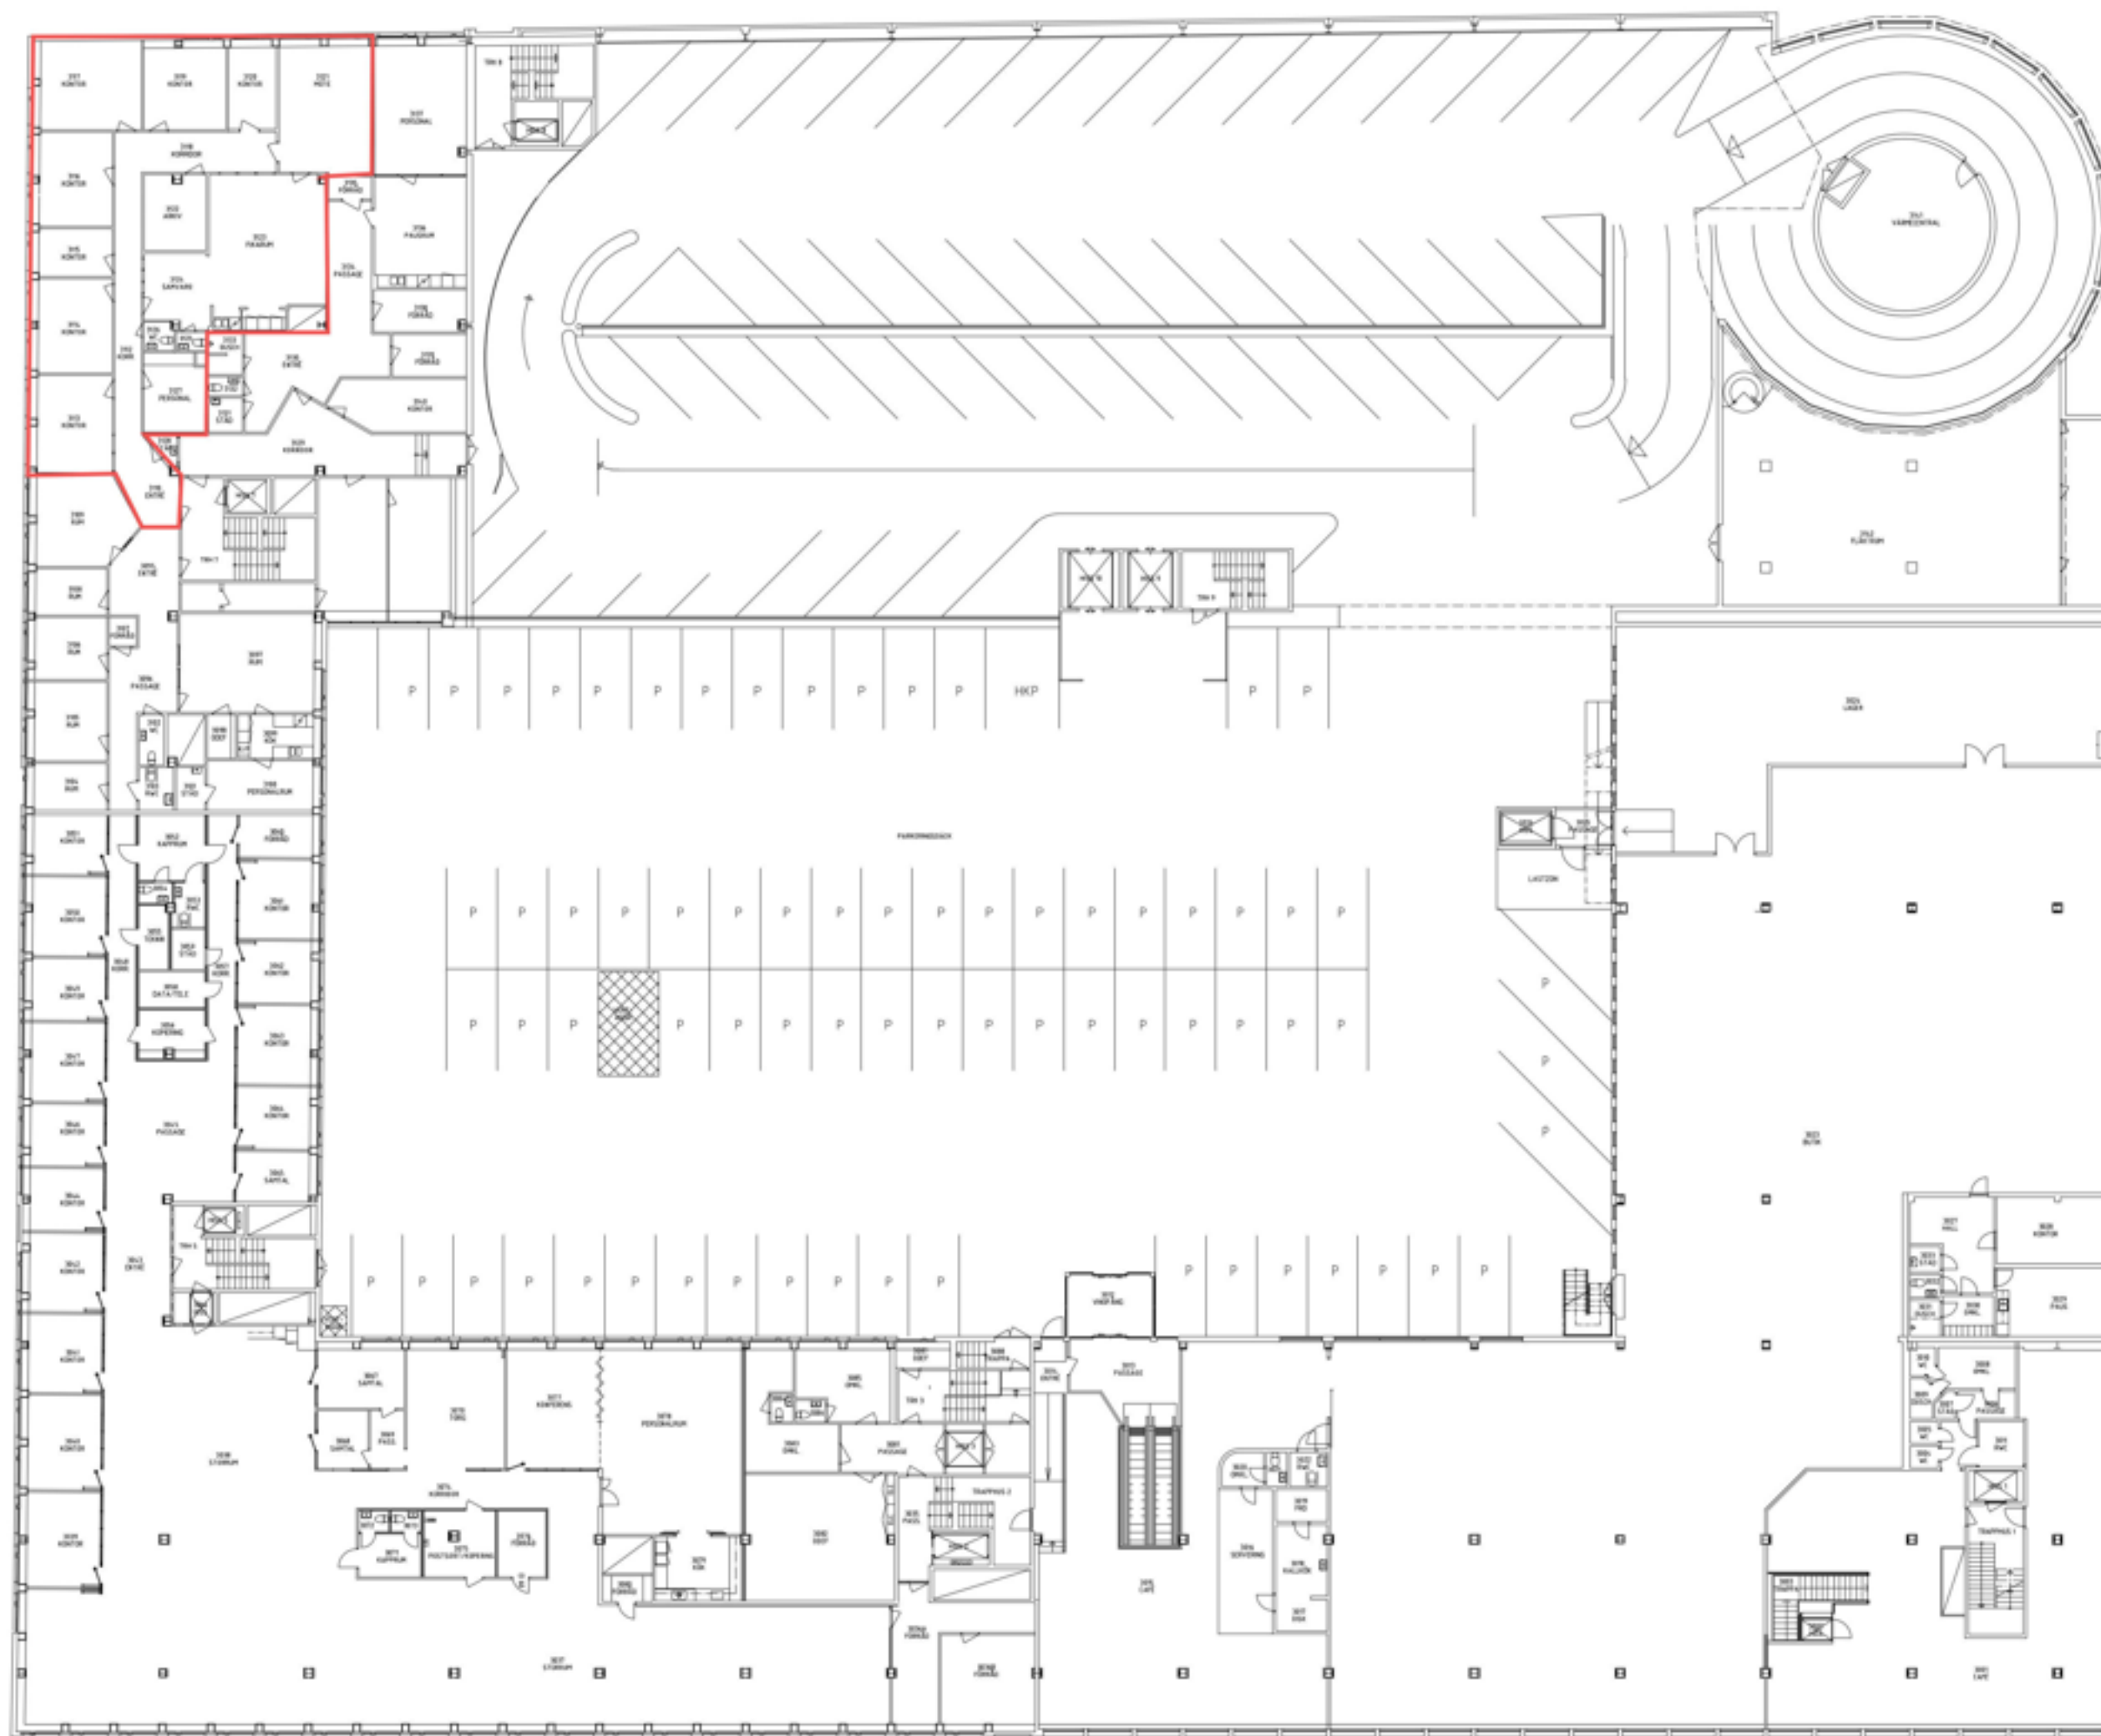

710401-A40-P07
710401-A40-P06
710401-A40-P05
710401-A40-P04
710401-A40-P03
710401-A40-P02
710401-A40-P01

RELATIONSHANDLING

Diös BOX 188
831 22 ÖSTERSUND
0770-33 22 00

7104, KV. NORR 31:9
KYRKOÖG 17, GÄVLE

FIRETECH

PLAN 3

1 TR

ÖVERSIKT

PLANRITNING

PROJEKTANT
Diös Fastigheter AB
ANSÖKAN
2018-03-16
LULEÅ

710401-A40-10300

SKALA 1:200 (A1) 0 10 20