


FÖRKLARING

DIGITALISERAD IFRÅN
PUNKTMOLNSDATA

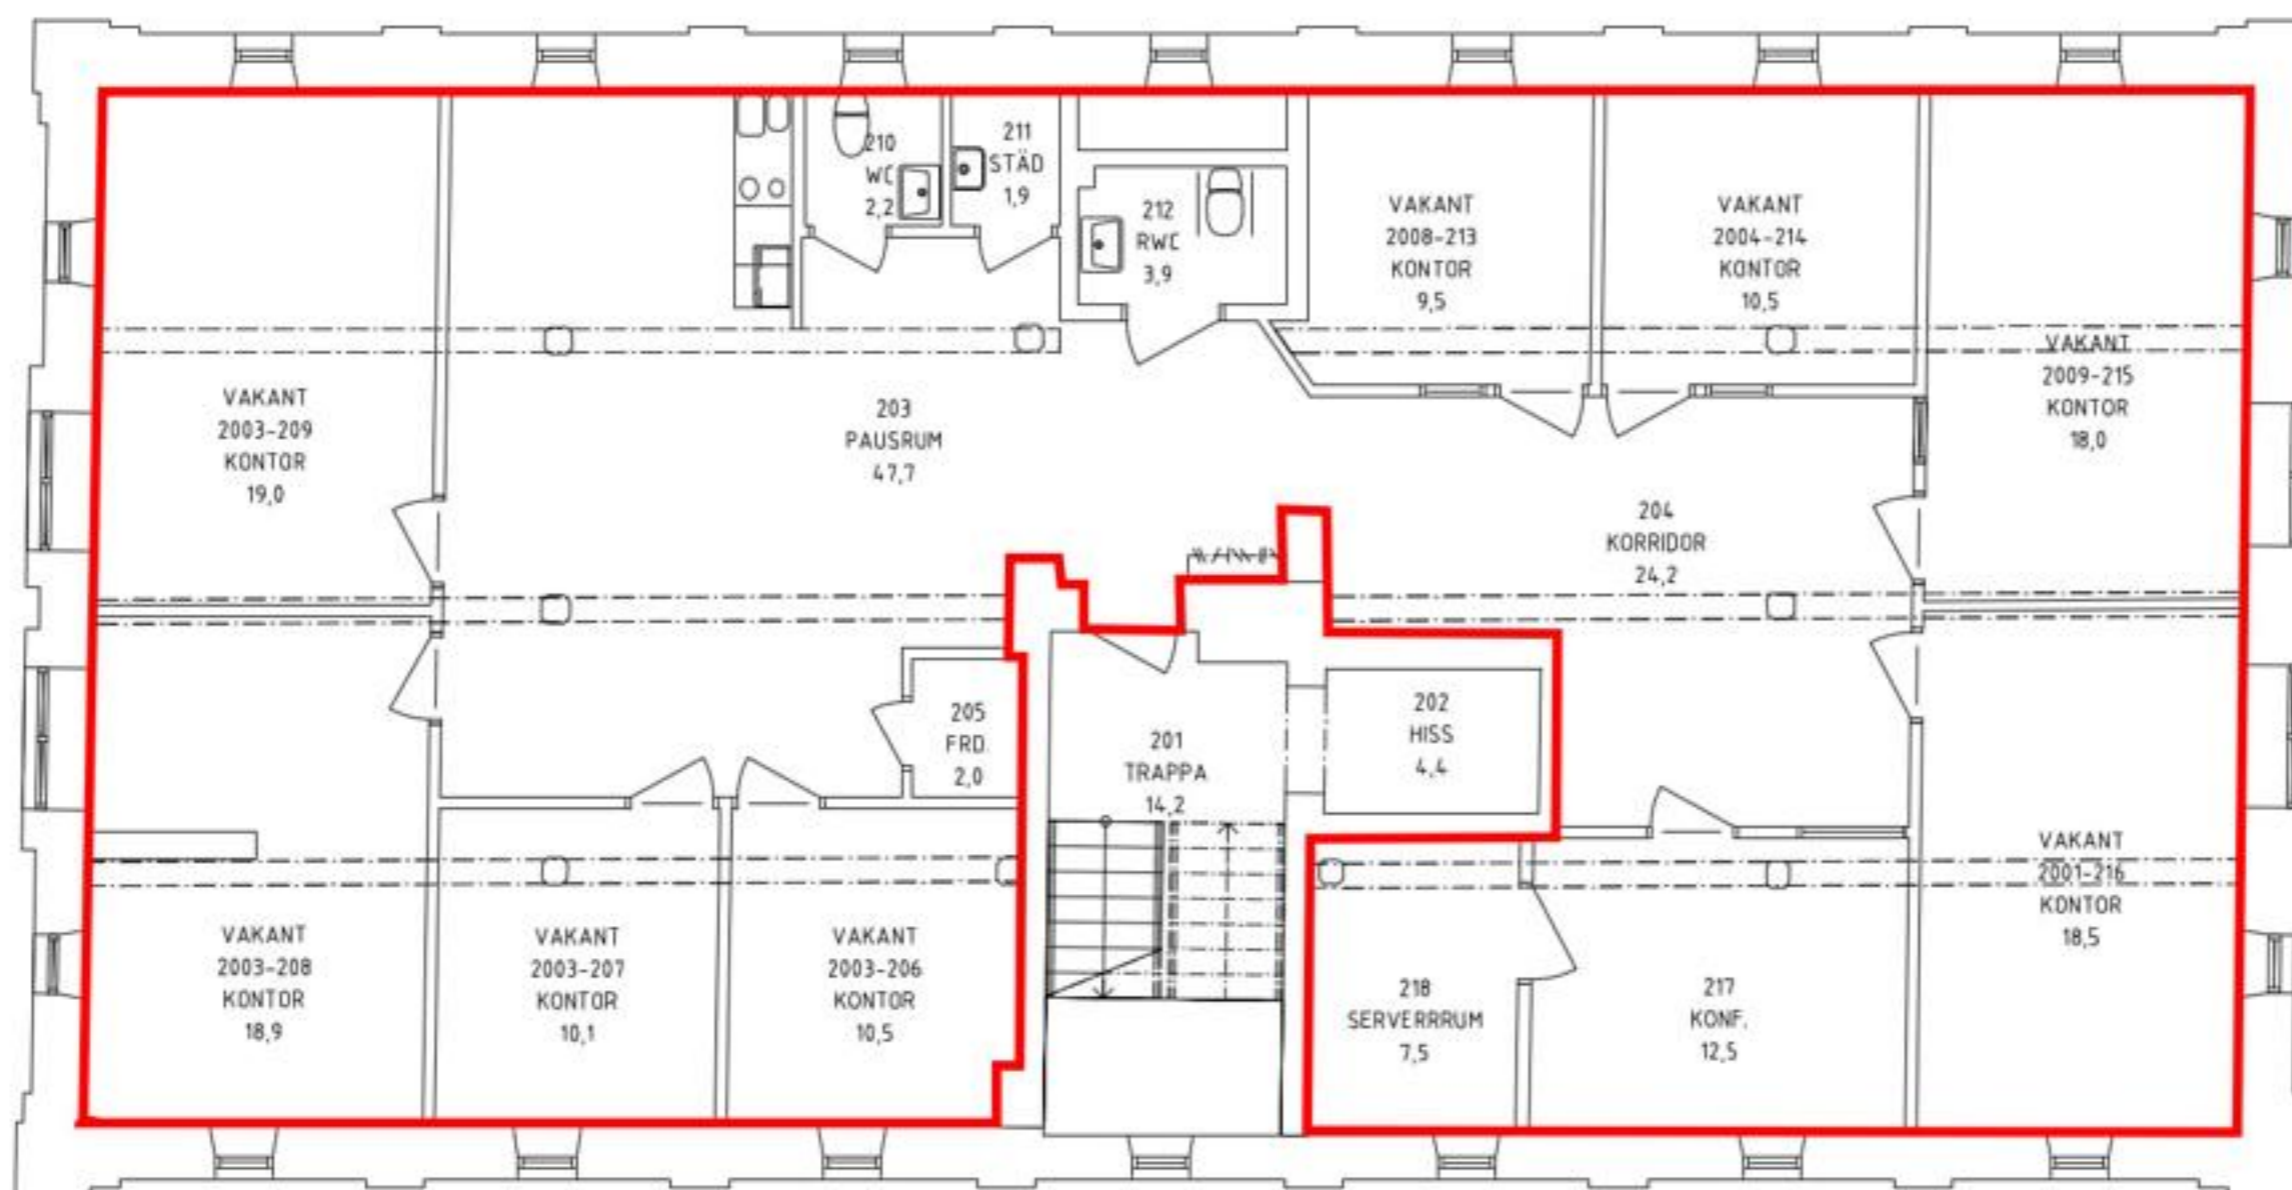

ORIENTERINGSFIGUR, SKALA 1:1000

PLAN 5	VÄN 3TR	710801-A40-V05
PLAN 4	VÄN 2TR	710801-A40-V04
PLAN 3	VÄN 1TR	710801-A40-V03
PLAN 2	ENTRÉPLAN	710801-A40-V02
PLAN 1	KÄLLARPLAN	710801-A40-V01

RELATIONSHANDLING

A - Rev hyresgäst, rumsnamn CS 20170831

	BOX 188 831 22 ÖSTERSUND 0770-33 22 00	Alderholmen 19:3 Gävle borg, Narr 11:4
	PROJEKTIVN OCH PRISER FiZ vektorisering Astacus NORRA OSKARSGATAN 27 A 582 73 LINKÖPING 013-485 01 91	Vän 1tr Vän 1tr Plan 3 Planritning
KONTAKT Astacus AB BYGGADE Ramesh HANDELSGÄST Anton Fogel ARBETSNUMMER 1043-10400 STAD Linköping DATUM 2014-03-05 SKALA A1 1:50 A3 1:100	FASTOENET ADRESS VÄN PLAN PLANRITNING RITNINGSPRIS 710801-A40-1-0300	DET A BLAD

SKALA 1:100 (A1) 0 5 10