


FÖRKLARINGAR

DIGITALISERAD FRÅN PDF-RITNING (121023)
ENL. TIOGÅRE RITNING.

100% MÄTTRIKTHET KAN EJ GARANTERAS.
MÅTT BÖR DÄRMED KONTROLLERAS INNAN
RITNINGEN ANVANDS SOM UNDERLAG.

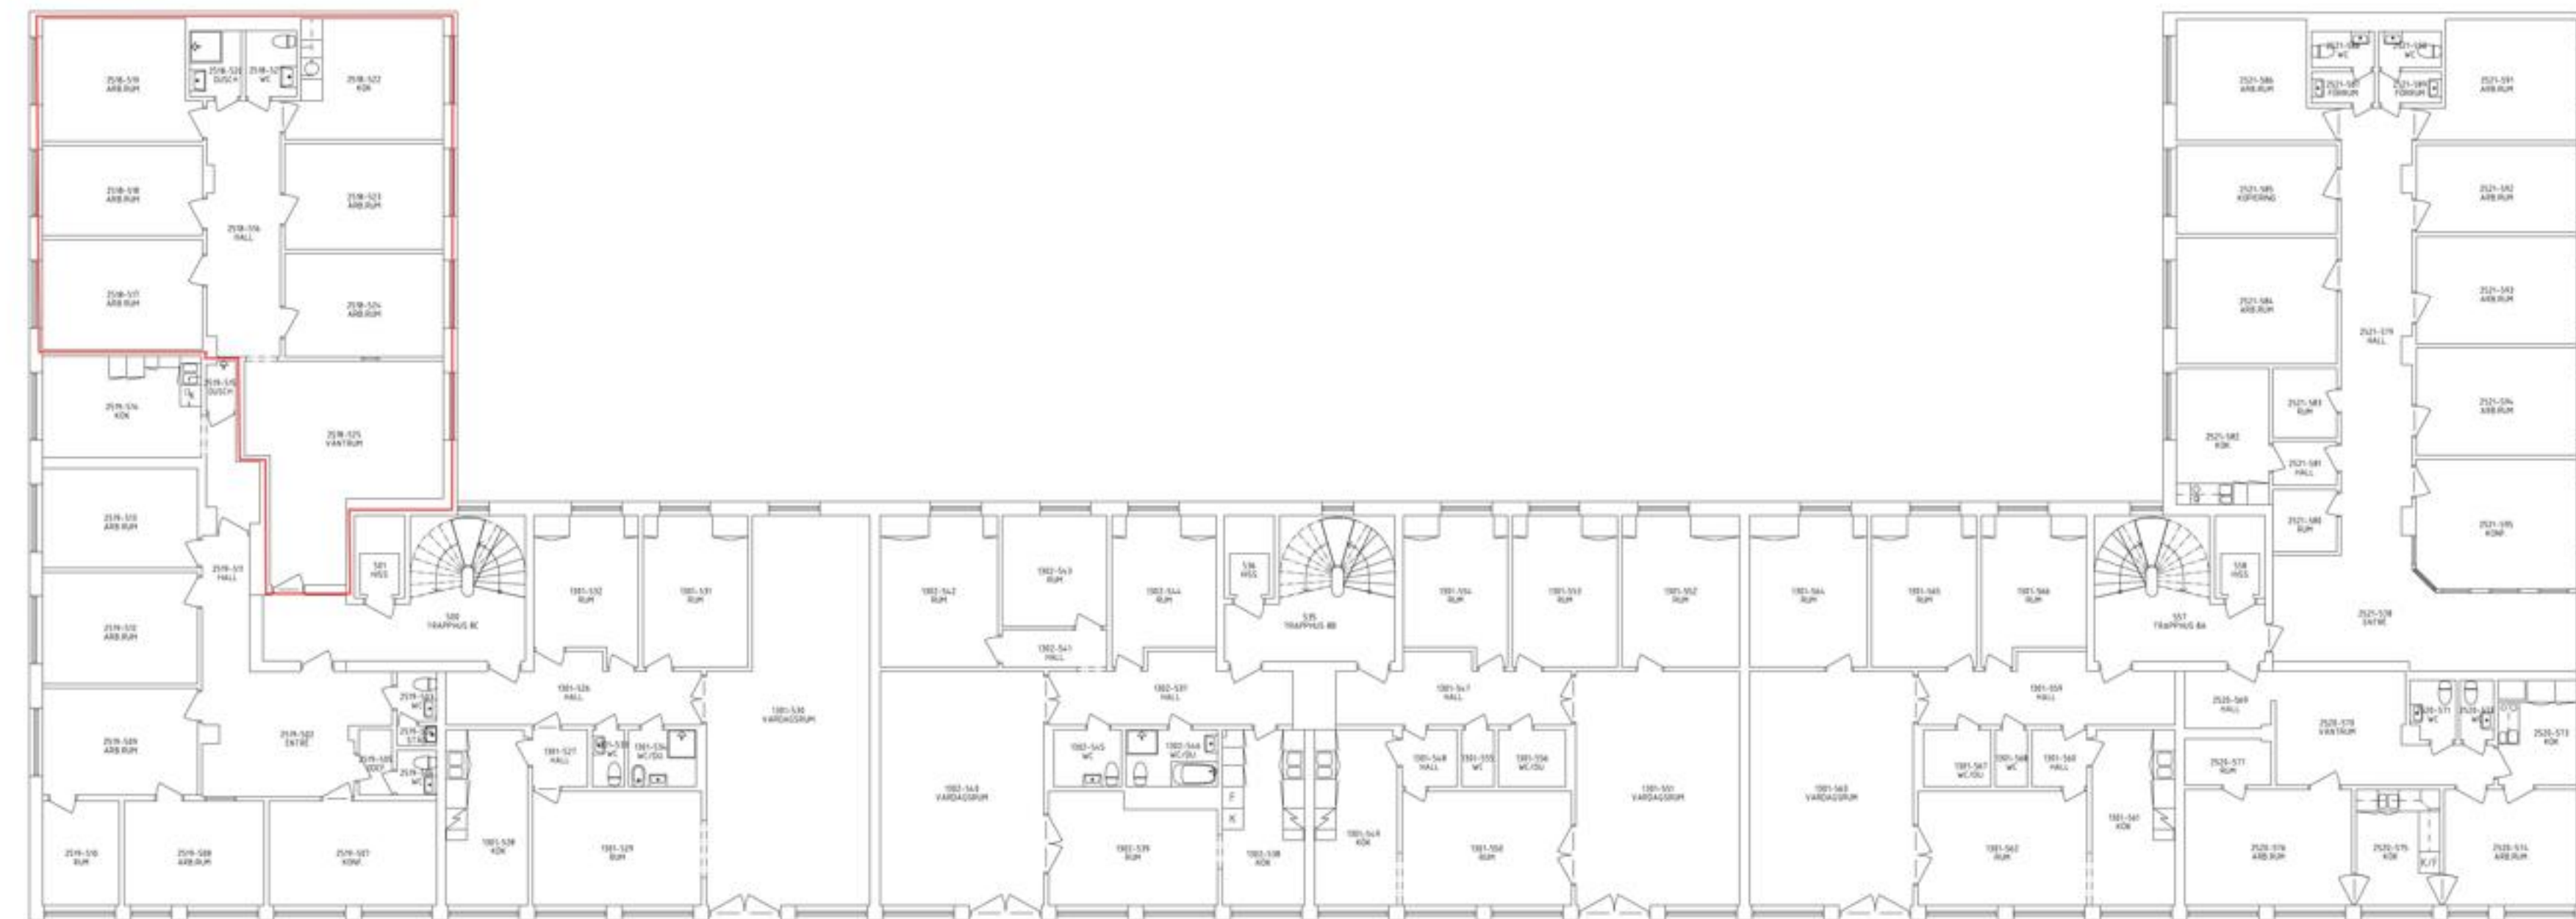

- 711101-A40-V07
- 711101-A40-V06
- 711101-A40-V05
- 711101-A40-V04
- 711101-A40-V03
- 711101-A40-V02
- 711101-A40-V01



RELATIONSHANDLING

Diös
FIRE SAFETY NORDIC AB
LÖFGREN
L. ÖHRN
12658
LULEÅ
2013-05-31
A1 1:100
A3 1:200

PROJEKT	NORR 23-5
OBJEKT	GÄVLE
PLAN	PLAN 5
TRÄK	3 TR.
ÖVERSIKT	ÖVERSIKT
PLANRITNING	PLANRITNING
PROJEKTNUMMER	711101-A40-1-0500