
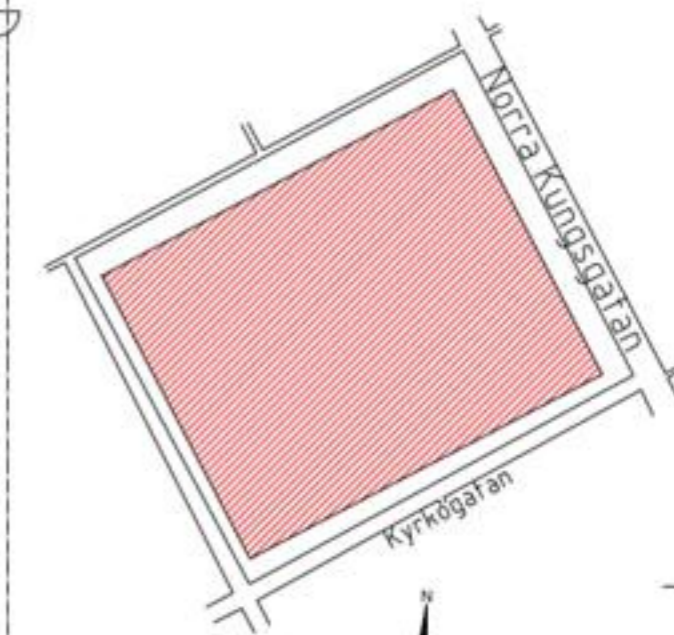


# Förklaringar

Befintlig ritning upprättad av Kontrollbolaget AB daterad 2021-12-22. Tillhandshälen av Diös Fastigheter. Måttavvikelser kan förekomma.

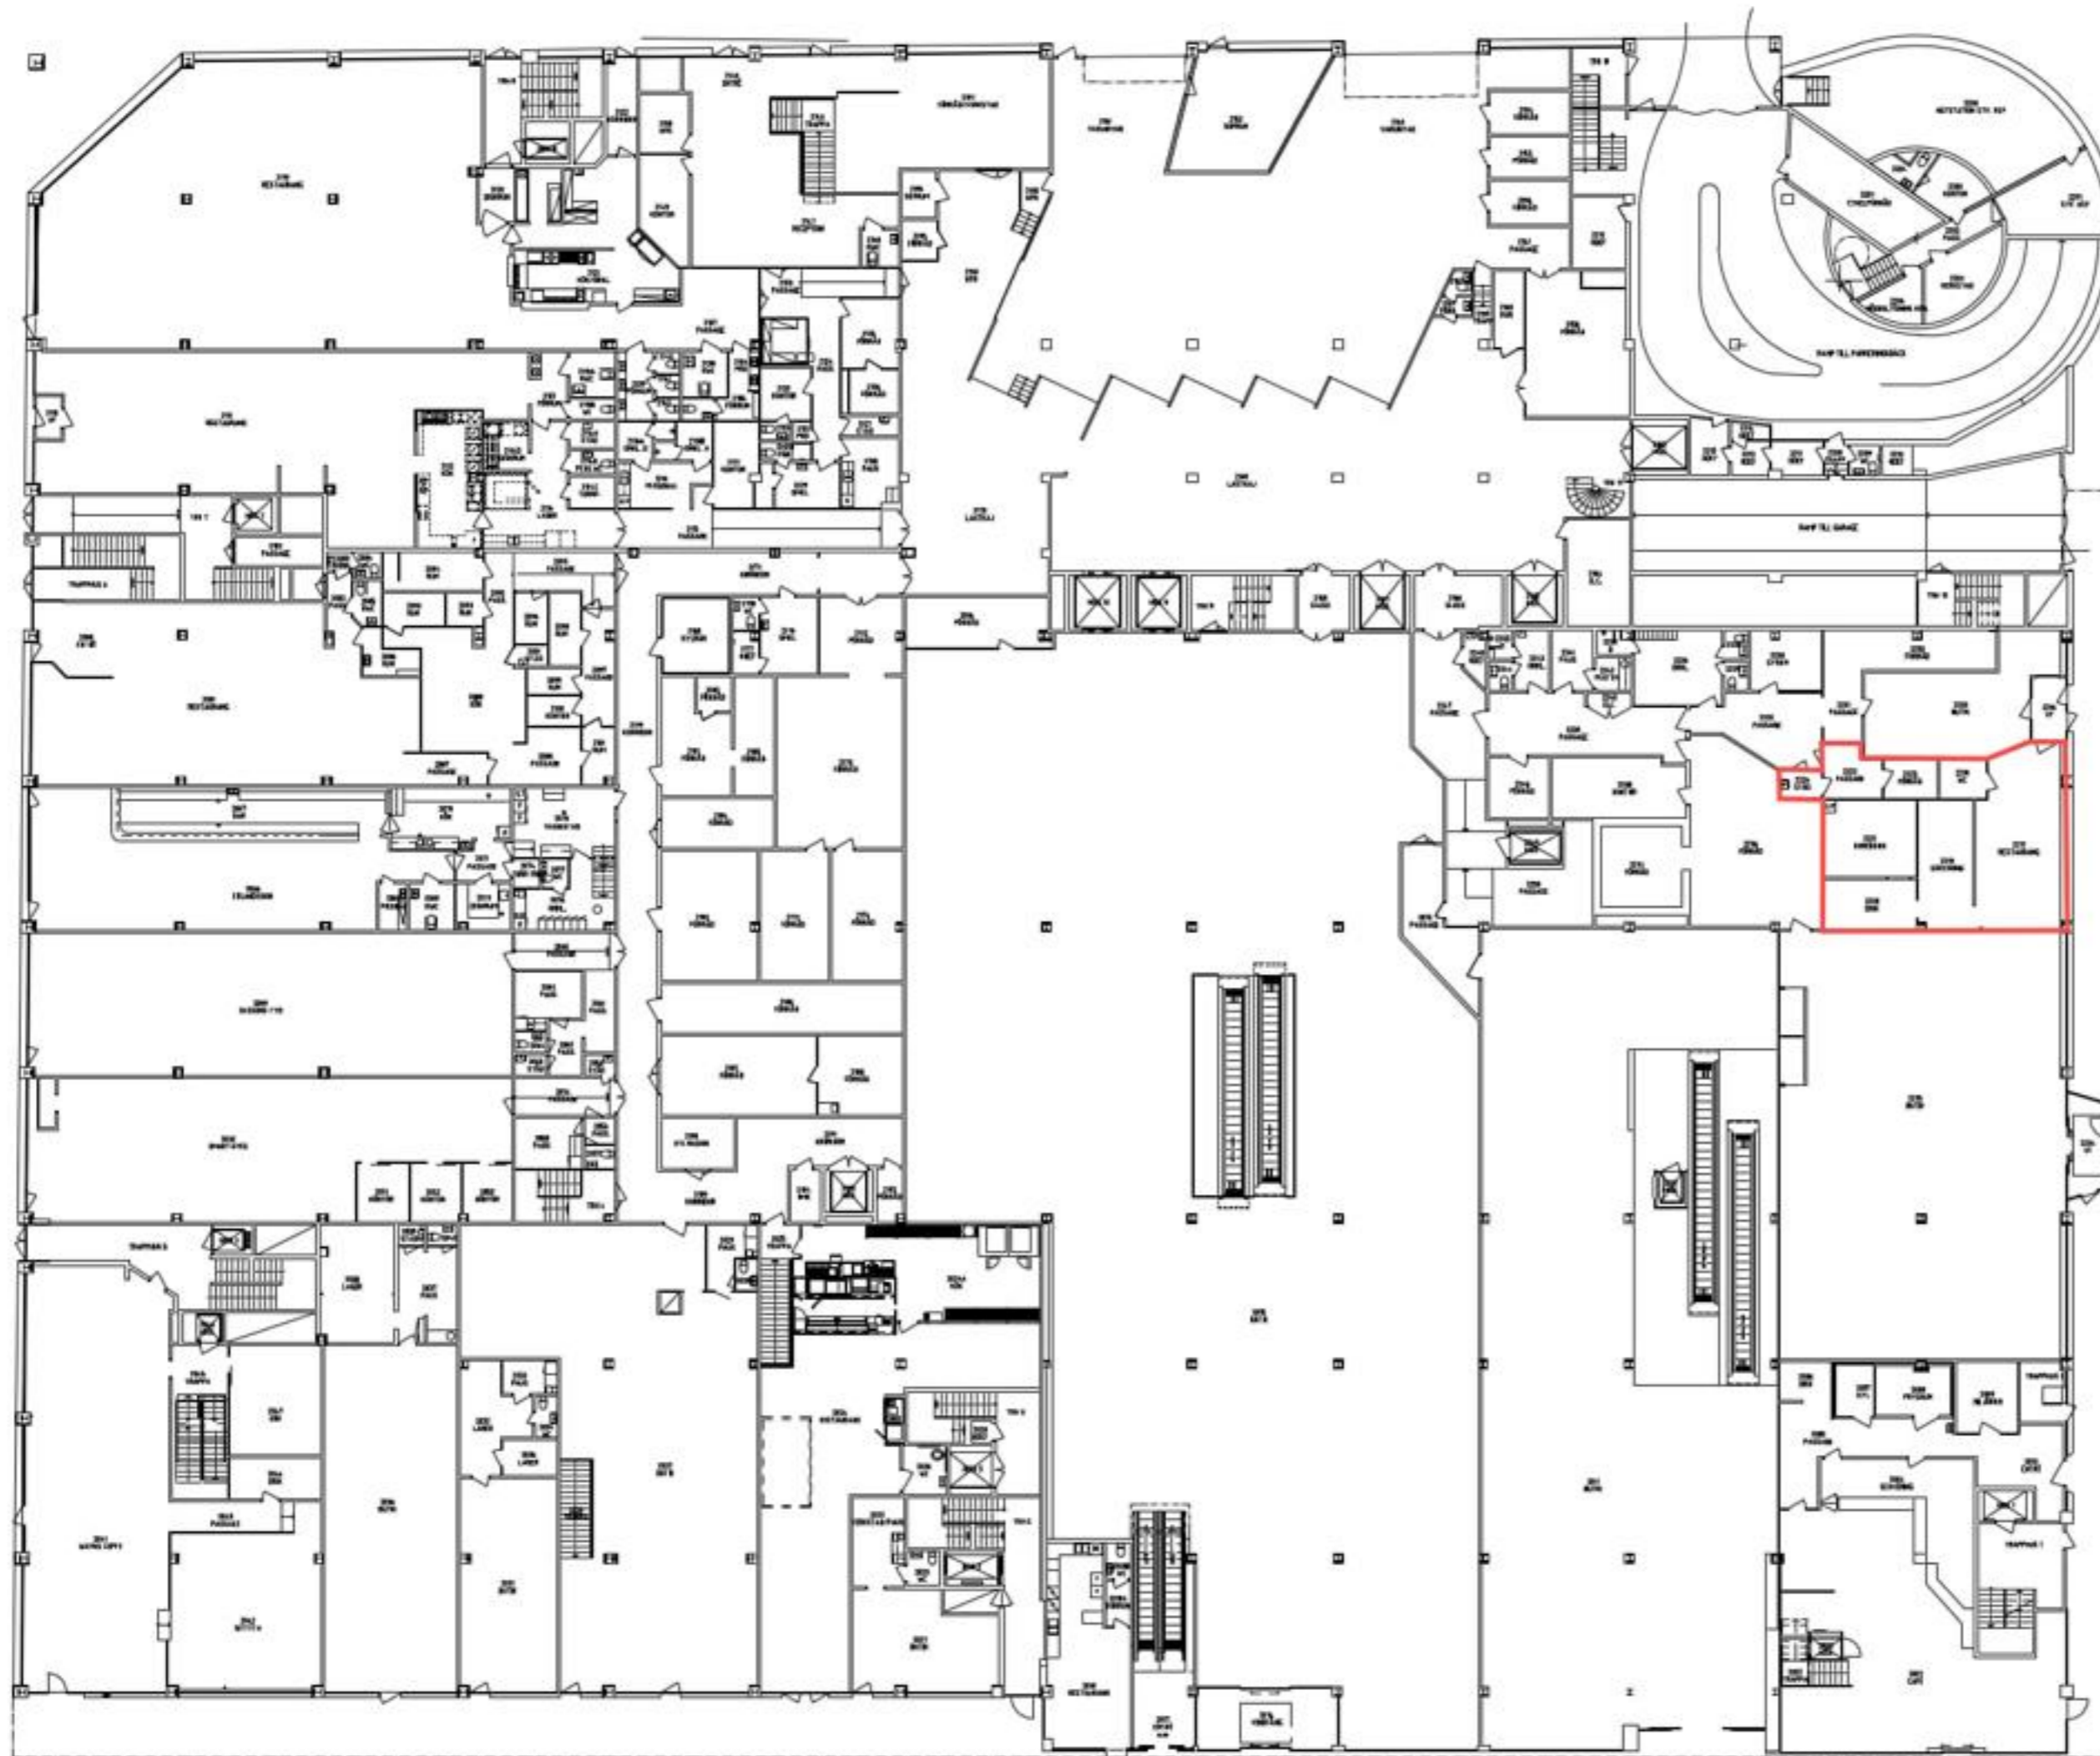

710401-A40-P07
710401-A40-P06
710401-A40-P05
710401-A40-P04
710401-A40-P03
710401-A40-P02
710401-A40-P01

C	NY PLAN I RUM 2014	J.N	2019-04-25
B	NYA UTRÖRRAR TILL GARAGE	J.N	2019-08-19
A	REVIDERAD PLANLÖSNING, RUM 2111	J.N	2019-02-05
NY	NYTT	NY	NY

## RELATIONSHANDLING

**Diös** BOX 188  
831 22 ÖSTERSUND  
0770-33 22 00

7104, KV. NORR 31:9  
KYRKÖG.17, GÄVLE



PLAN 2  
ENTRÉPLAN  
ÖVERSIKT  
PLANRITNING

KONTROLLBOLAGET AB  
SÄLJARE  
A. ANDERSSON V. LUNDIN  
NYTT  
GÄVLE  
2021-12-22

BYGGNAD  
A1 1:200  
A3 1:400  
BYGGNAD  
710401-A40-1-0200

SKALA 1:200 (A1) 0 10 20