


Förklaringar

Ritning tillhandahållen av Diös Fastigheter AB  
upprättad av Astacus, daterad 2014-01-30,  
måttavvikelser kan finnas på detaljer.

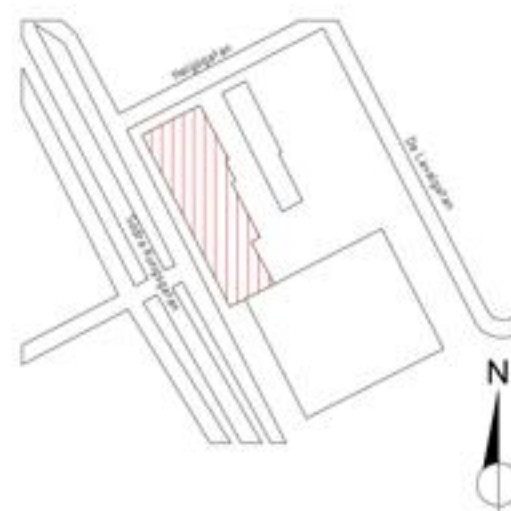

712301-A40-P05
712301-A40-P04
712301-A40-P03
712301-A40-P02
712301-A40-P01

RELATIONSHANDLING		BY	BYG	BYGGENOMFÖRNING	BYGGENOMFÖRNING	BYGGENOMFÖRNING
 BOX 188 831 22 ÖSTERSUND 0770-33 22 00	712301-A40-10500					
	7123, KV SÖDERTULL 33.1 SÖDRA KUNGSGATAN 59, GÄVLE					
 FIRETECH FIRETECH ENGINEERING FIRETECH ENGINEERING FIRETECH ENGINEERING	PLAN 5					
FireTech Engineering Evon AB MINGVÄRSÖN MNYBERG 1159 182	3 TR					
LUTIK 2018-03-30 A1 1 150 A1 1 300	ÖVERSIKT					
	HUS A					
	PLANRITNING					
	712301-A40-10500					

SKALA 1:150 (A1) 0 3 6 9 12 15