
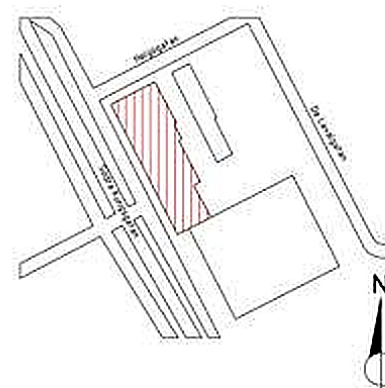


Förklaringar

Ritning tillhandahållen av Diös Fastigheter AB
upprättad av Astacus, daterad 2014-01-30,
måttavvikelser kan finnas på detaljer.

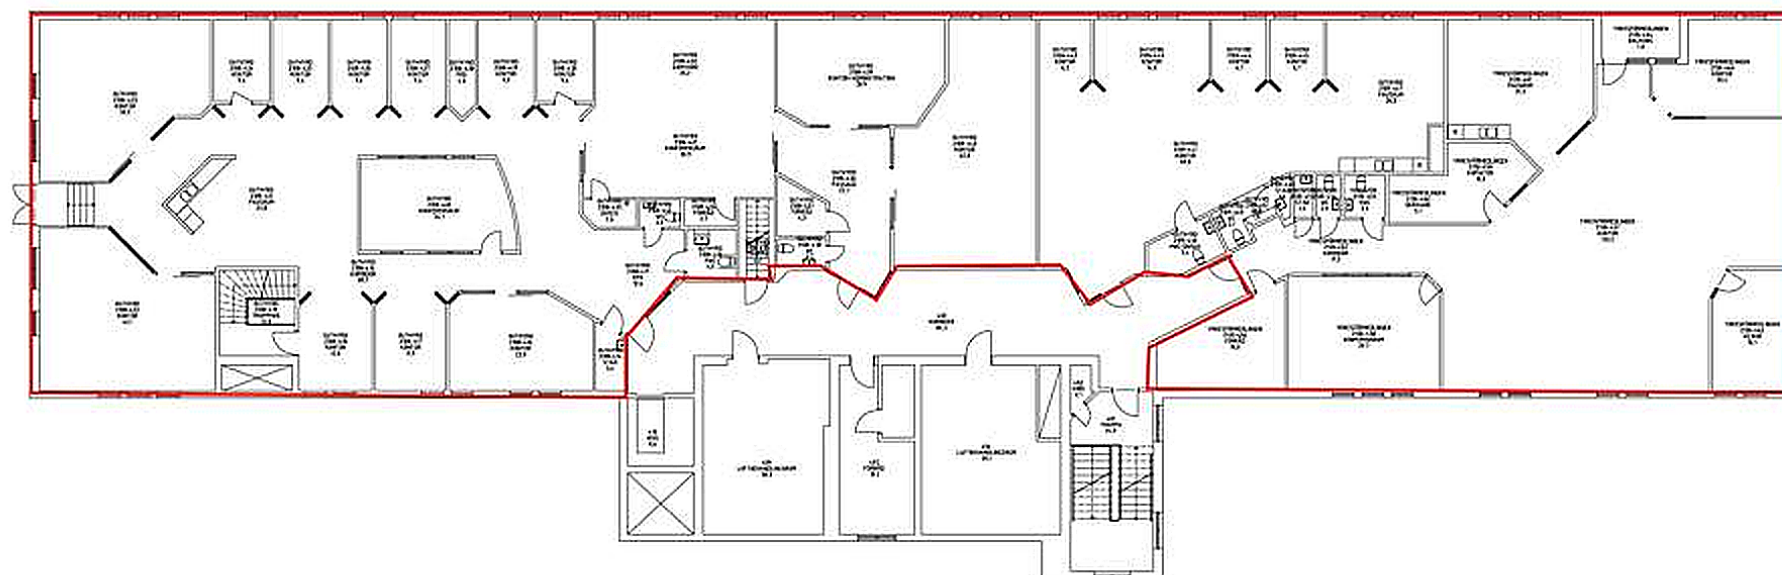

712301-A40-P05
712301-A40-P04
712301-A40-P03
712301-A40-P02
712301-A40-P01

RELATIONSHANDLING

Diös	BOX 188 831 22 ÖSTERSUND 0770-33 22 00
712301-A40-10500	712301-A40-10500

OBJ	ART	REVISIÖNS NR	SKALA	DATE
7123	KV	SÖDERTULL 33.1		
		SÖDRA KUNGSGATAN 59, GÄVLE		
		PLAN 5		
		3 TR		
		ÖVERSIKT		
		HUS A		
		PLANRITNING		
		712301-A40-10500		

SKALA 1:150 (A1) 0 3 6 9 12 15