


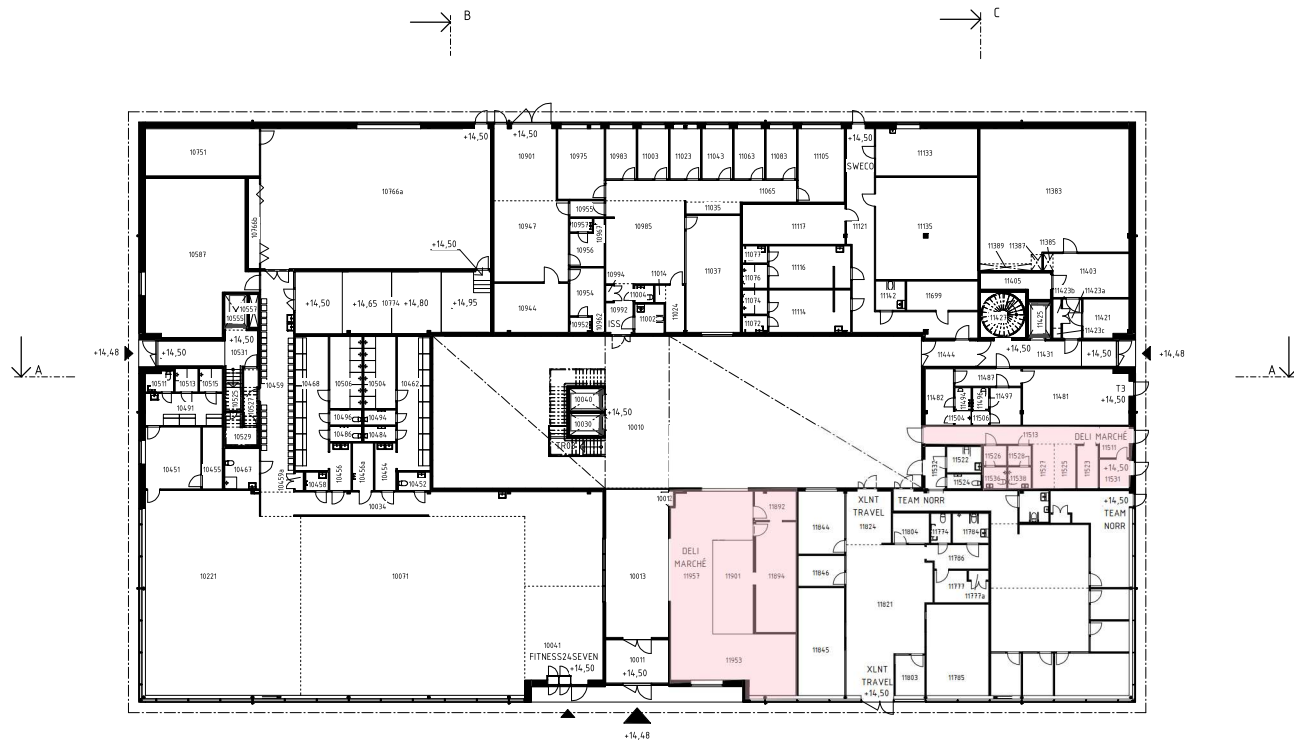

RUMSNUMMER	RUMSNAMN
26-SEVEN	
10034	KOMMUNIKATIONSYTA
10041	RECEPTION
10071	MASKINPARK
10221	FRIA VIKTER
10451	PENTRY
10452	WC
10454	FÖRRUM
10455	SAKRUM
10456	FÖRRUM
10456a	STAD
10458	WC
10459	VANTRUM
10459a	EL-NISCH
10462	OMKL. HERRAR
10467	RWC/DUSCH
10468	OMKL. DAMER
10484	WC
10486	WC
10491	OMKL
10494	WC
10496	WC
10504	DUSCH
10506	DUSCH
10511	WC
10513	DUSCH
10515	DUSCH
10527	SLUSS
10587	TJEJGYM
10751	FLAKTRUM
10766a	STOR SAL
10766b	FRD
10774	SPINNING
DELI MARCHÉ	
11511	VARUMOTTAGNING
11513	KORRIDOR
11523	TORRFRD
11525	FRYSRUM
11526	OMKL
11527	KYLUM
11528	OMKL
11531	KYL. SÖPRUM
11536	WC/DUSCH
11538	WC/DUSCH
11892	DISK
11894	KOK
11901	SERVERINGSDISK
11953	BORDSZON
11957	CAFÉ
BEHENSAMT	
10010	LJUSGÅRD
10011	VINDFÅNG
10012	APPARATSKÅP
10013	ENTRÉHALL
10030	HISS
10040	HISS
10525	TRO1
10529	ELCENTRAL
10531	HISSHALL
10555	HISS
11405	FRD
11425	HISS
11427	TRO2
11431	HISSHALL
11444	SLUSS
11522	RWC
11524	WC
11532	FÖRRUM
ISS	
10901	LASTNING/GLOSSNING
10944	TVÄTT
10947	FRD
10952	WC
10954	OMKL
10955	SLUSS
10956	OMKL
10957	WC
10952	DUSCH
10963	DUSCH
10975	ARB. IP
10983	ARB. IP
10985	LUNCH/PAUS
10992	TAMBUR
10994	EL-NISCH
11002	RWC
11003	ARB. IP
11004	WC
11014	KK-NISCH

RUMSNUMMER	RUMSNAMN
11823	ARB. IP
11824	FRD
11825	SKRIVARE/KOPIERING
11837	MÖTE 18P
11843	ARB. IP
11863	ARB. IP
11865	KORRIDOR
11883	ARB. IP
11105	ARB. IP
SWECO	
11072	WC
11074	DUSCH
11076	DUSCH
11077	WC
11114	OMKL
11116	OMKL
11117	FRD
11121	KORRIDOR
11133	LAB/FRD/ÖMPACKNING
11135	FRD
11142	FRD
11699	FRD
T3	
11481	VARUMOT.
11482	OMKL
11487	SLUSS
11494	WC
11496	WC
11497	OMKL
11504	DUSCH
11506	DUSCH
TEAM NORR	
11537	RWC/STAD
11545	EL-NISCH
11556	PENTRY
11583	INLASTNING
11593	KONTOR
11613	MÖTESRUM
11703	KONTOR 3P
11713	KONTOR
11733	KONTOR
11747	TORG
11802	ENTRÉ
TEKNIK	
10557	SCHAKT
11383	FLAKTRUM
11385	EL-NISCH
11387	SCHAKT
11389	SCHAKT
11403	ELRUM
11421	SPRINKLERCENTRAL
11423a	SLUSS
11423b	KK-NISCH
11423c	BF-TABLA
XLNT TRAVEL	
11774	WC/STAD
11777	FÖRRAD
11777a	EL-NISCH
11784	RWC/DUSCH
11785	STORKONTOR 6P
11786	KPR
11803	ARB. IP
11804	TVST RUM
11821	PENTRY/LOUNGE
11824	ENTRÉ
11844	MÖTESRUM 10P
11845	STORKONTOR 5P
11846	FLEXRUM


FÖRKLARINGAR

PLUSHÖJDER ANGES I METER ENLIGT RH2000
MÅTT ANGES I HILLIMETER.

- HUVUDENTRÉ
 SEKUNDÄRENTRÉ
 STOMME/VÄGG
 RUMSDELNING

FÖRESKRIFTER

HÄNVISNINGAR

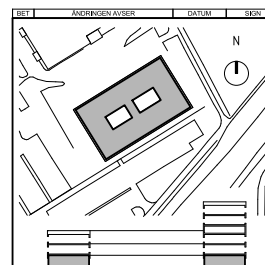

RELATIONSHANDLING

selbergs Lerstenen.

NYTT KONTOR UMEÅN

STADSLIDEN 3:10


PROJEKTANT	730 001	REFAKONKRETO, AB	HÄNSLAGGARE
UTFÖRARE	2017-02-08	J. ISRAELSSON	T-R. SÖDERSTRÖM
DATUM		PROJEKT	
		N. CARLÉN	

KONTOR, NYBYGGNAD
INFORMATIONSRITNING, PLAN 1 (FG +14,50)

BYGGA
A1 1:200
A3 1:400

NUMMER
A-40-0-100

BET

SKALA 1:200

