




C:\Users\danie\OneDrive - Wilzens\Projekt\Wilzens Kontor\A-Ritningar\Rt1.rvt 2022-11-18 10:47:53

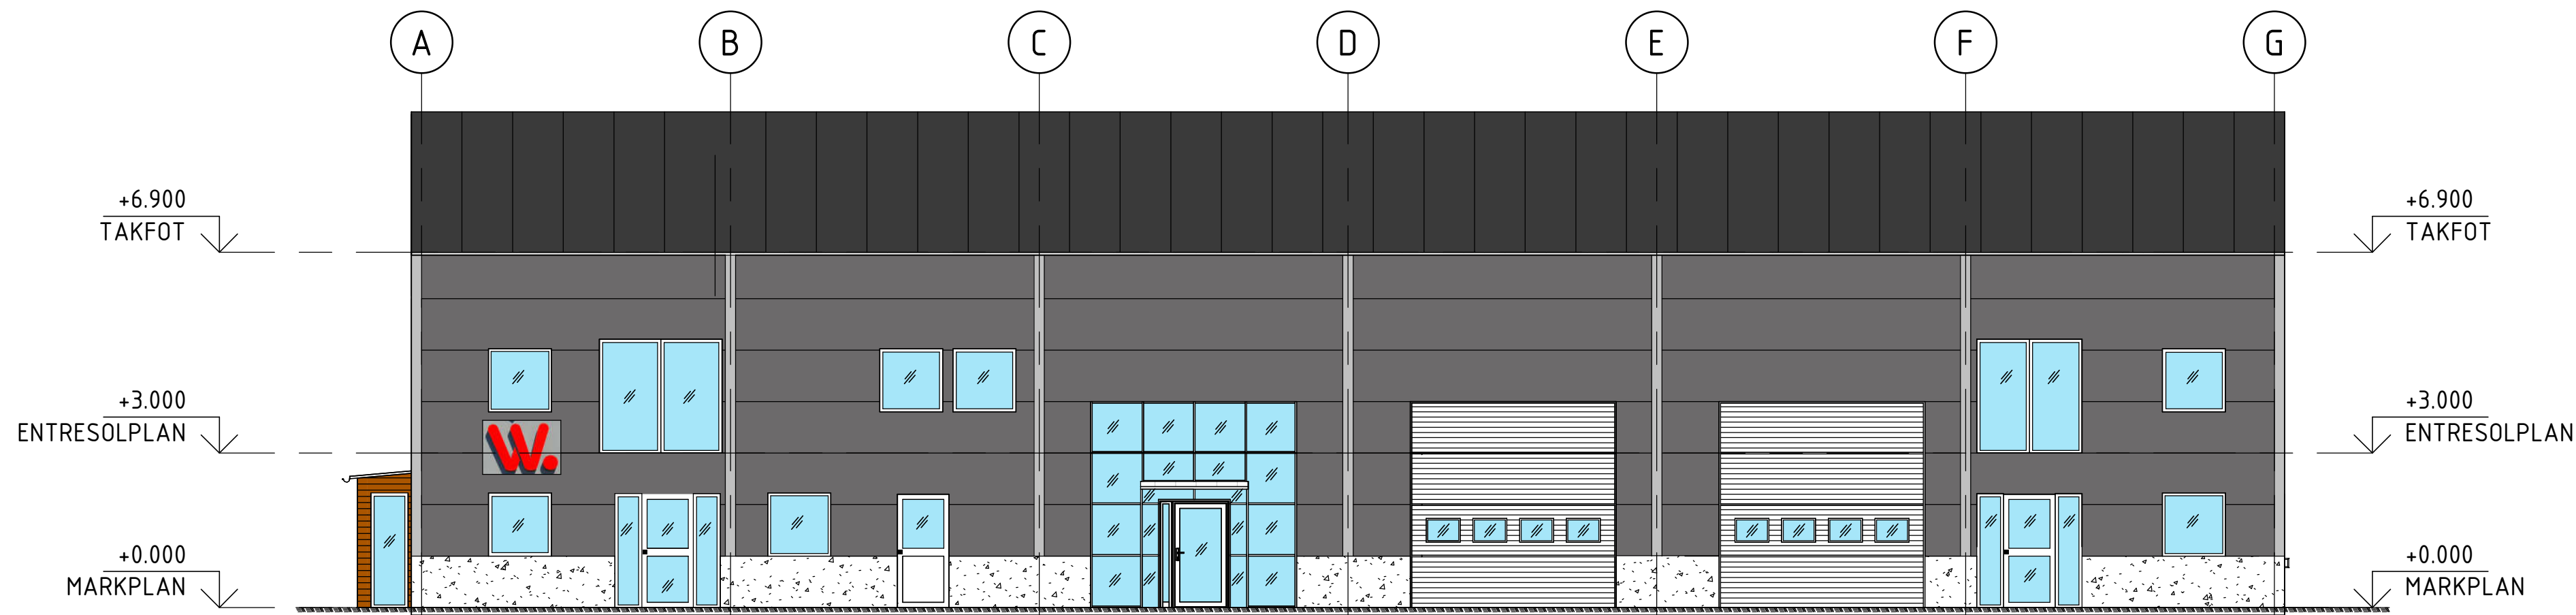

FASAD MOT SÖDER
SKALA 1:100 (A1)

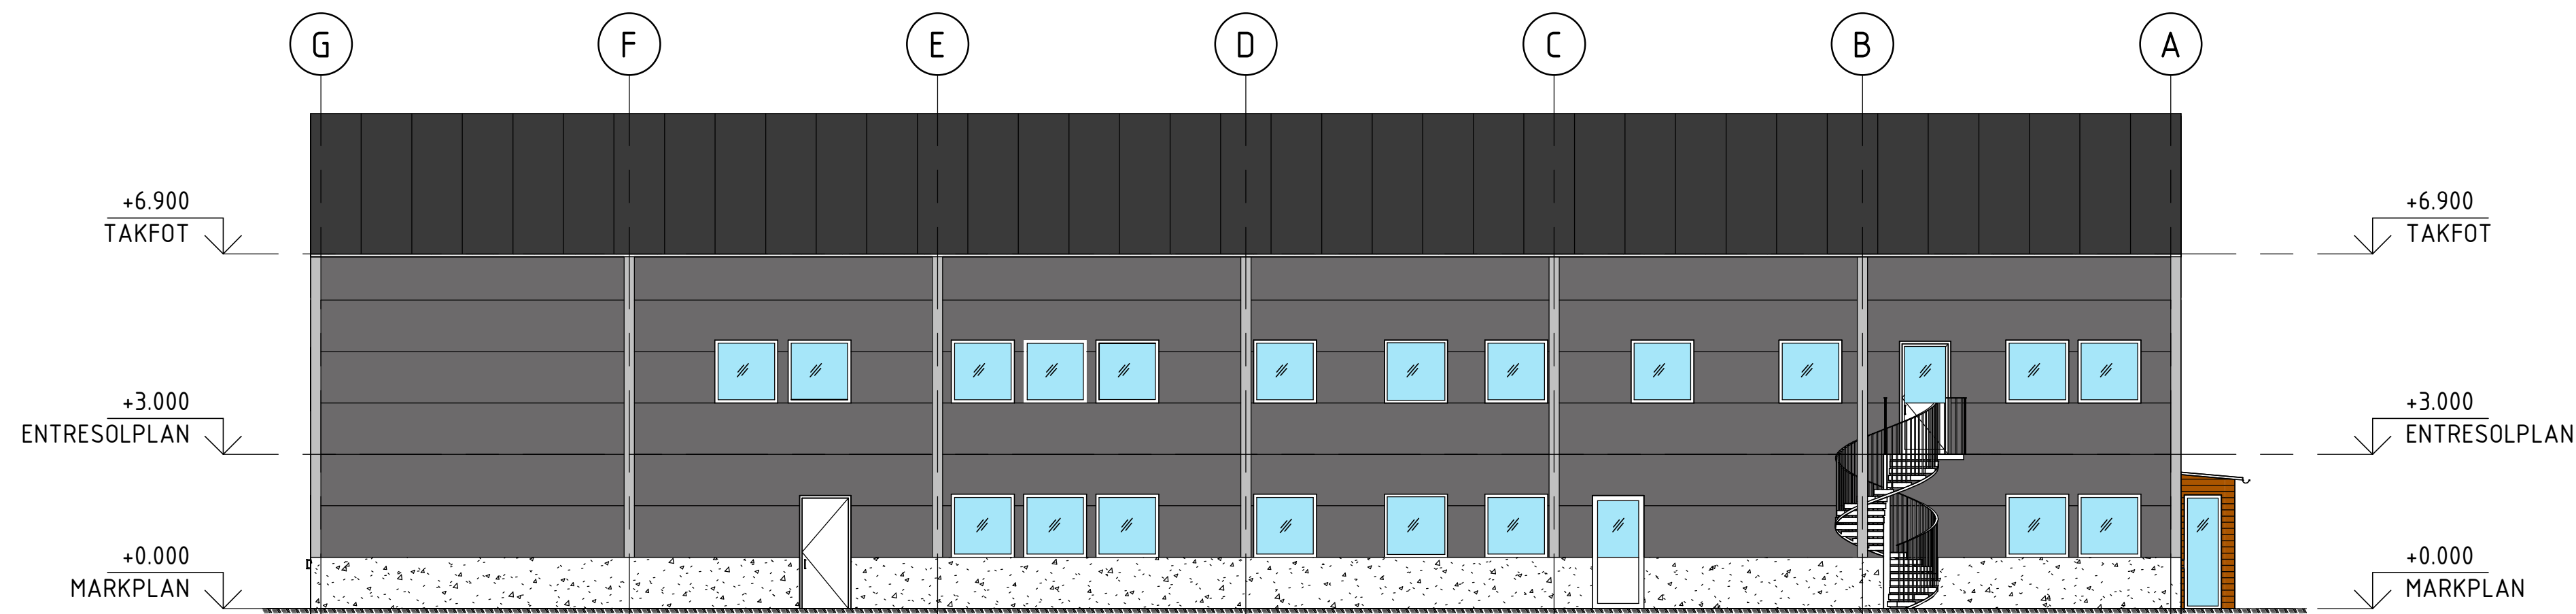

FASAD MOT NORR
SKALA 1:100 (A1)

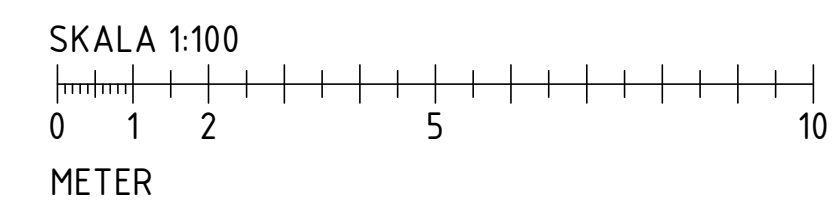

FÖRKLARINGAR
ALLA MÅTT I MM

FÖRESKRIFTER

HÄNVISNINGAR

BET	ÄNDRINGEN AVSER	DATUM	SIGN
RELATIONSHANDLING			
WILZÉNS BYGG AB			
LINKÖPINGS KOMMUN			
			
Wilzéns bygg			
UPPDRAG NR 121-87	RITAD/KONSTR. AV D.EHSAN	HANDLÄGGARE D. EHSAN	
DATUM 22-11-17	ANSVARIG D.EHSAN		
OMBYGGNATION AV KONTOR			
FASADVYER			
SÖDER/NORR			
SKALA A1 1:100 A3 1:200	NUMMER A-40-3-102	BET	