


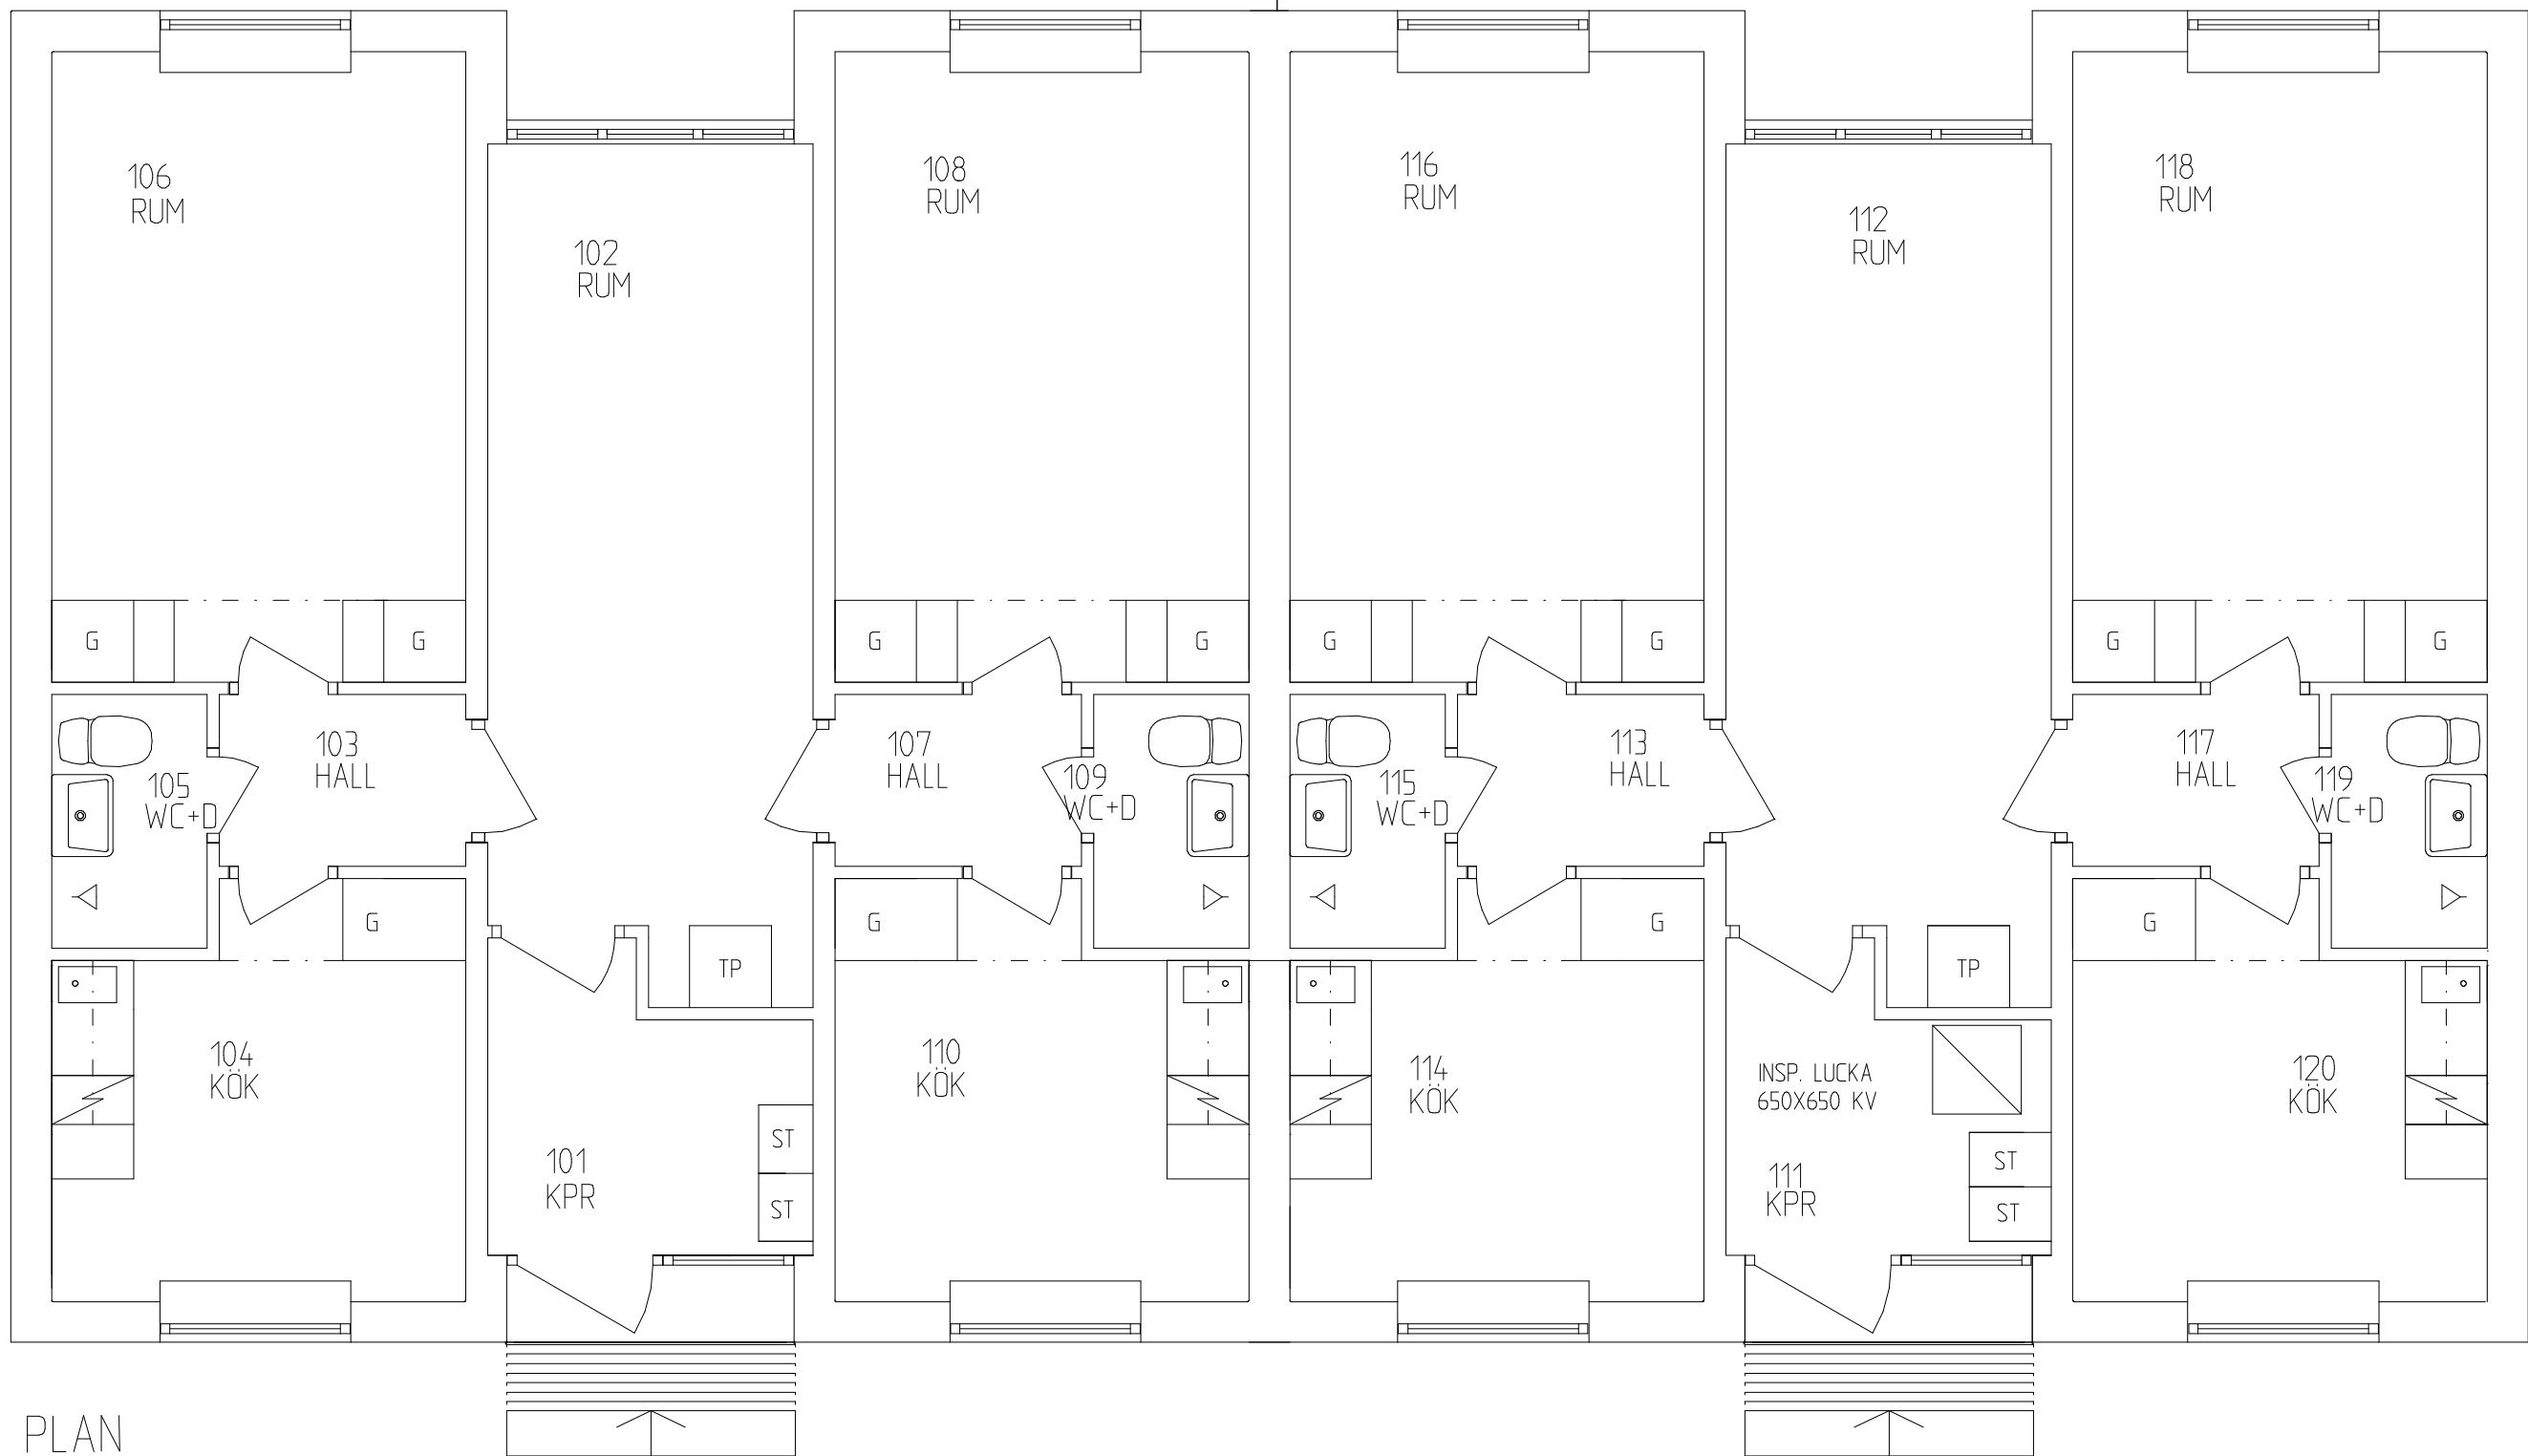

PLAN

		BET	ANT	ÄNDRINGEN AVSER	SIGN	DATUM
		RELATIONSHANDLINGAR				
		UPPDRAGSNUMMER		RI-TAD AV MA	HANDLÄGGARE MA	
		DATUM 2003-06-23		ANSVARIG MS	OBJEKTS ID ELEVHEMMET	
		OMBYGGNAD AV ELEVHEMMET				
		ARKITEKTRITNINGAR				
		BOENDE ENHETER HUS I				
		-				
		SKALA A1	SKALA A3	NUMMER		BET
		-	1:50	A30-01-101		-

Fd.V-haninge Folkhögskola	
	Postadress: 136 81 HANINGE Besöksadress: Markorgatan 2 Telefonväxel: 08-606 90 00 Telefax: 08-606 90 25
TORNBERGETS PROJEKT NR 21024	

Fd.V-haninge Folkhögskola



Postadress: 136 81 HANINGE
Besöksadress: Markorgatan 2
Telefonväxel: 08-606 90 00
Telefax: 08-606 90 25

TORNBERGETS PROJEKT NR
21024