

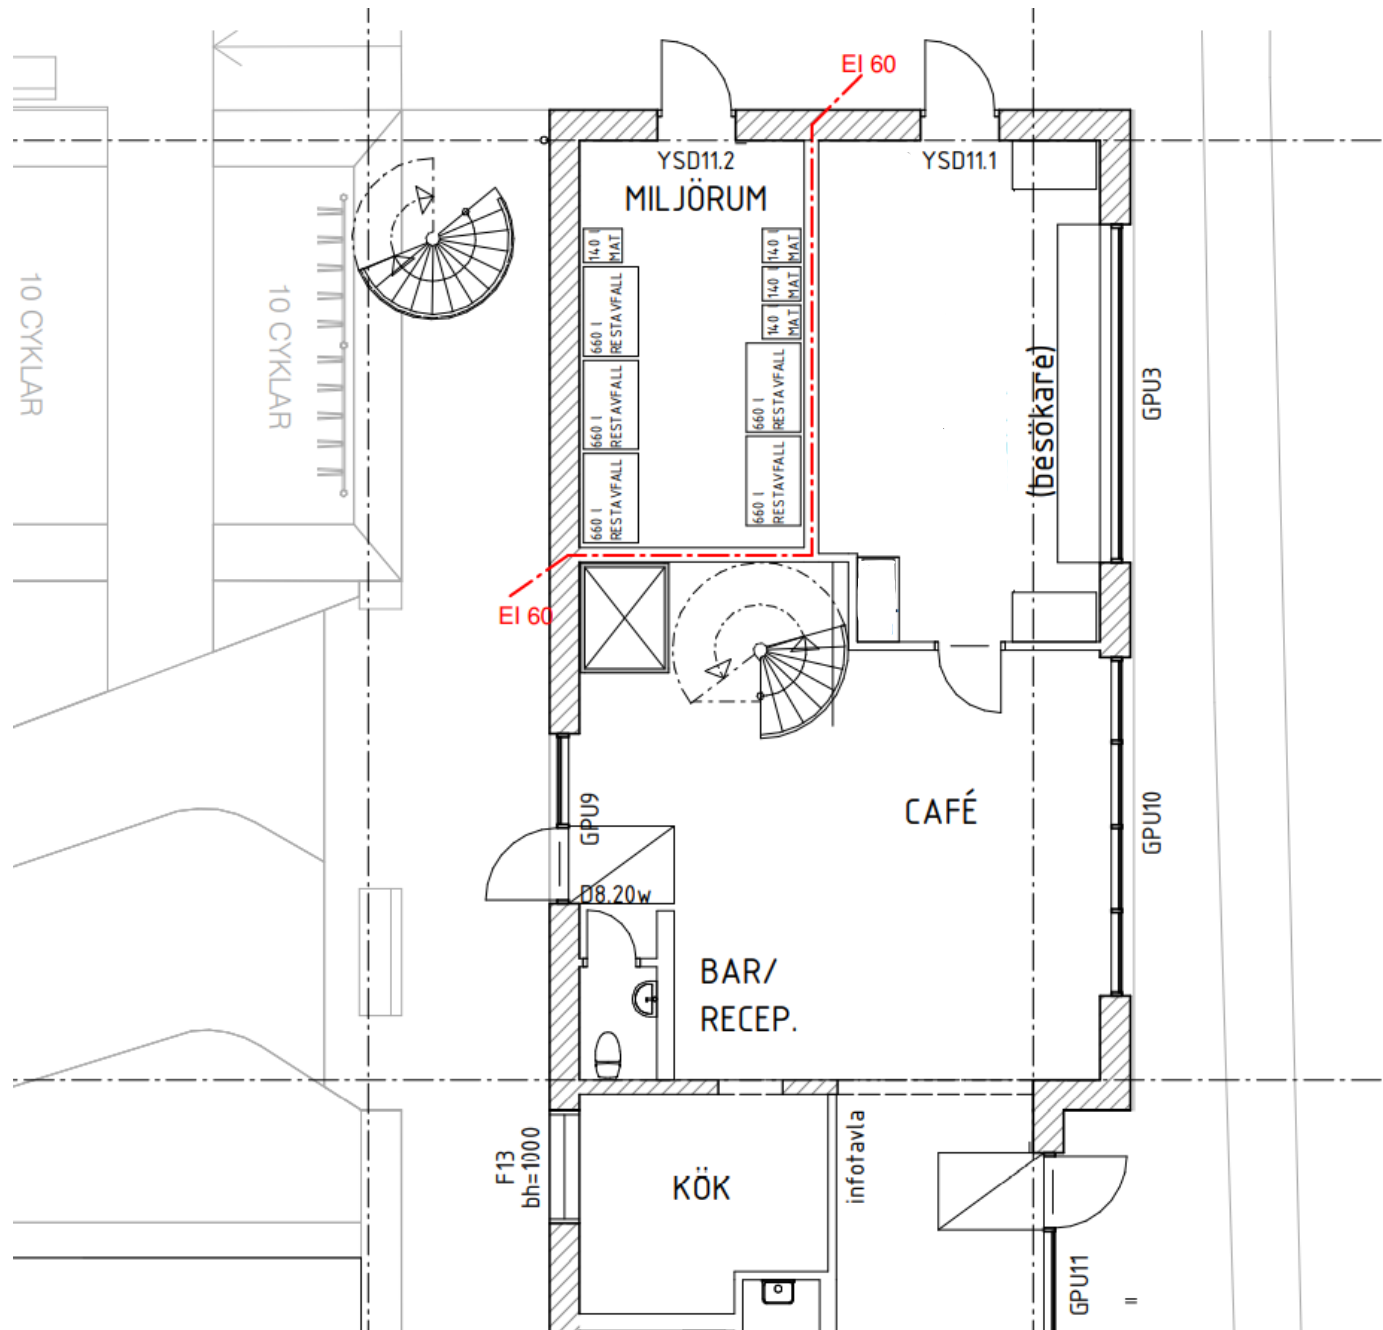


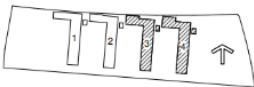


Plan 1

BET	ANDRINGSÄLLER	DATUM	SKRIV	
RELATIONSHANDLING				
				
TRIANON 				
PEAB 				
panorama arkitekter ab Östra Rindöbeldensvägen 4, 211 47 Malmö Tel: 040 - 23 58 70				
UPPDRAG NR 2014_070	PROJEKTERAR M. PAUL	HUVUDANSÄTTARE A. TENTI		
DATUM 2017-02-14	ANSVARIG A. FRYKMAN			
VÄRSÅNGEN 8, LINDÅNGEN (MALMÖ) NYBYGGNAD BOSTÄDER OCH LOKALER Plan 1, Hus 2				
SKALA A1 1:100 A3 1:200	FLERBLAD A-1-211	BET		

Y5

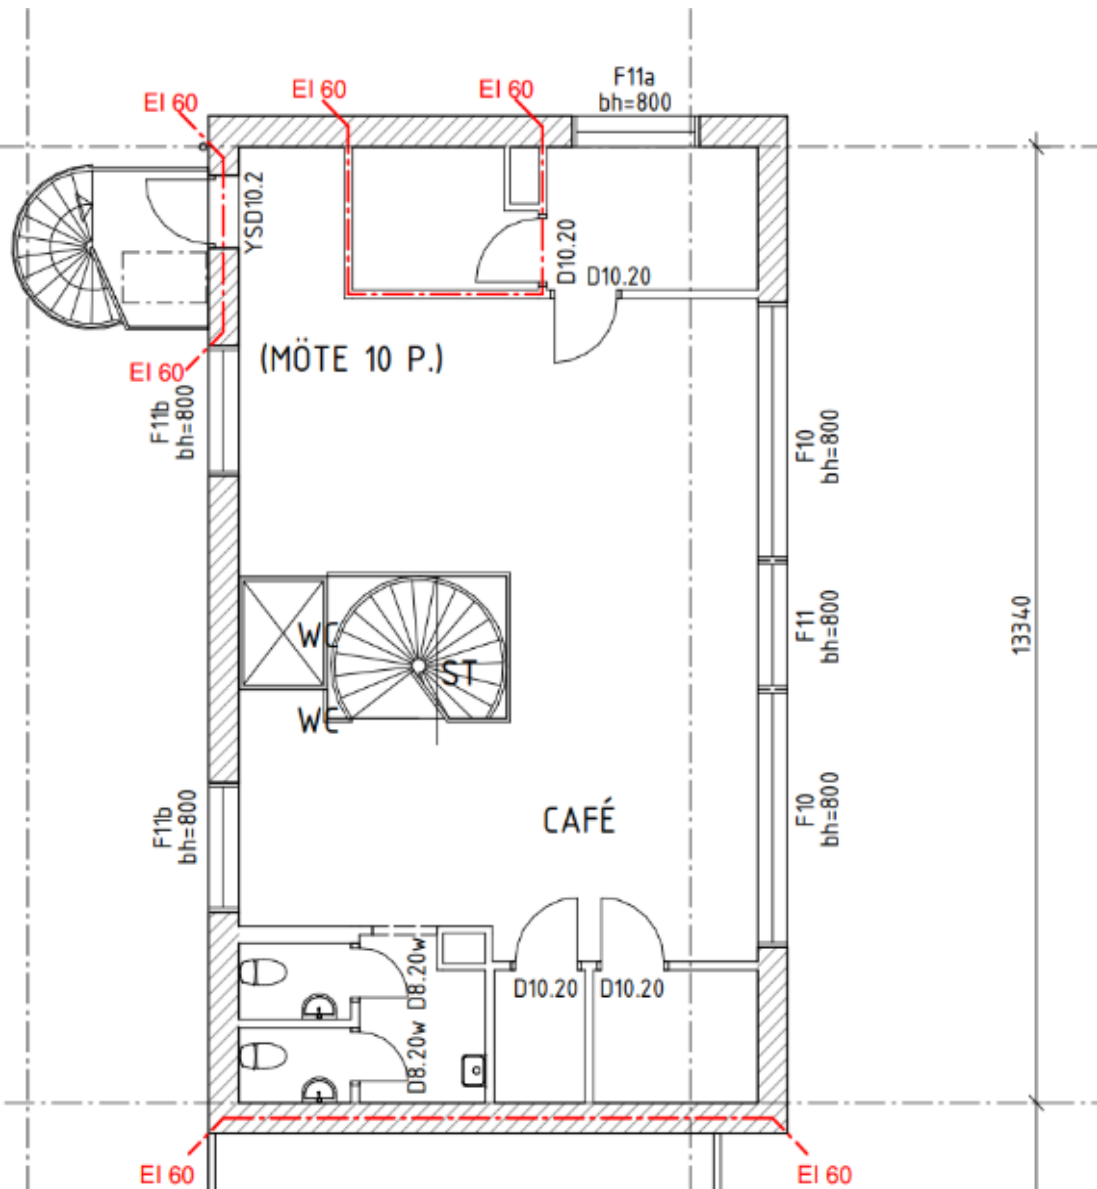

Plan 2

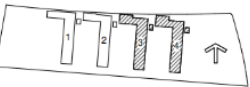SET	ÄNDRINGEN/ÄNDR.	DATUM	BRUK
RELATIONSHANDLING			
			
TRIANON 			
PEAB 			
panorama arkitekter ab Östra Rönneholmsvägen 4, 211 47 Malmö Tel: 040 - 23 50 70			
UPPDRAG NR	PROJEKTERARE AV	HANDLEDARE	
2014_070	M. PAUL	A. TENTI	
ÖVERSIKT	ANSVARIG		
2017-02-14	A. FRYKMAN		
VÅRSÅNGEN 8, LINDÄNGEN (MALMÖ) NYBYGGNAD BOSTÄDER OCH LOKALER Plan 1, Hus 2			
SKALA	NUMMER	SET	
A1 1:100 A3 1:200	A-1-211		