

Ritningen granskad
den 6/3 1978 utan
erinran ~~med~~ enl.
bifogat yttrande

Sven Nygren
Sven Nygren
Va-tekniker


Ritningen granskad
den 7/3 1978 utan
erinran ~~med~~ enl.
bifogat yttrande

Chels Jansson


Byggnadsnämnden i
Vimmerby Kommun

Ink den 78 02 03.

Dnr. 636/77

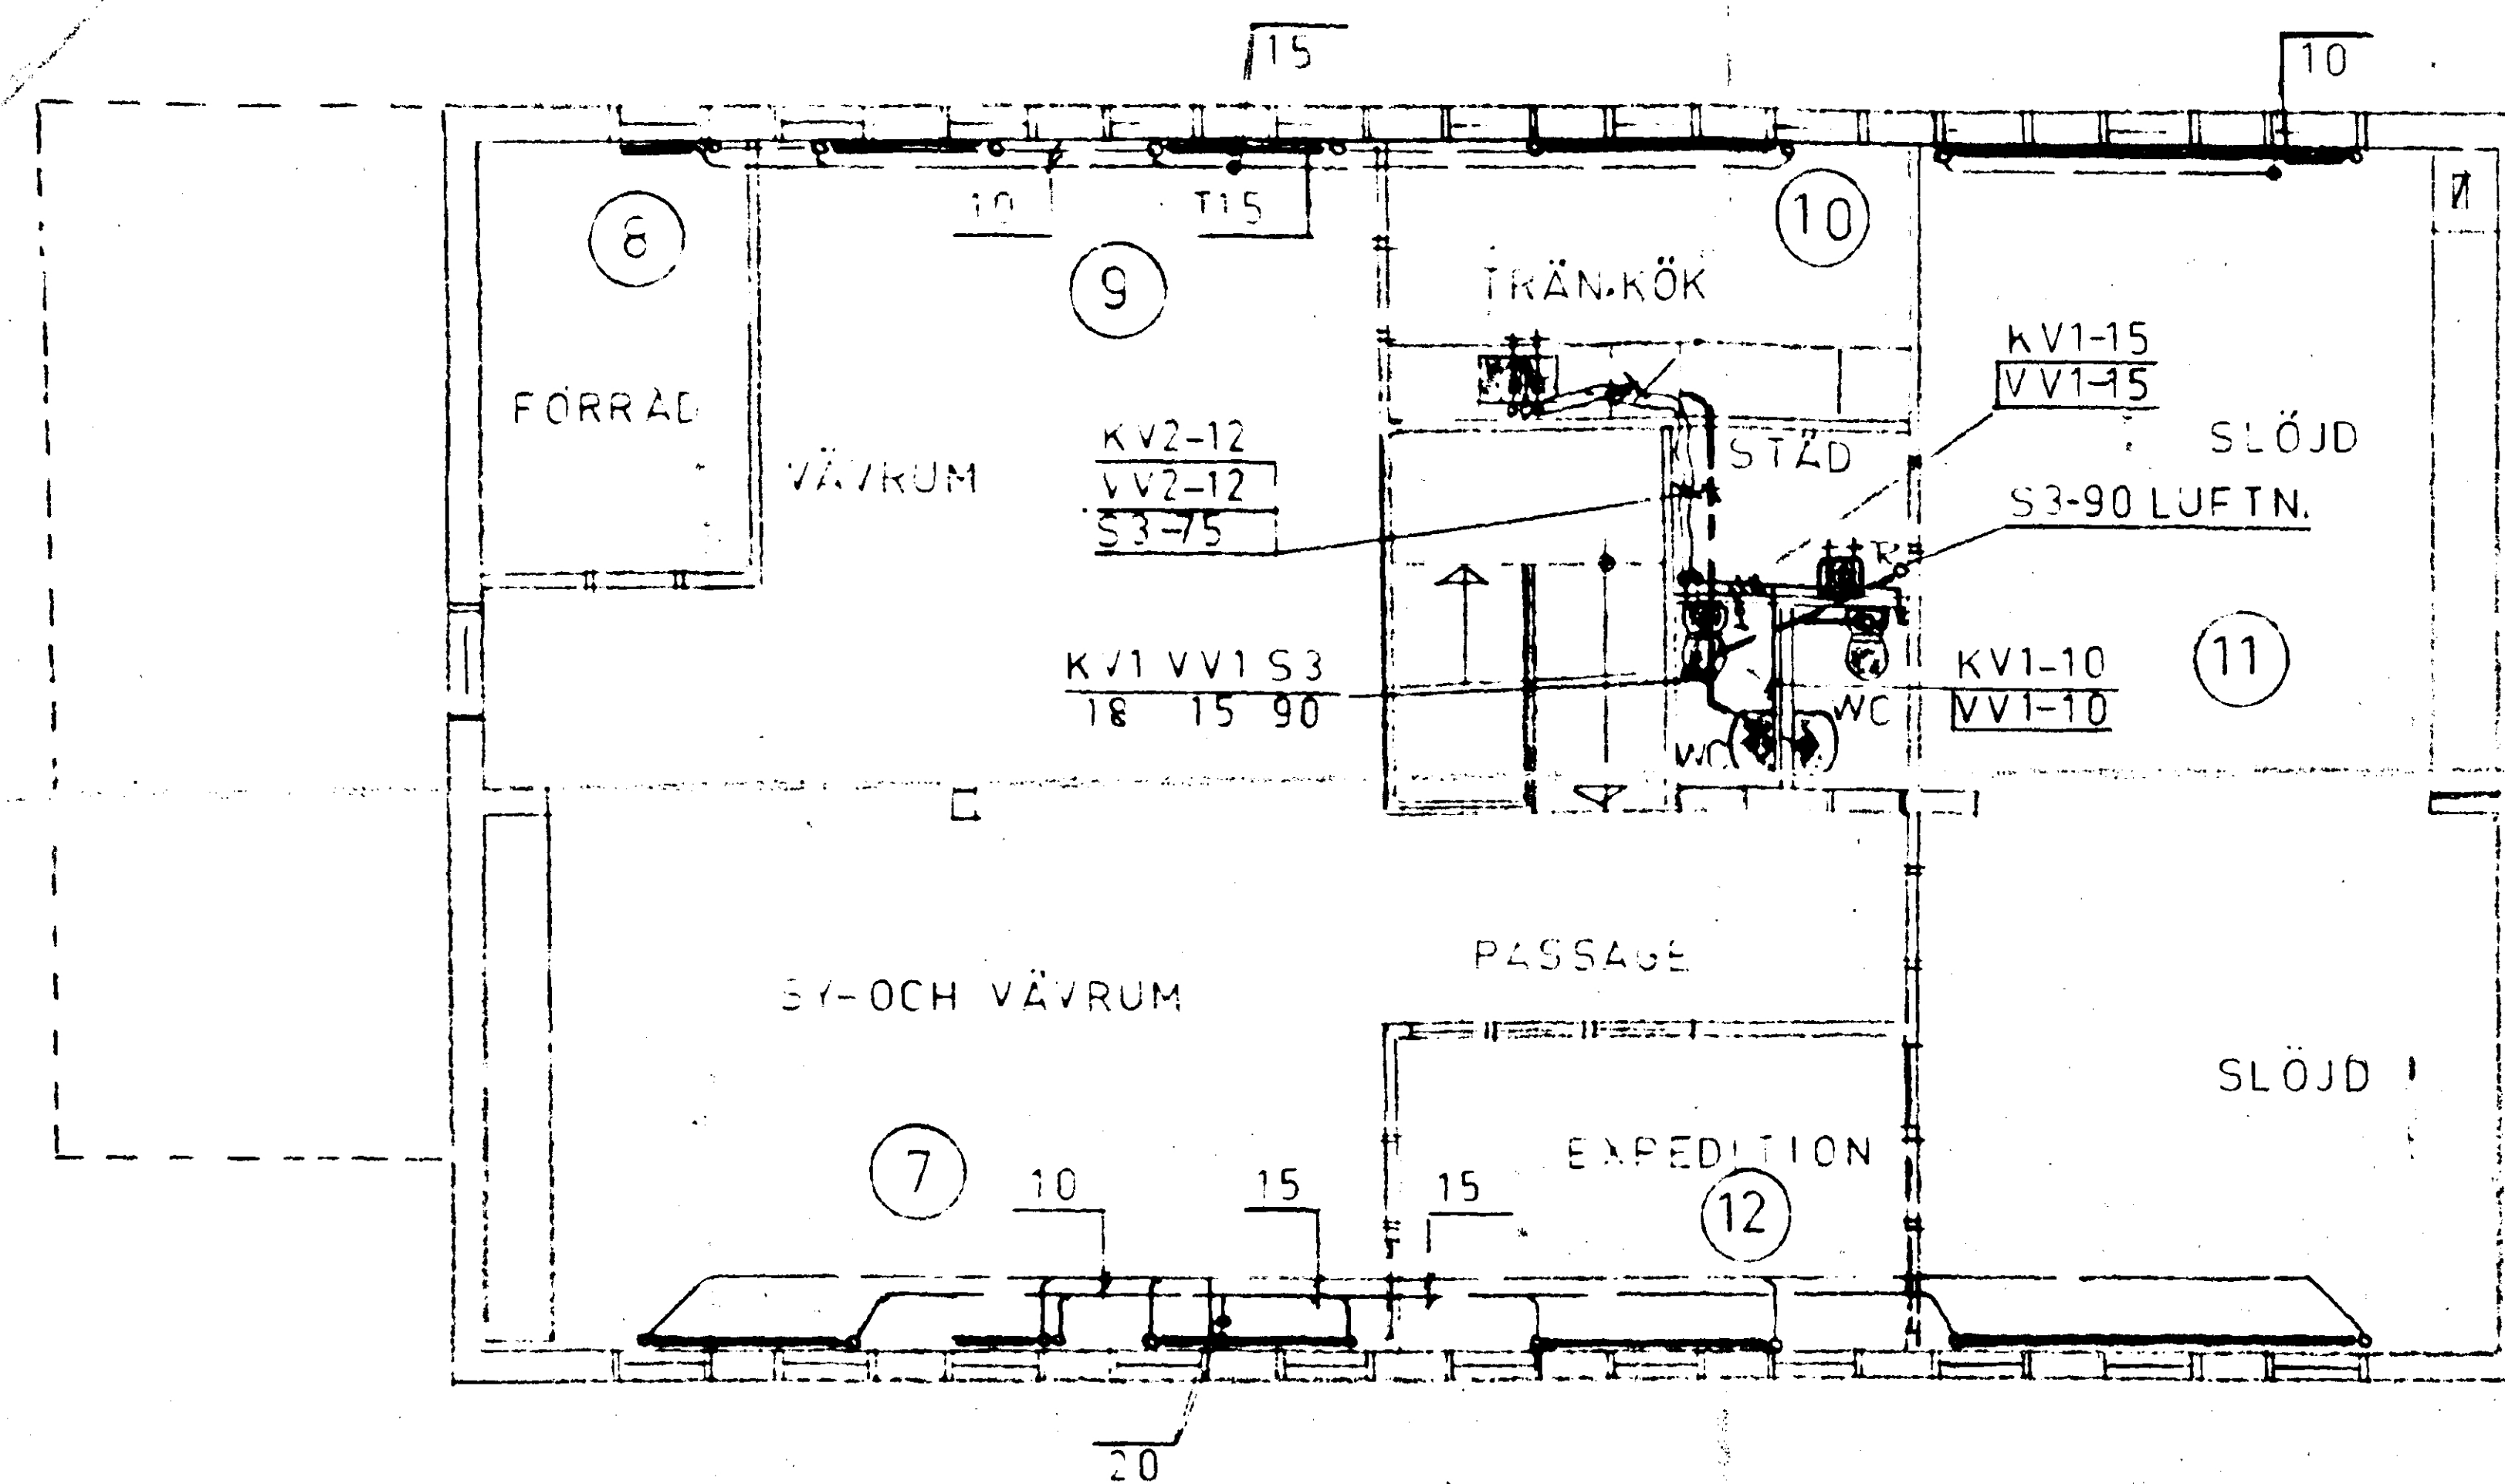


ÖVERPLAN

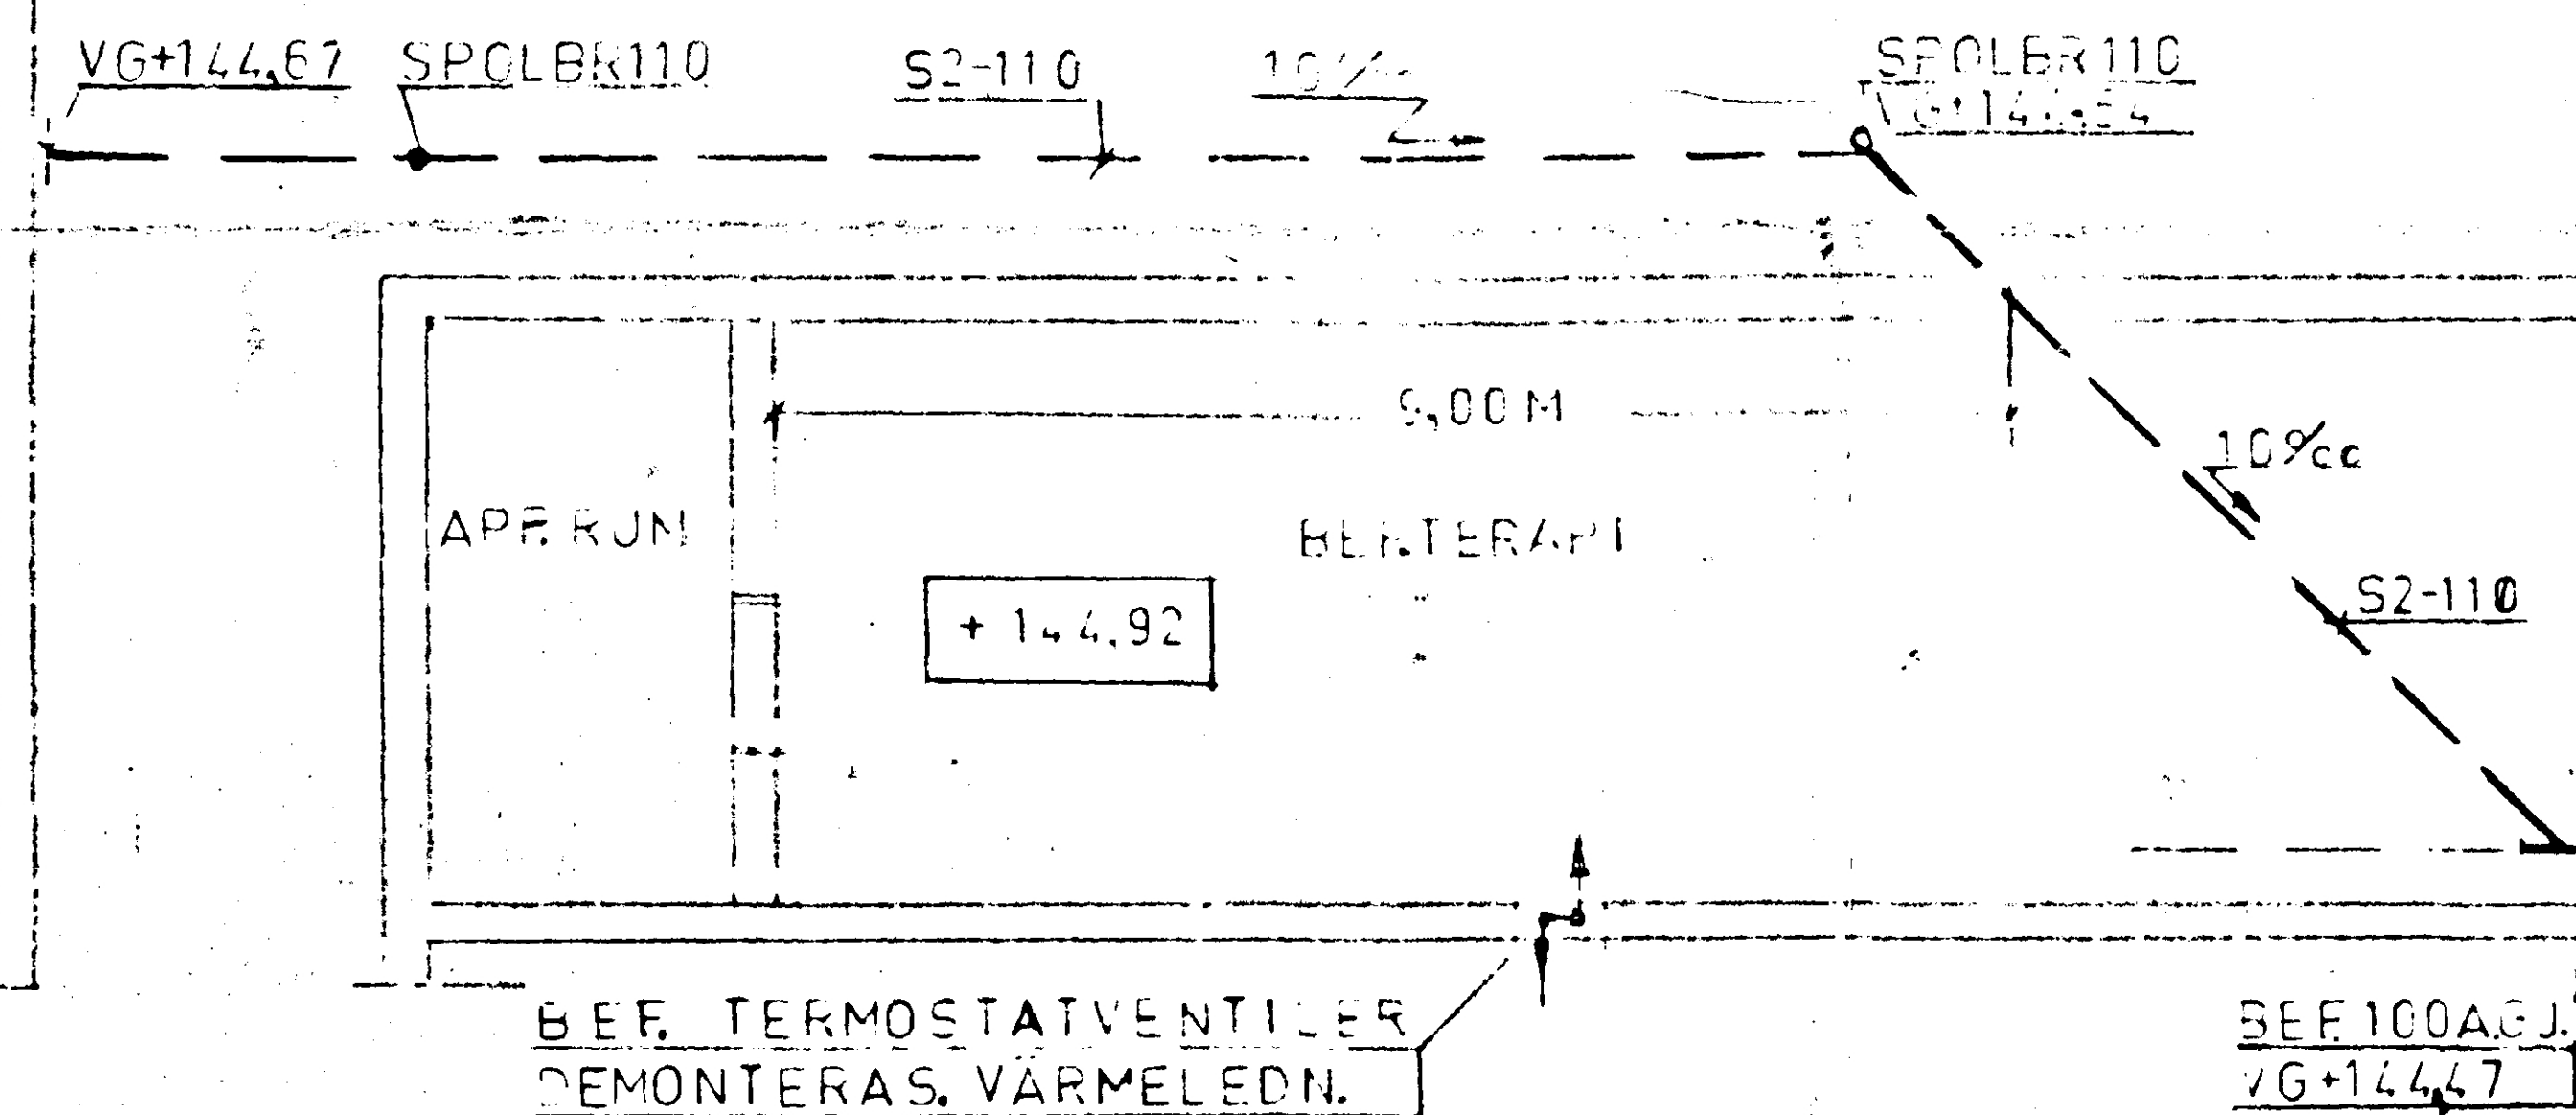


SEKTION

BEF. TERMOSTATVENTILER
DEMONTÉRAS. VÄRMELEDN.
TILLGÖP. SAMMANKOPPLAS
I GOLVET
BOTTENPLAN
BEF. BYGGNAD

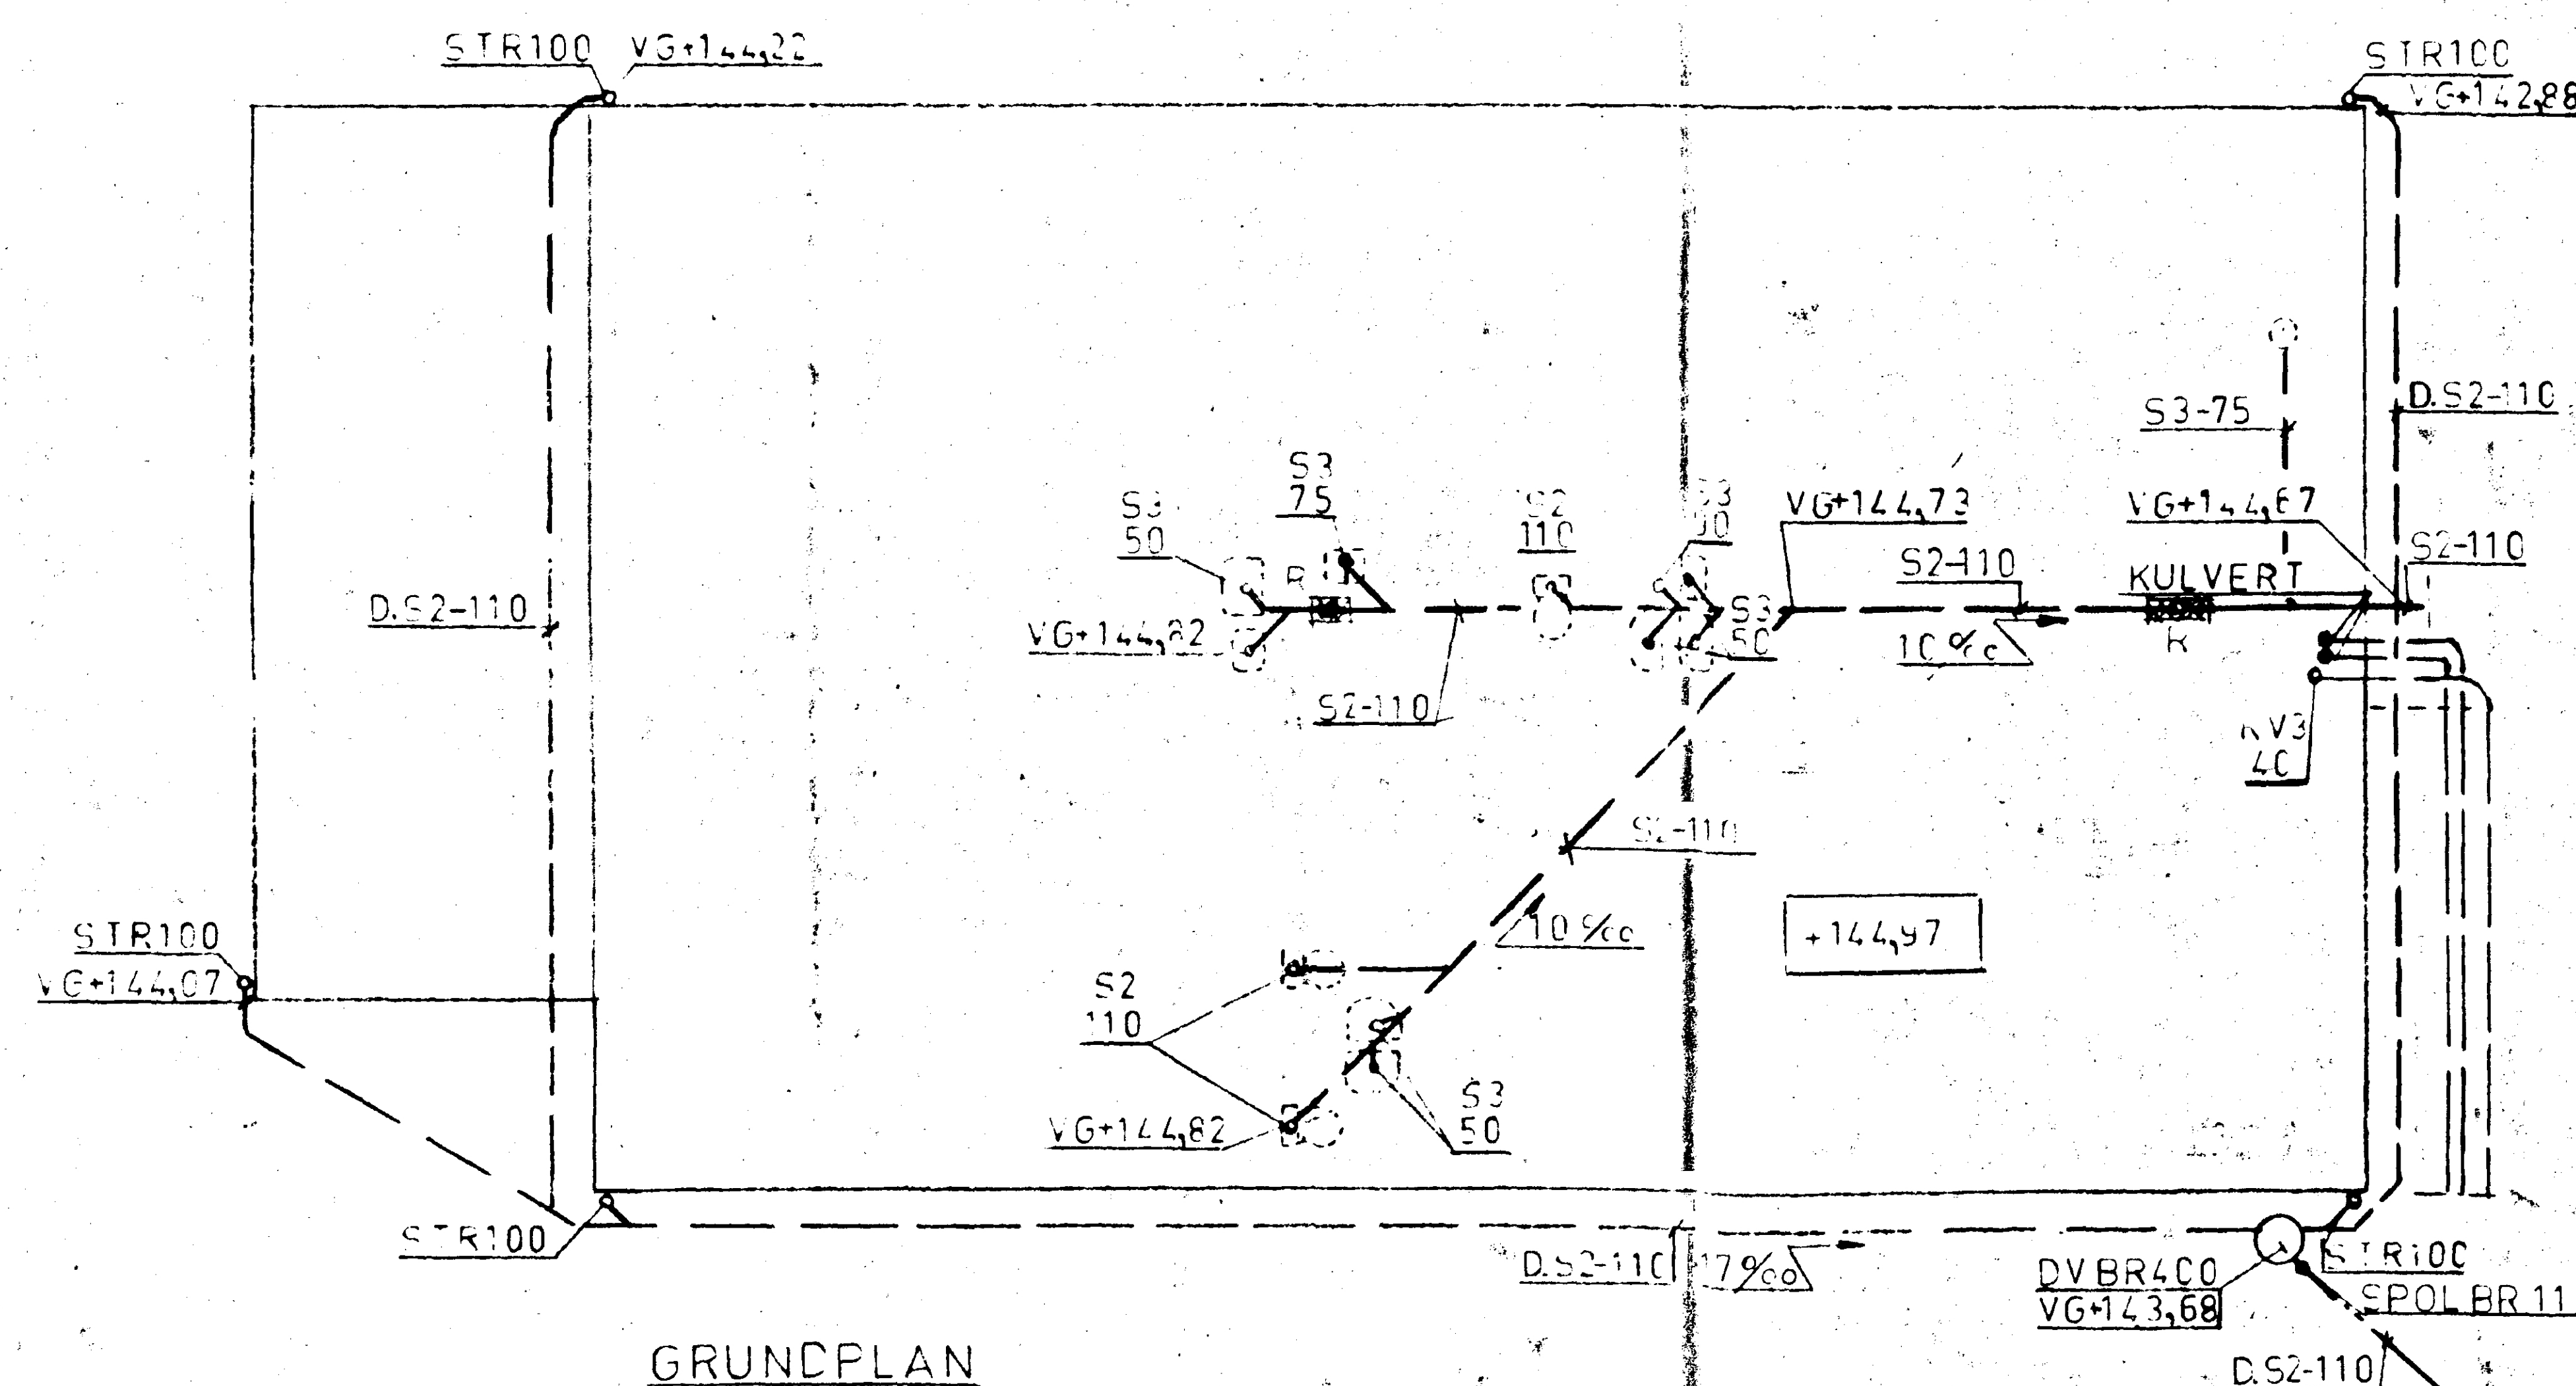

GRUNDPLAN

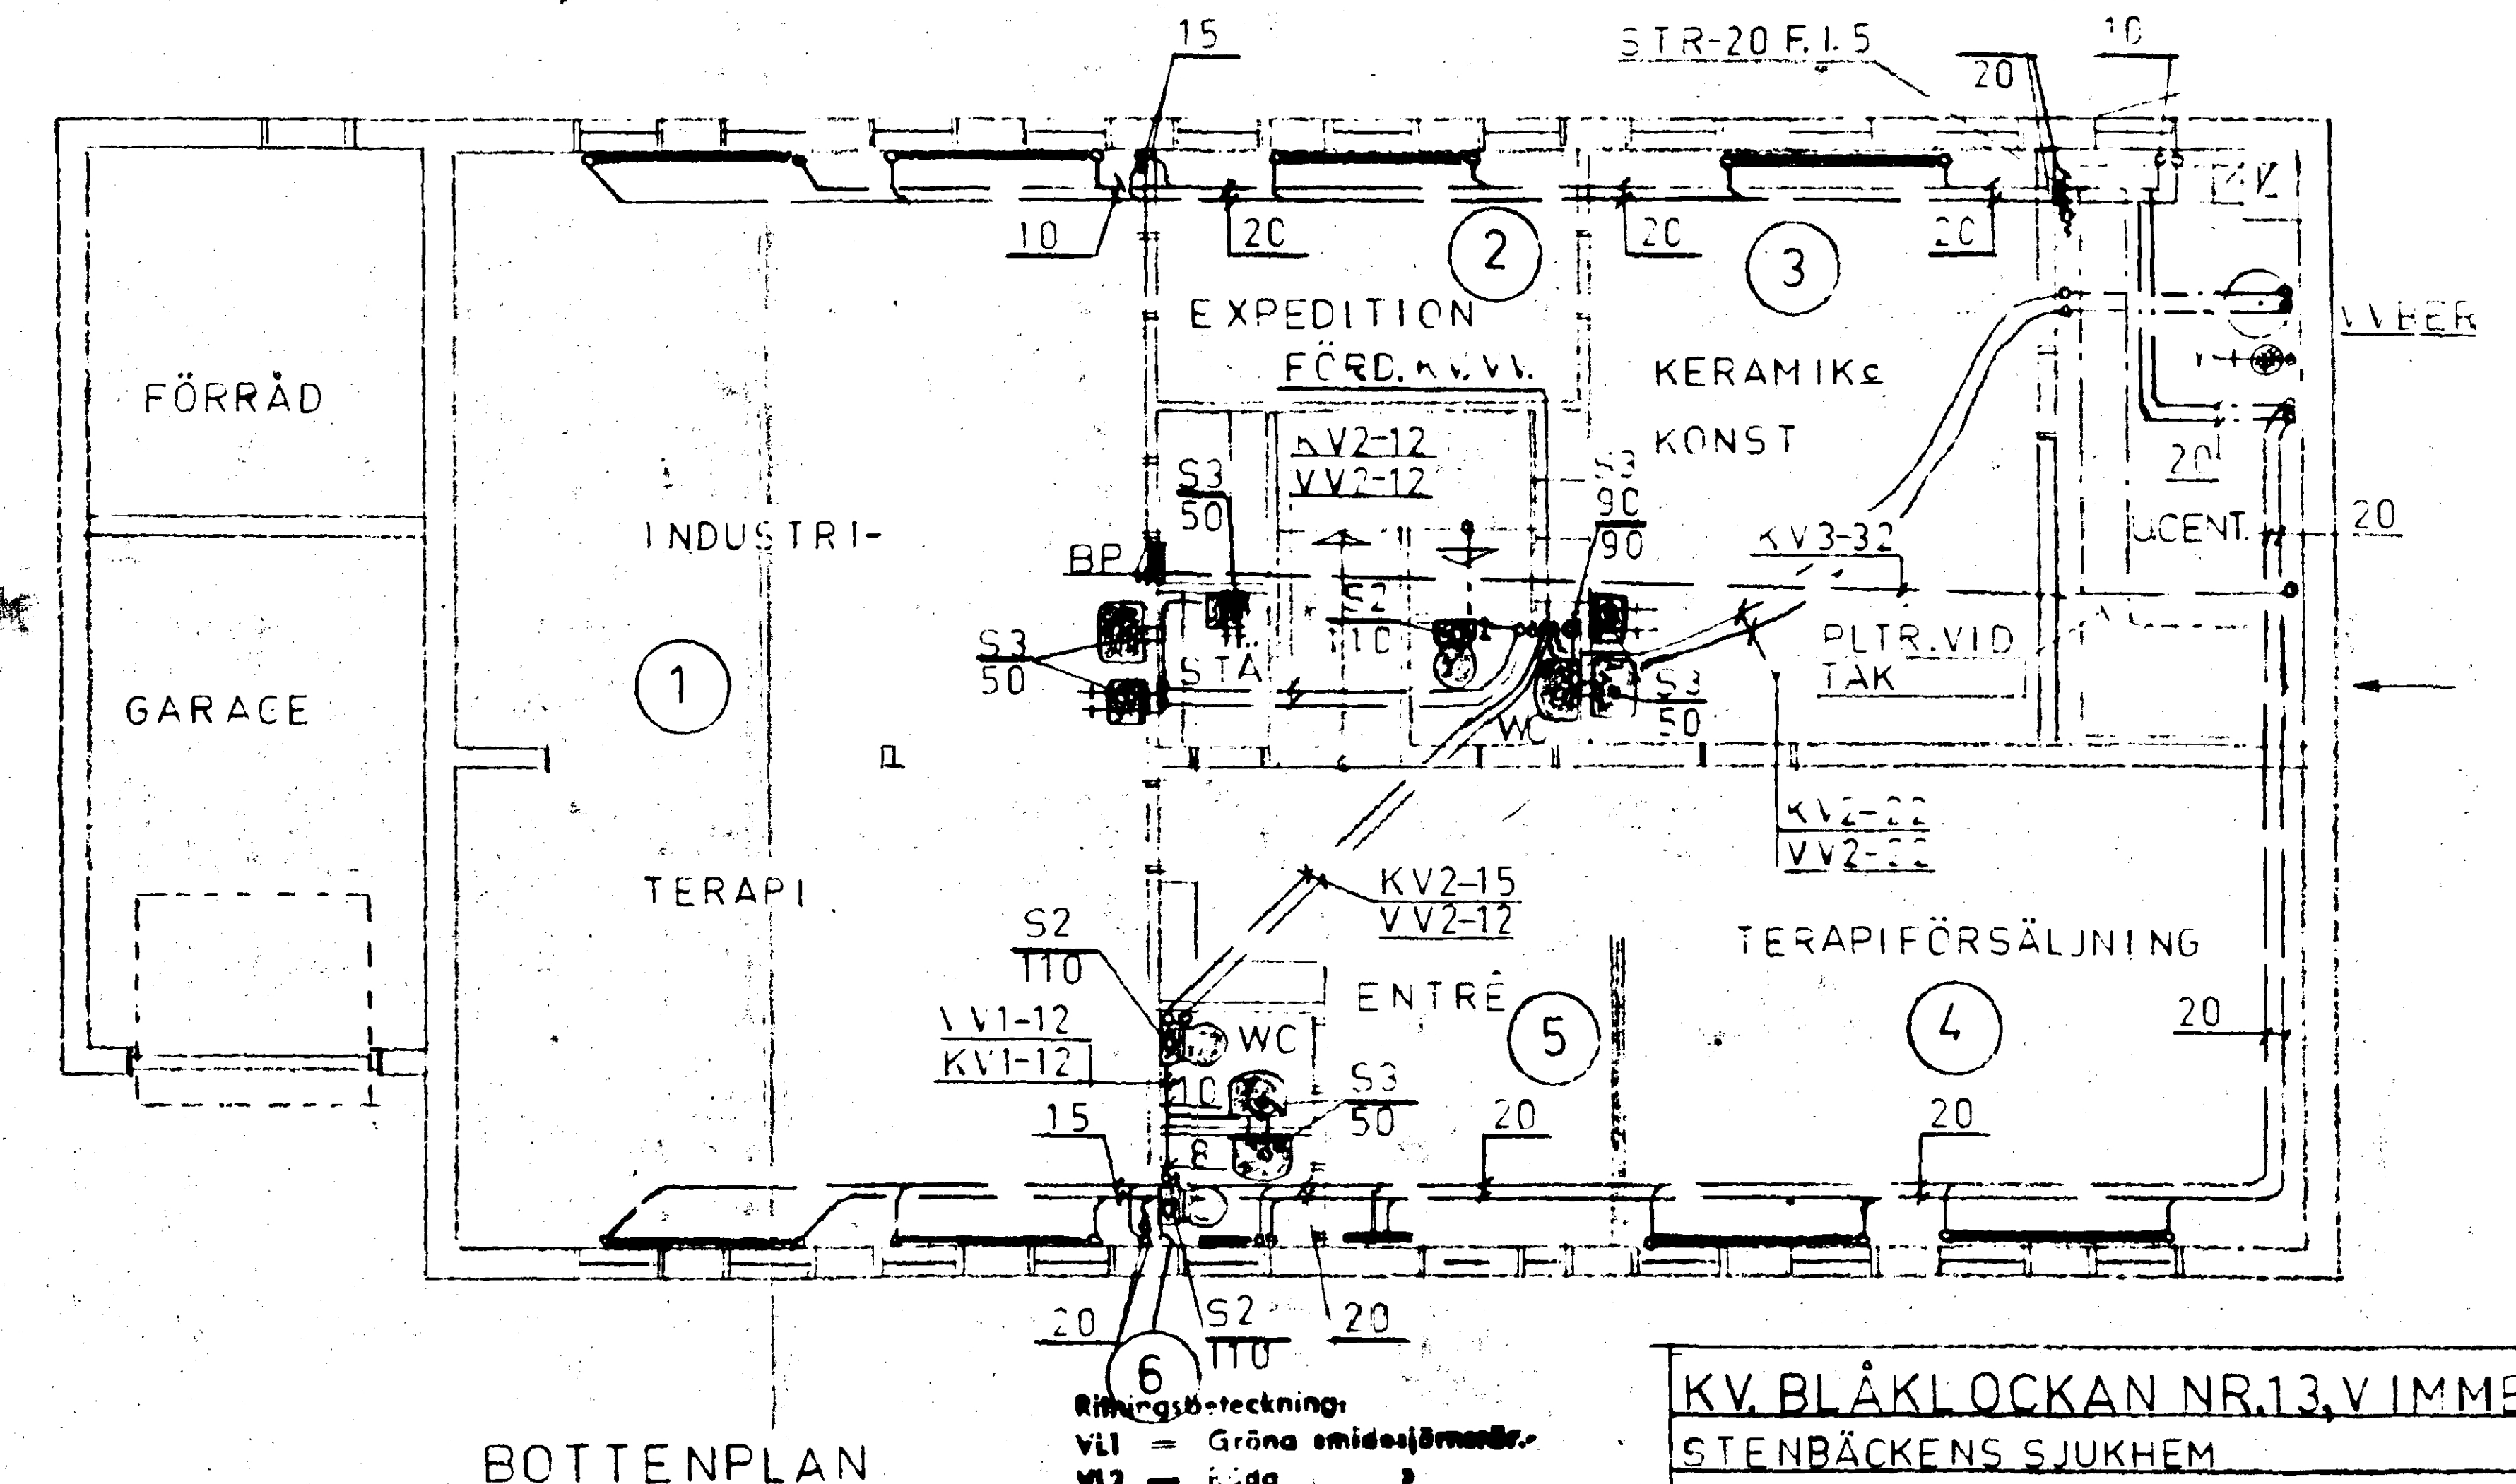

BOTTENPLAN

- Ritningsbeteckning:
- V1 = Gröna smidesjärnsrör.
 - V2 = Rör.
 - V3 = Plastöverdr. mjuka stödrör.
 - S1 = Betongrör GT.
 - S2 = Markrör, rör NT 6.
 - S3 = PVC HFA avl. rör.
 - Kv1 = Tunnväggiga kopparrör.
 - W1 =
 - Kv2 = Plastöverdr. mjuka kopparrör.
 - V2 =
 - OU =
 - Kv3 = Polyetenlång NT 10.
 - STR = Slagfast PVC.

KV BLÅKLOCKAN NR.13, VIMMERBY K:N
STENBÄCKENS SJUKHEM

VVS-ANLÄGGNING. SKALA 1:100

VIMMERBY 78-01-23

HELGE NORMAN, VVS-KONSULT

V. Skals. 4

508 00 VIMMERBY

TEL. 0492/11911

RITN. NR. 8123-2