



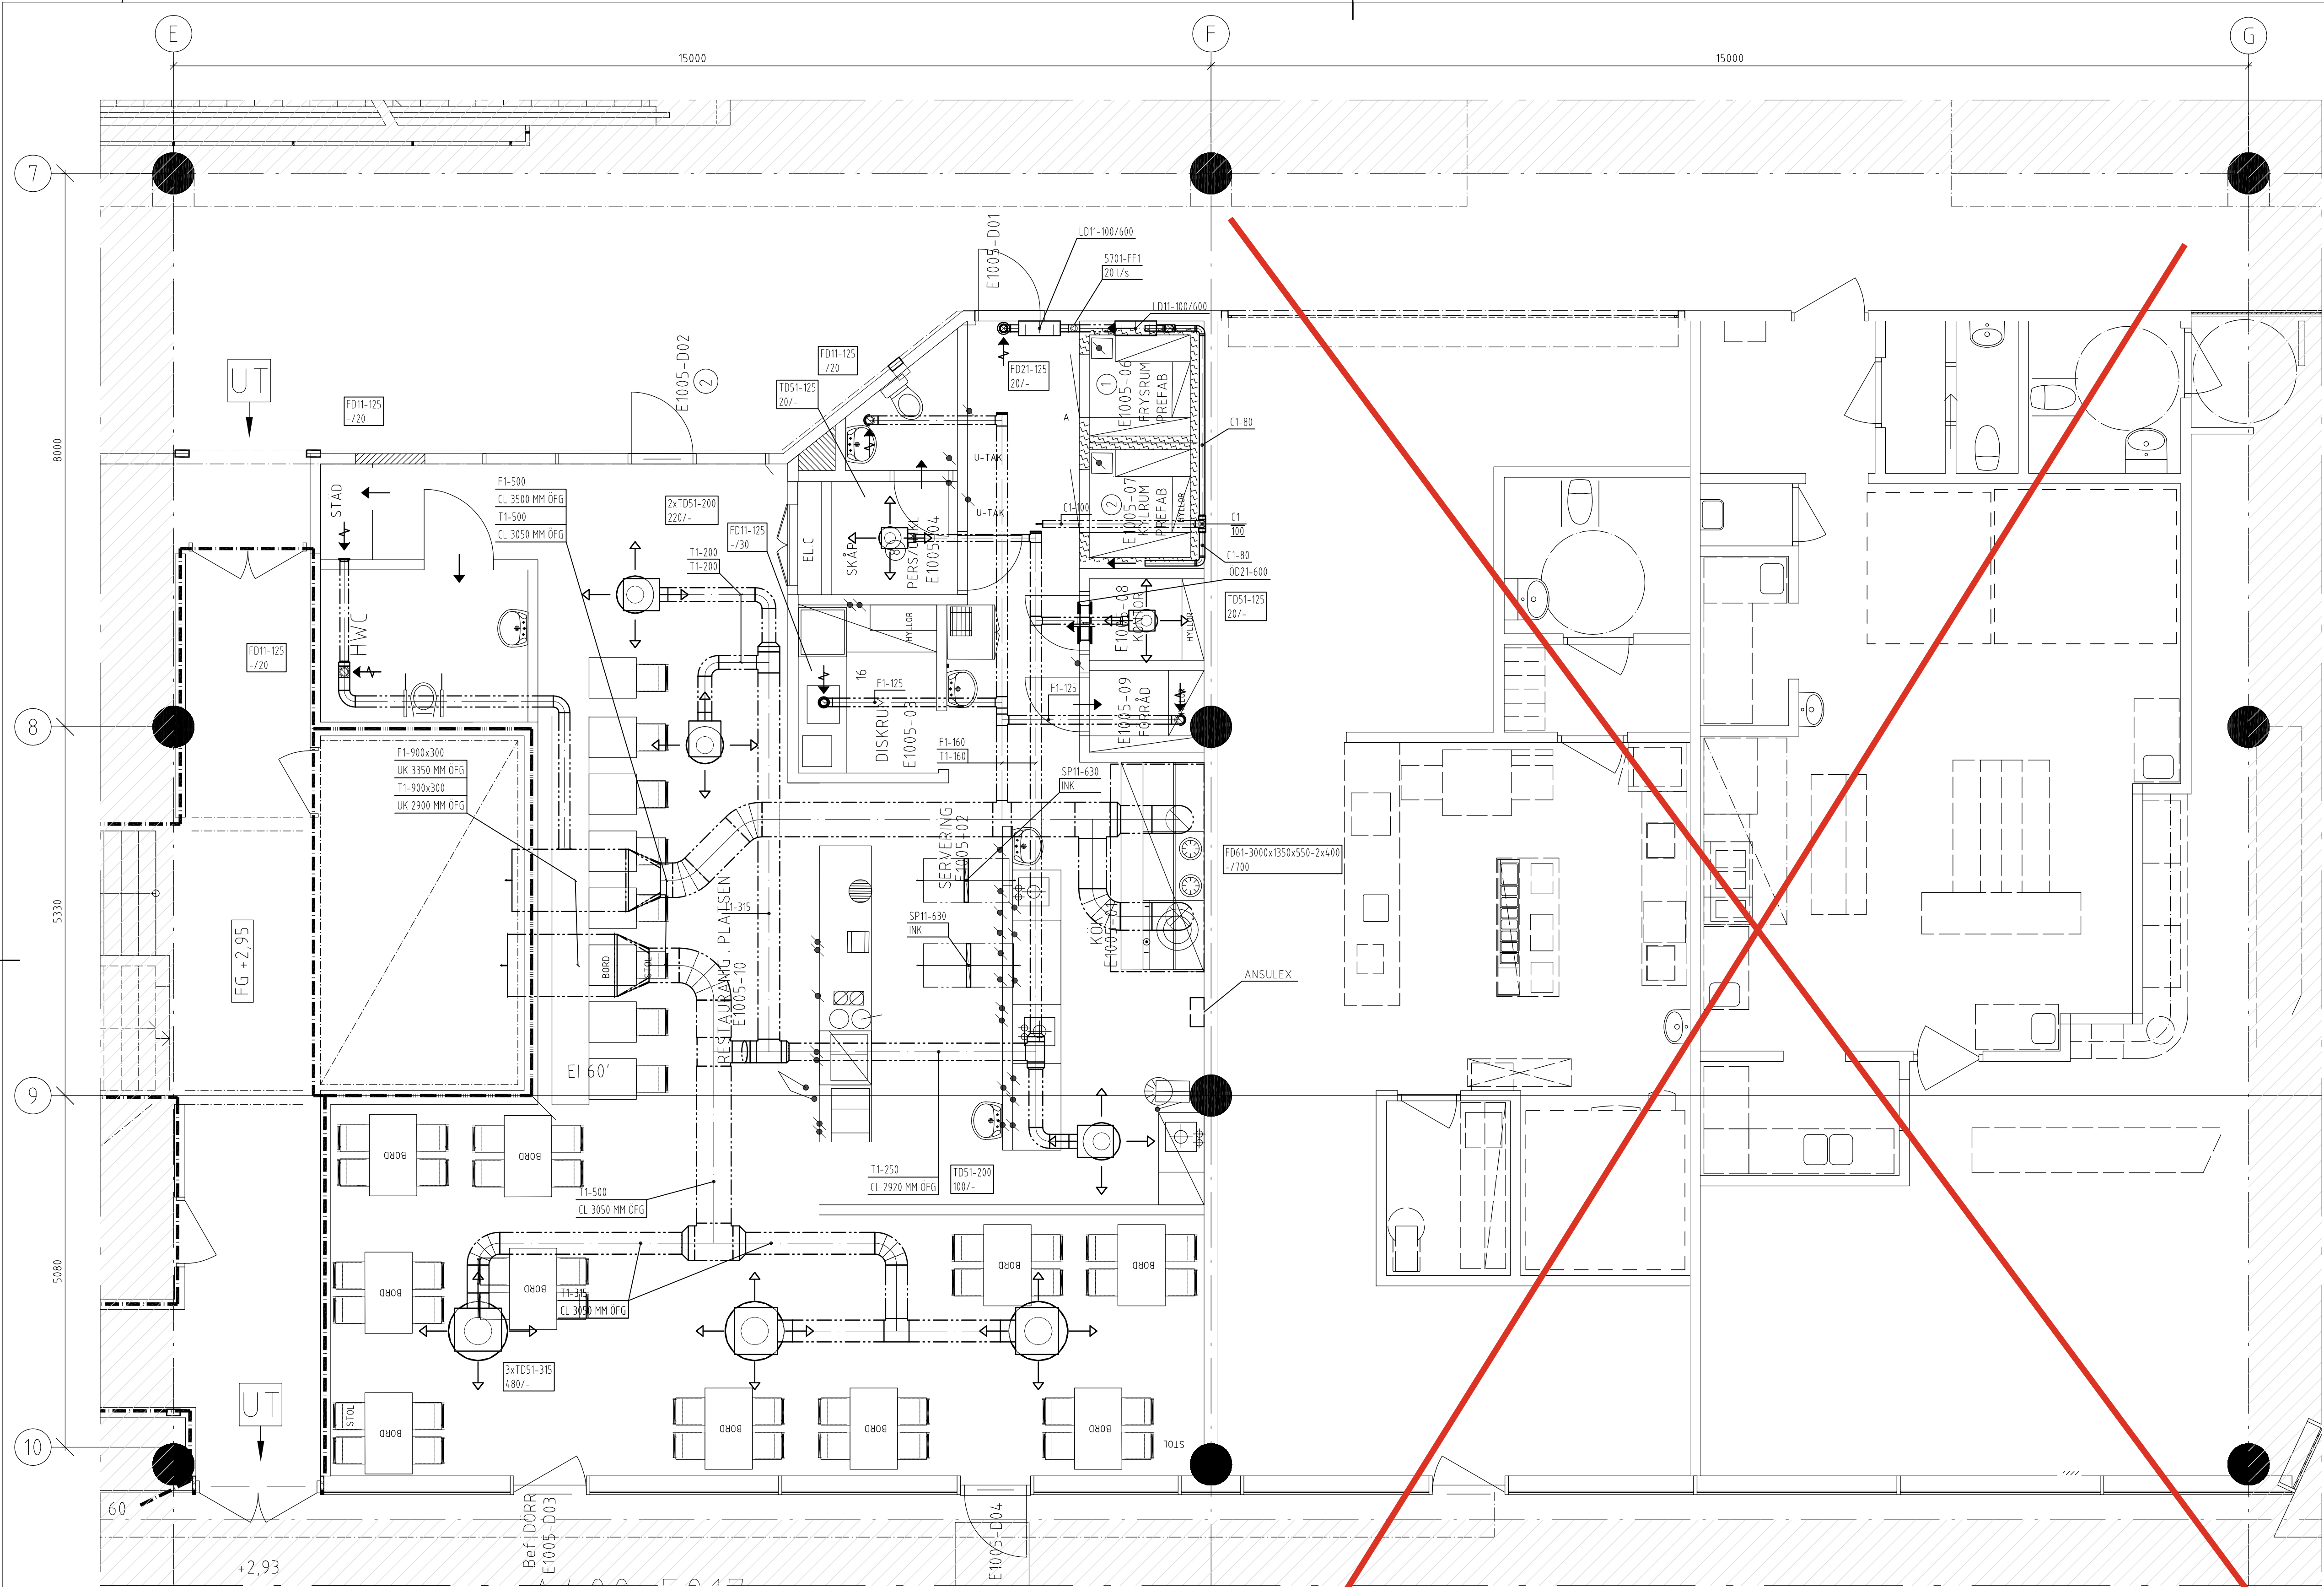

FÖRKLARINGAR

TD51 TILLUFTSDON TYP KLIMATBYRÅNS RA-TK
FD11 KONTROLLVENTIL TYP KLIMATBYRÅNS KV
FD61 IMKÅPA TYP ACTICONS AF
LD11 LJUDDÄMPARE TYP LINDAB SLCU-50
FF1 FRÄNLUFTSFLÄKT TYP SYSTEMAIR KC

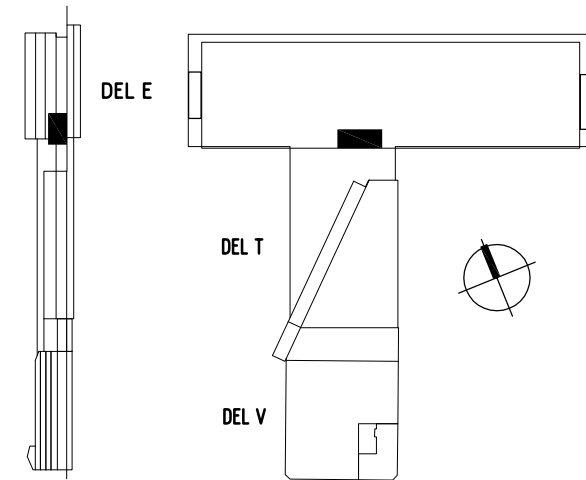

A	RELATIONSHANDLING	FPn	210607
BET	ANT	ÄNDRINGEN AVSER	SIGN

RELATIONSHANDLING

ENTRÉ MALMÖ
KV. UNO 5, MALMÖ
HGA-NY RESTAURANG-E1005



Assemblin Ventilation AB
Tel: 010-472 60 00
info@assemblin.se
www.assemblin.com

UPPRÄD NR	RITAD AV	HANDLAGGARE
210180	FPn	FPn
DATUM	ANSVARIG	
2021-02-17	JIMMY SANDBERG	

HGA NYTT KÖK, PLAN 10
HUS E, PLAN 10, DEL 39

LUFTBEHANDLINGSANLÄGGNING

SKALA	NUMMER	BET
1:50 (A1) 1:100 (A3)	V-57-1.10-39	A