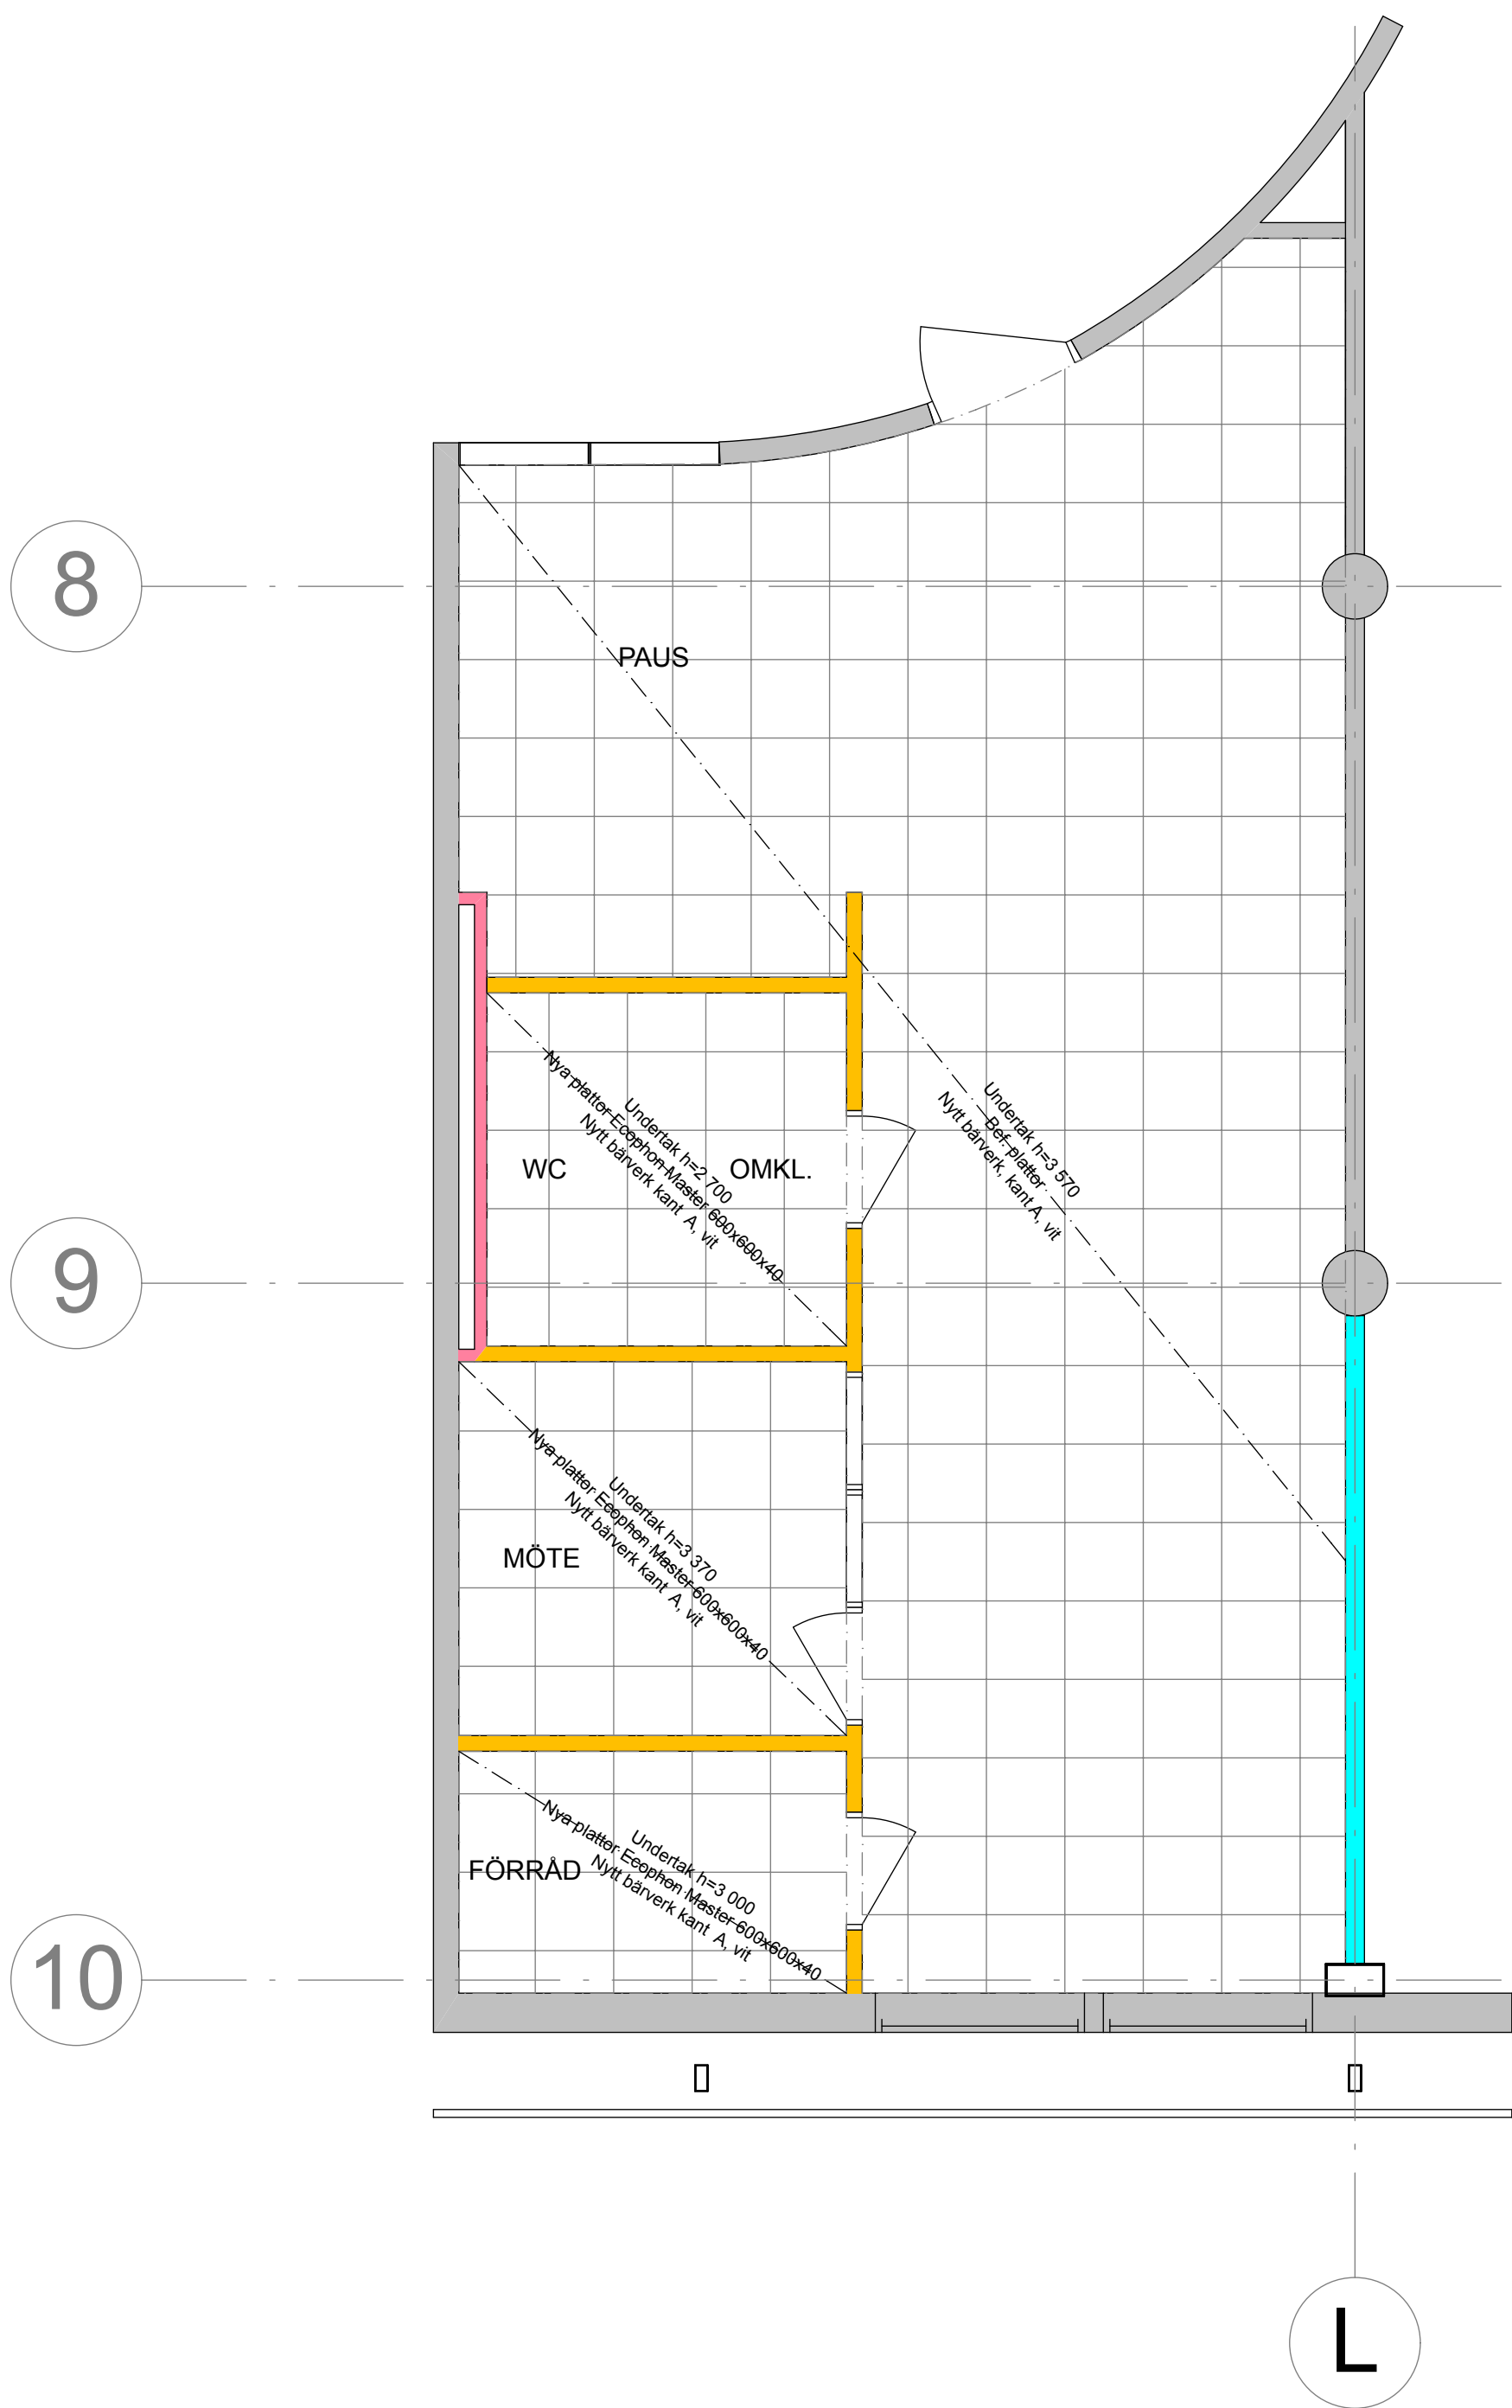
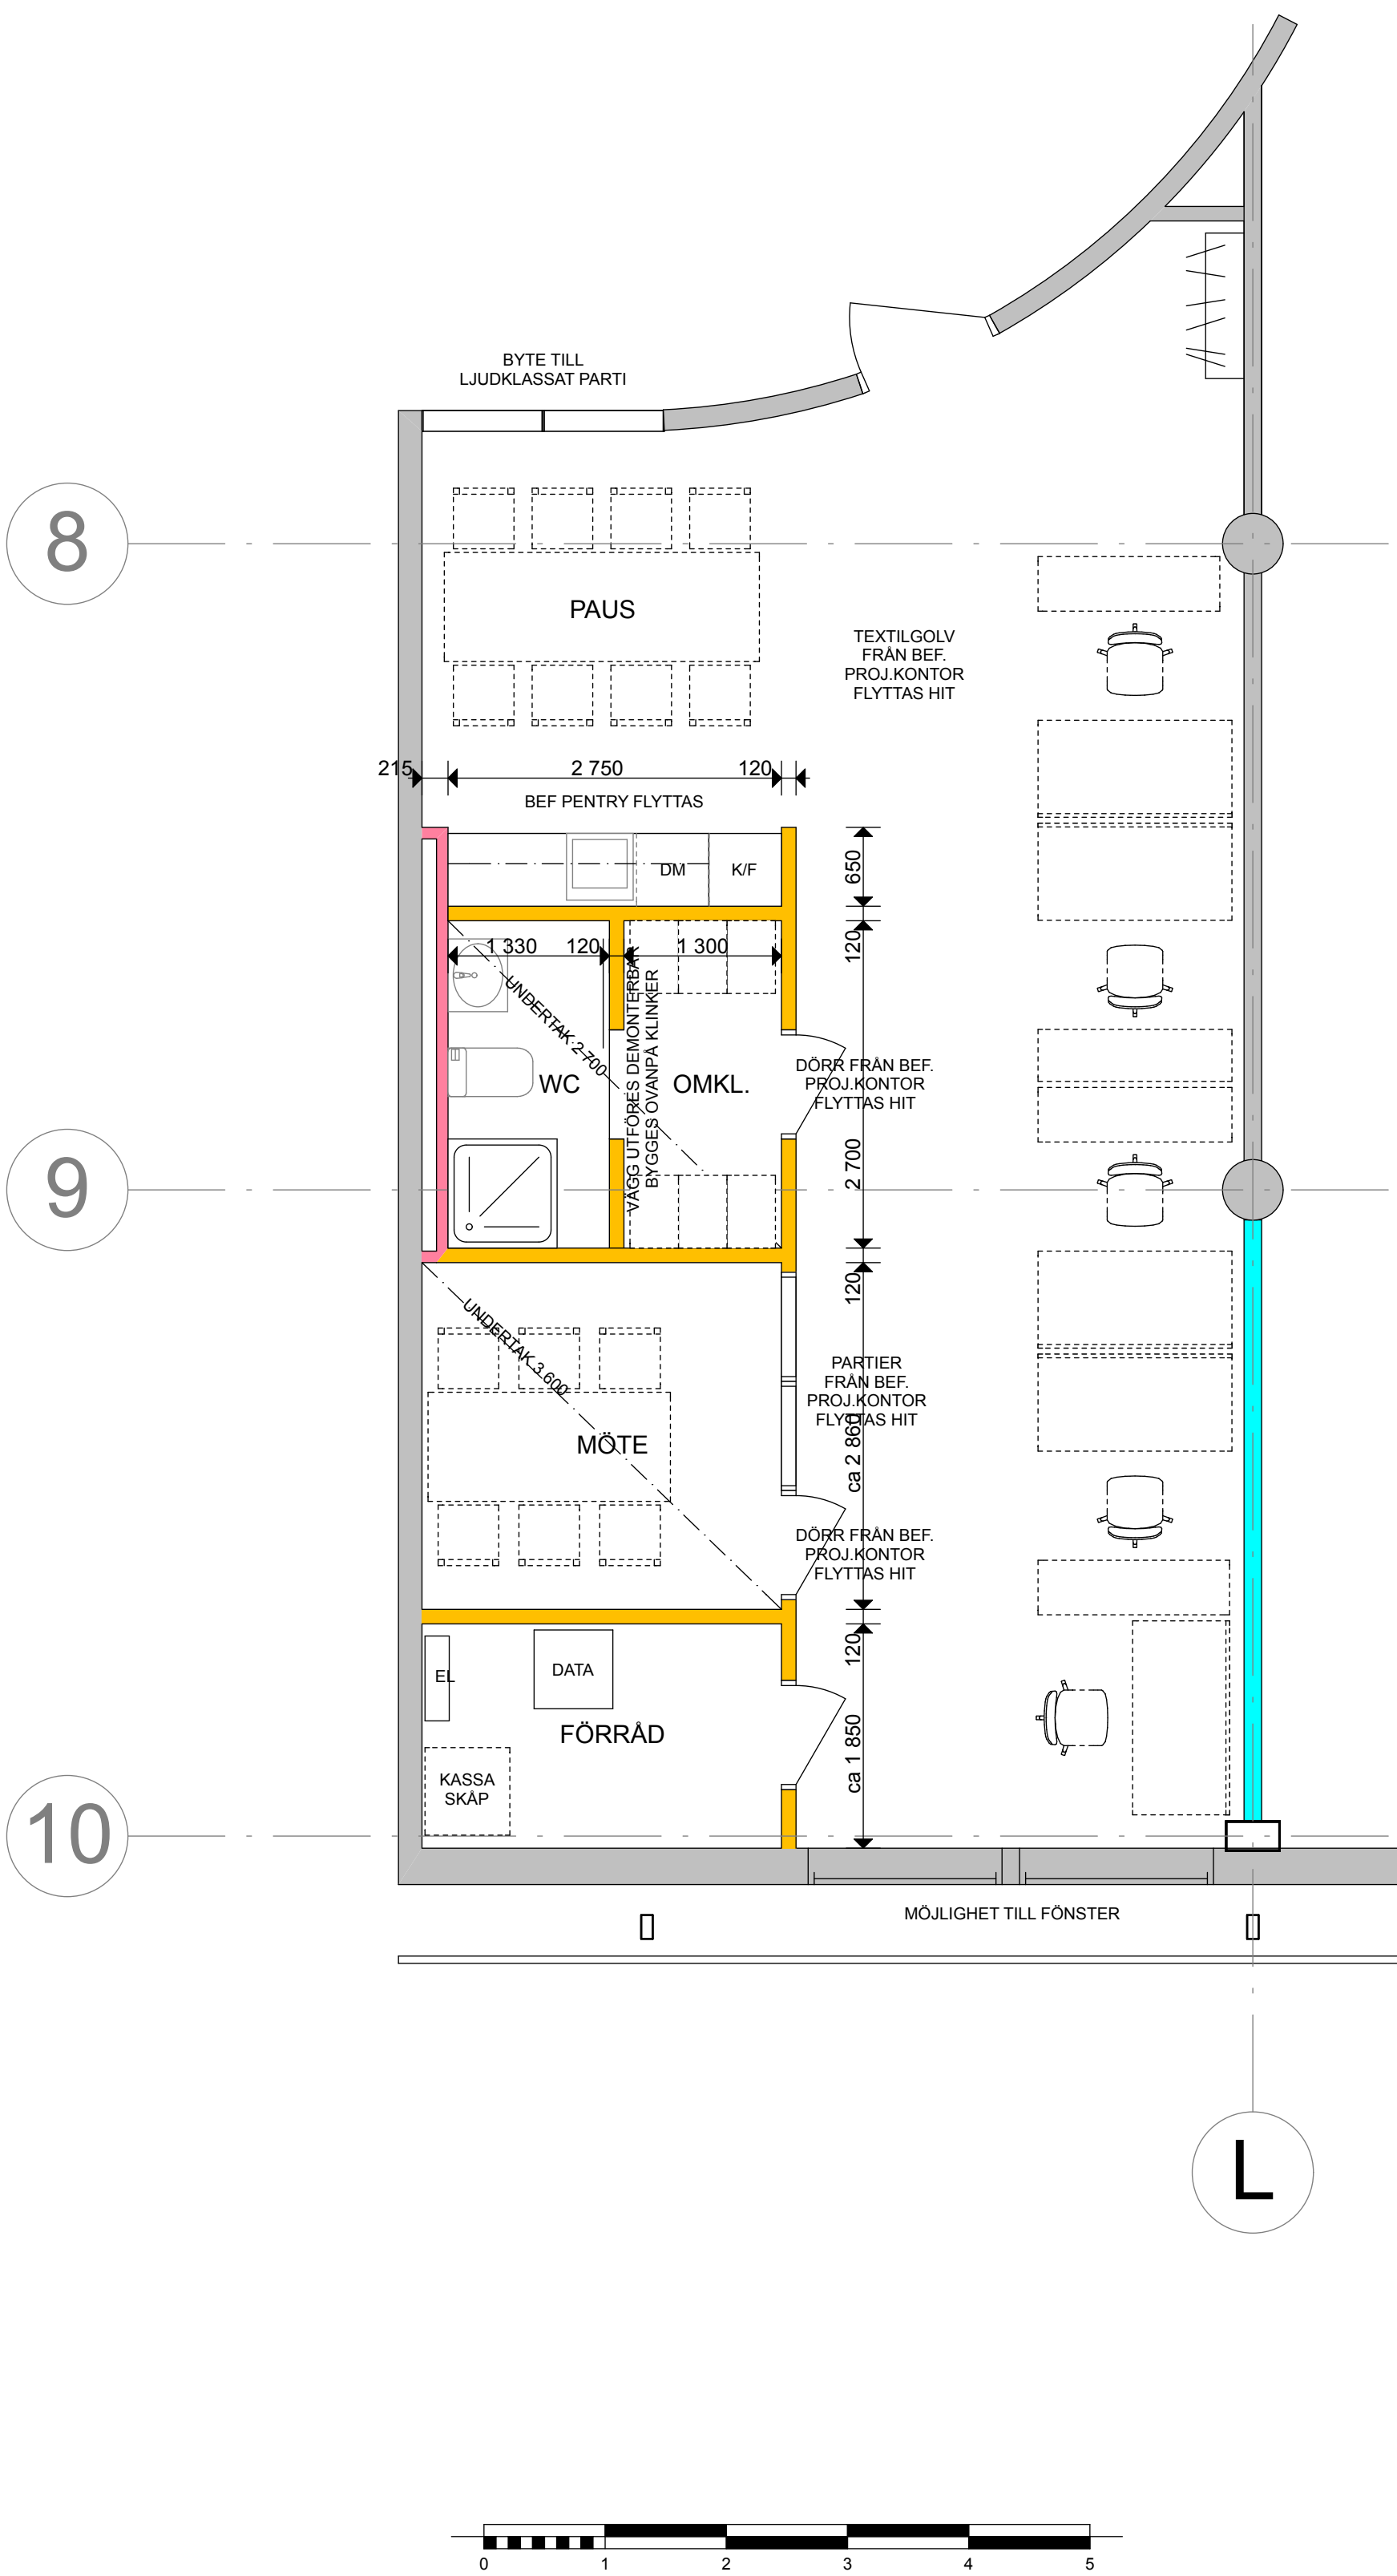




FÖRESKRIFTER

Måttsättning är angiven i millimeter.
Måttsättning avser avser färdig vägg exklusive ytskikt.
Måttsättning för dörrar o partier avser hölmmått.

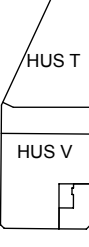
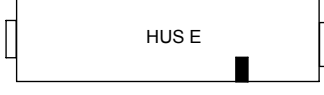
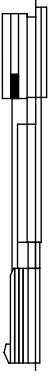
FÖRKLARINGAR

- Bef vägg
- Ny dörr
- Bef dörr

V5 95 mm, 25 dB, typ GD2 enl Gyproc
70 regel
12 byggplywood + 12,5 gips

V6 170 mm, 48 dB, typ GS117 enl Gyproc
12,5 gips + 12 byggplywood
120 regel + min. 45 mineralull
12 byggplywood + 12,5 gips

V7 120 mm, 35 dB, typ GD9 enl Gyproc
12,5 gips + 12 byggplywood
70 regel + 45 isolering
12 byggplywood + 12,5 gips

BET	ANT	ÄNDRING AVSER	DATUM	Sign.
RELATIONSHANDLING				
KV UNO 5 MALMÖ STAD				
				
TRIANON 				
Fastighets AB Trianon, Västra Kanalngatan 5, 211 41 Malmö				
A Arkitekterna Krook & Tjäder Uulas, Dobelnsngatan 9, 291 31 K-stad				
UPPDRAK NR 3519018		RITAD AV		HANDLÄGGARE
DATUM 19-05-03		ANSVARIG Ark MSA U Pålsson 0706-182891		
ENTRÉ MALMÖ SHOPPING OG UPPELVESECENTER HUS E, PLAN 12, TILLFÄLLIGT PROJEKTKONTOR PLAN, UNDER TAK				
SKALA 1:1 A3 1:50 1:100		NUMMER A 461-E1202		BET -