


2018-11-15 15:06:22 T:\FASTIGHETSDOK\AG\Fastighets AB Trianon\20170721 Entré noodle company\14-Ritningar\A\Modell\A-40-V-00-1 RELATION.rvt

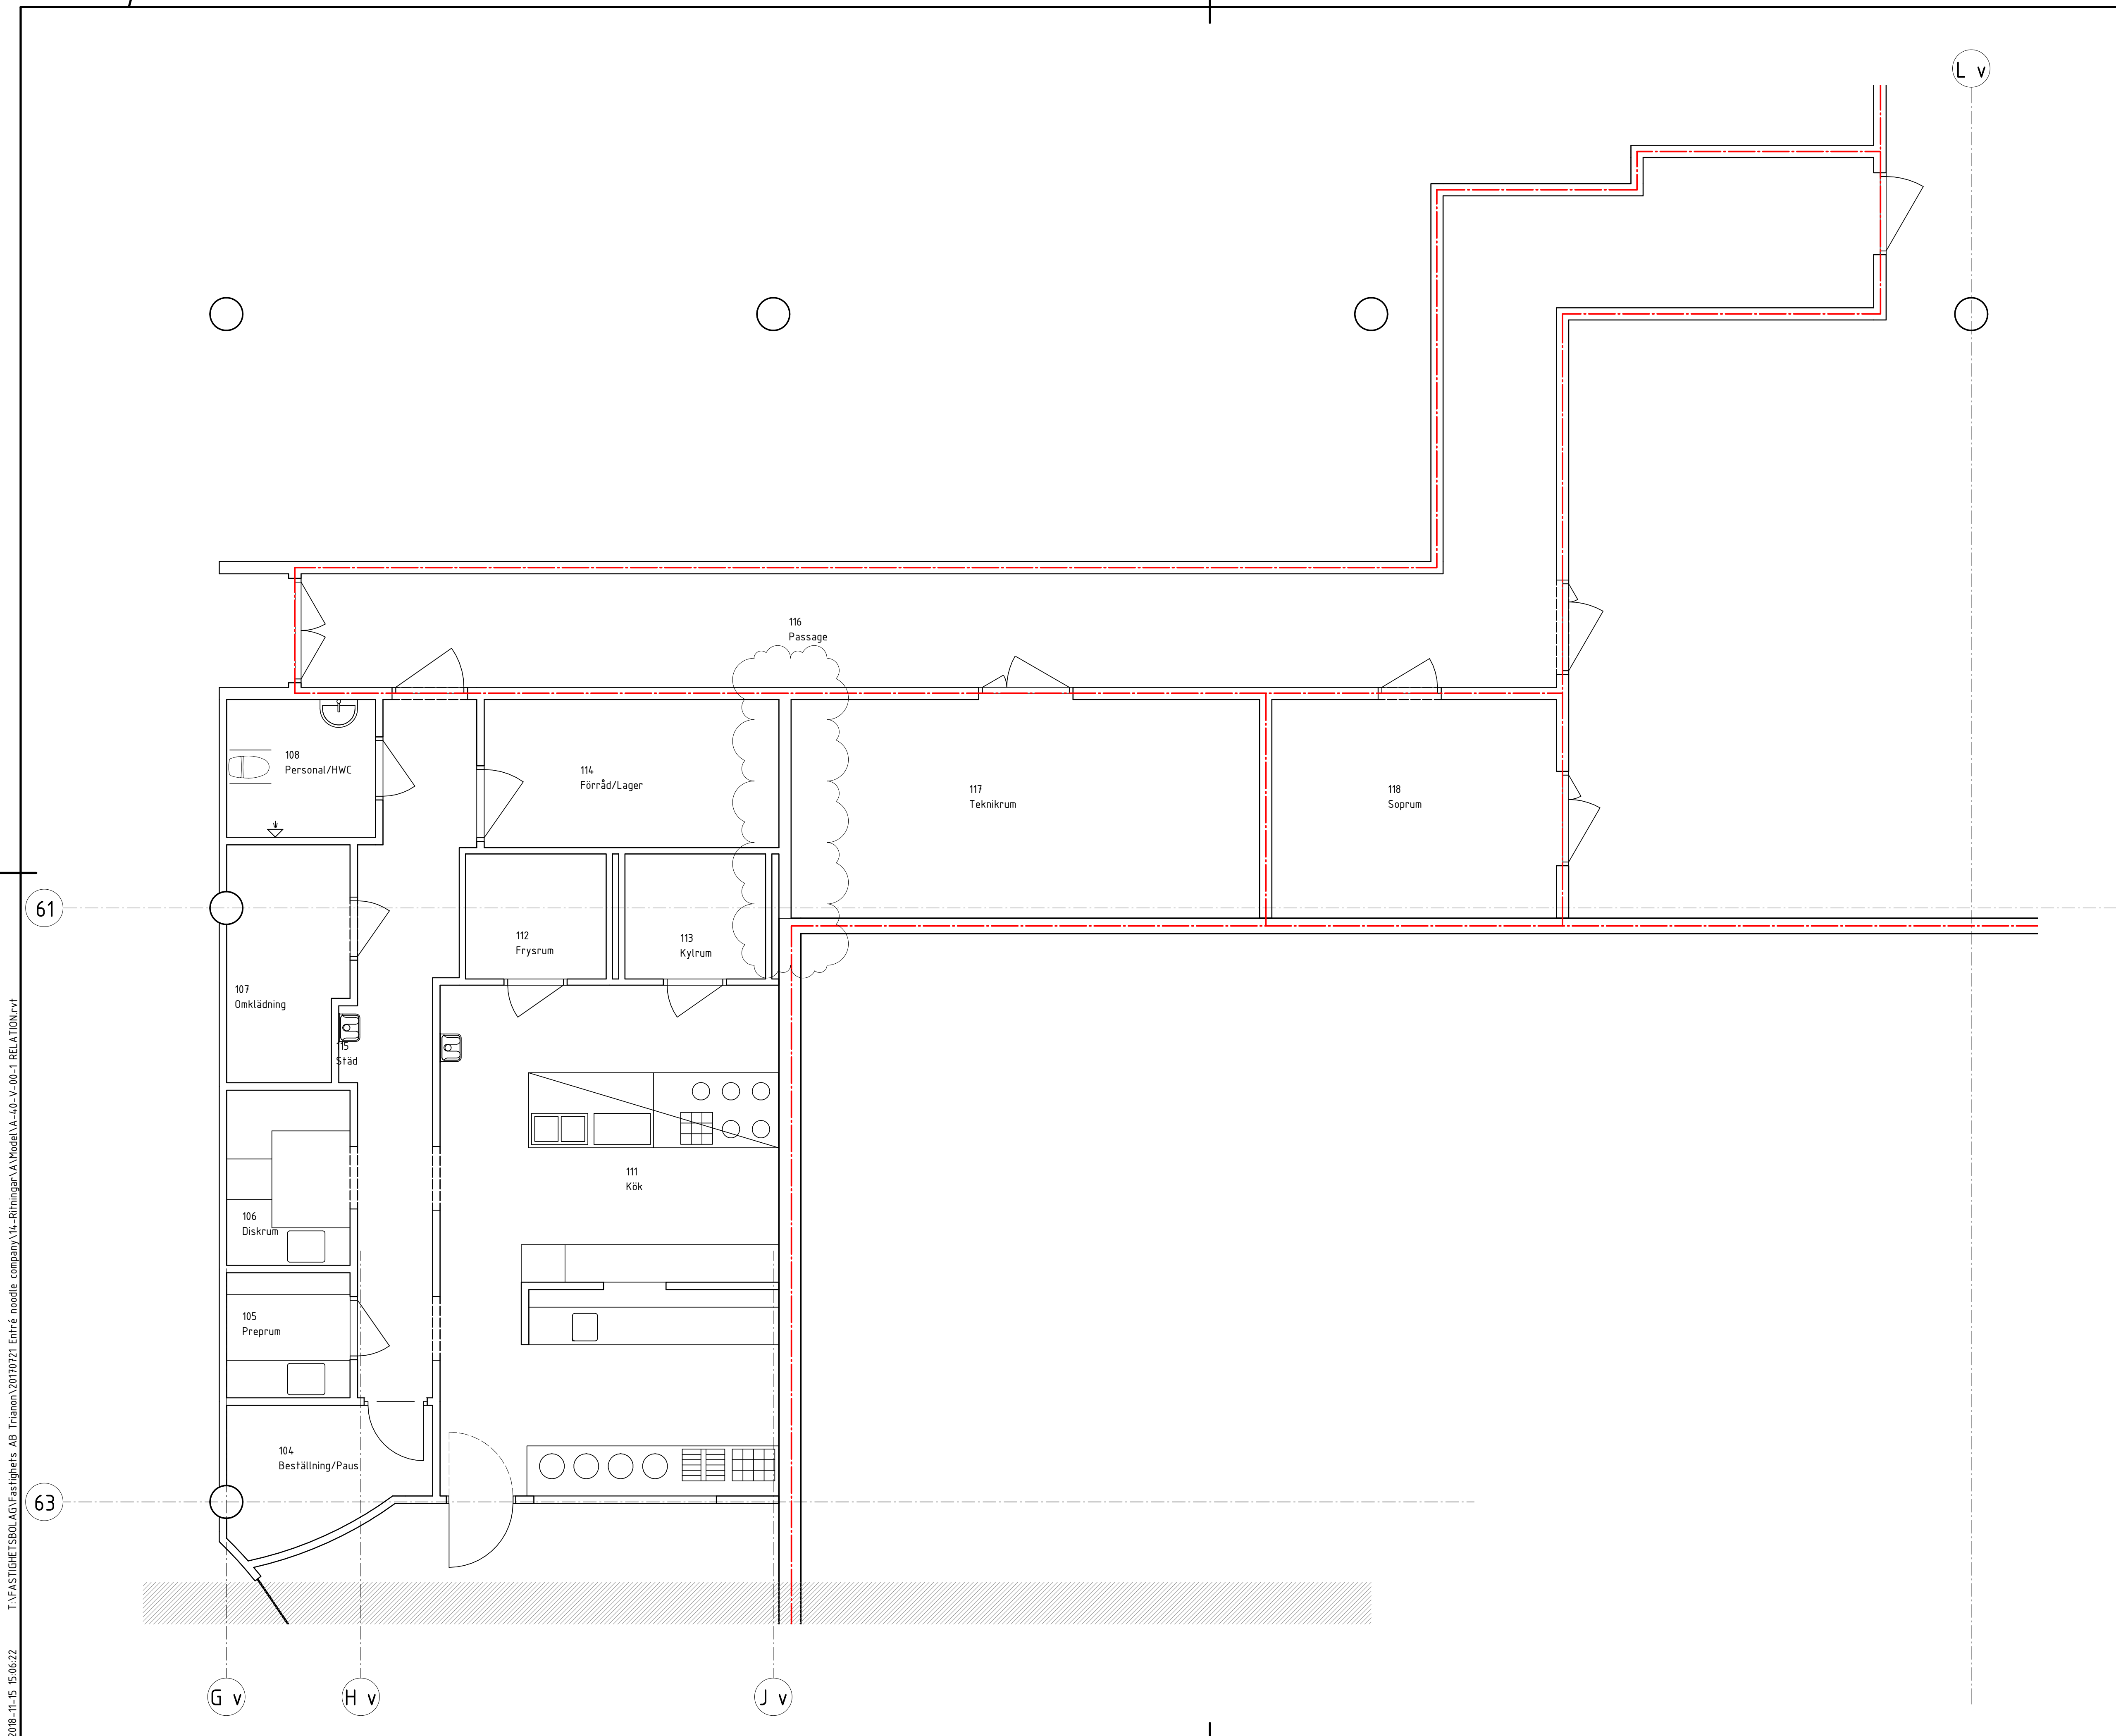

B	FASTIGHETSBETECKNING	2018-11-15	ELI
A	BRANDCELLSGRÄNS UTGÅTT	2018-11-06	BR
BET	ÄNDRINGEN AVSER	DATUM	SIGN

RELATIONSHANDLING

Noodle Company

ROLF 6

UULAS

ARKITEKTER AB

Döbelnsgatan 9
SE- 29131 KRISTIANSTAD
E-mail info@uulas.com
TEL +46 44-20 46 00

☒ A	Uulas Arkitekter AB	tel. 044-20 46 00
☐		
☐		
UPPDRAG NR	20170721	RITAD/KONSTR. AV	ELI	HANDL. & GÖRARE	UPÅ
DATUM	20181101	ANSVARIG	UPÅ		

HYRESGÄSTANPASSNING ENTRÉ
PLAN 1, DEL 2

SKALA	A1 1:50 A3 1:100	NUMMER	A-40-1-10-2	BET	B
-------	---------------------	--------	-------------	-----	---