


2018-11-15 15:06:33 T:\FASTIGHETSDOK\AG\Fastighets AB Tranan\20170721 Entré noodle company\VL-Ritningar\A\Modell\A-40-V-00-1 RELATION.rvt

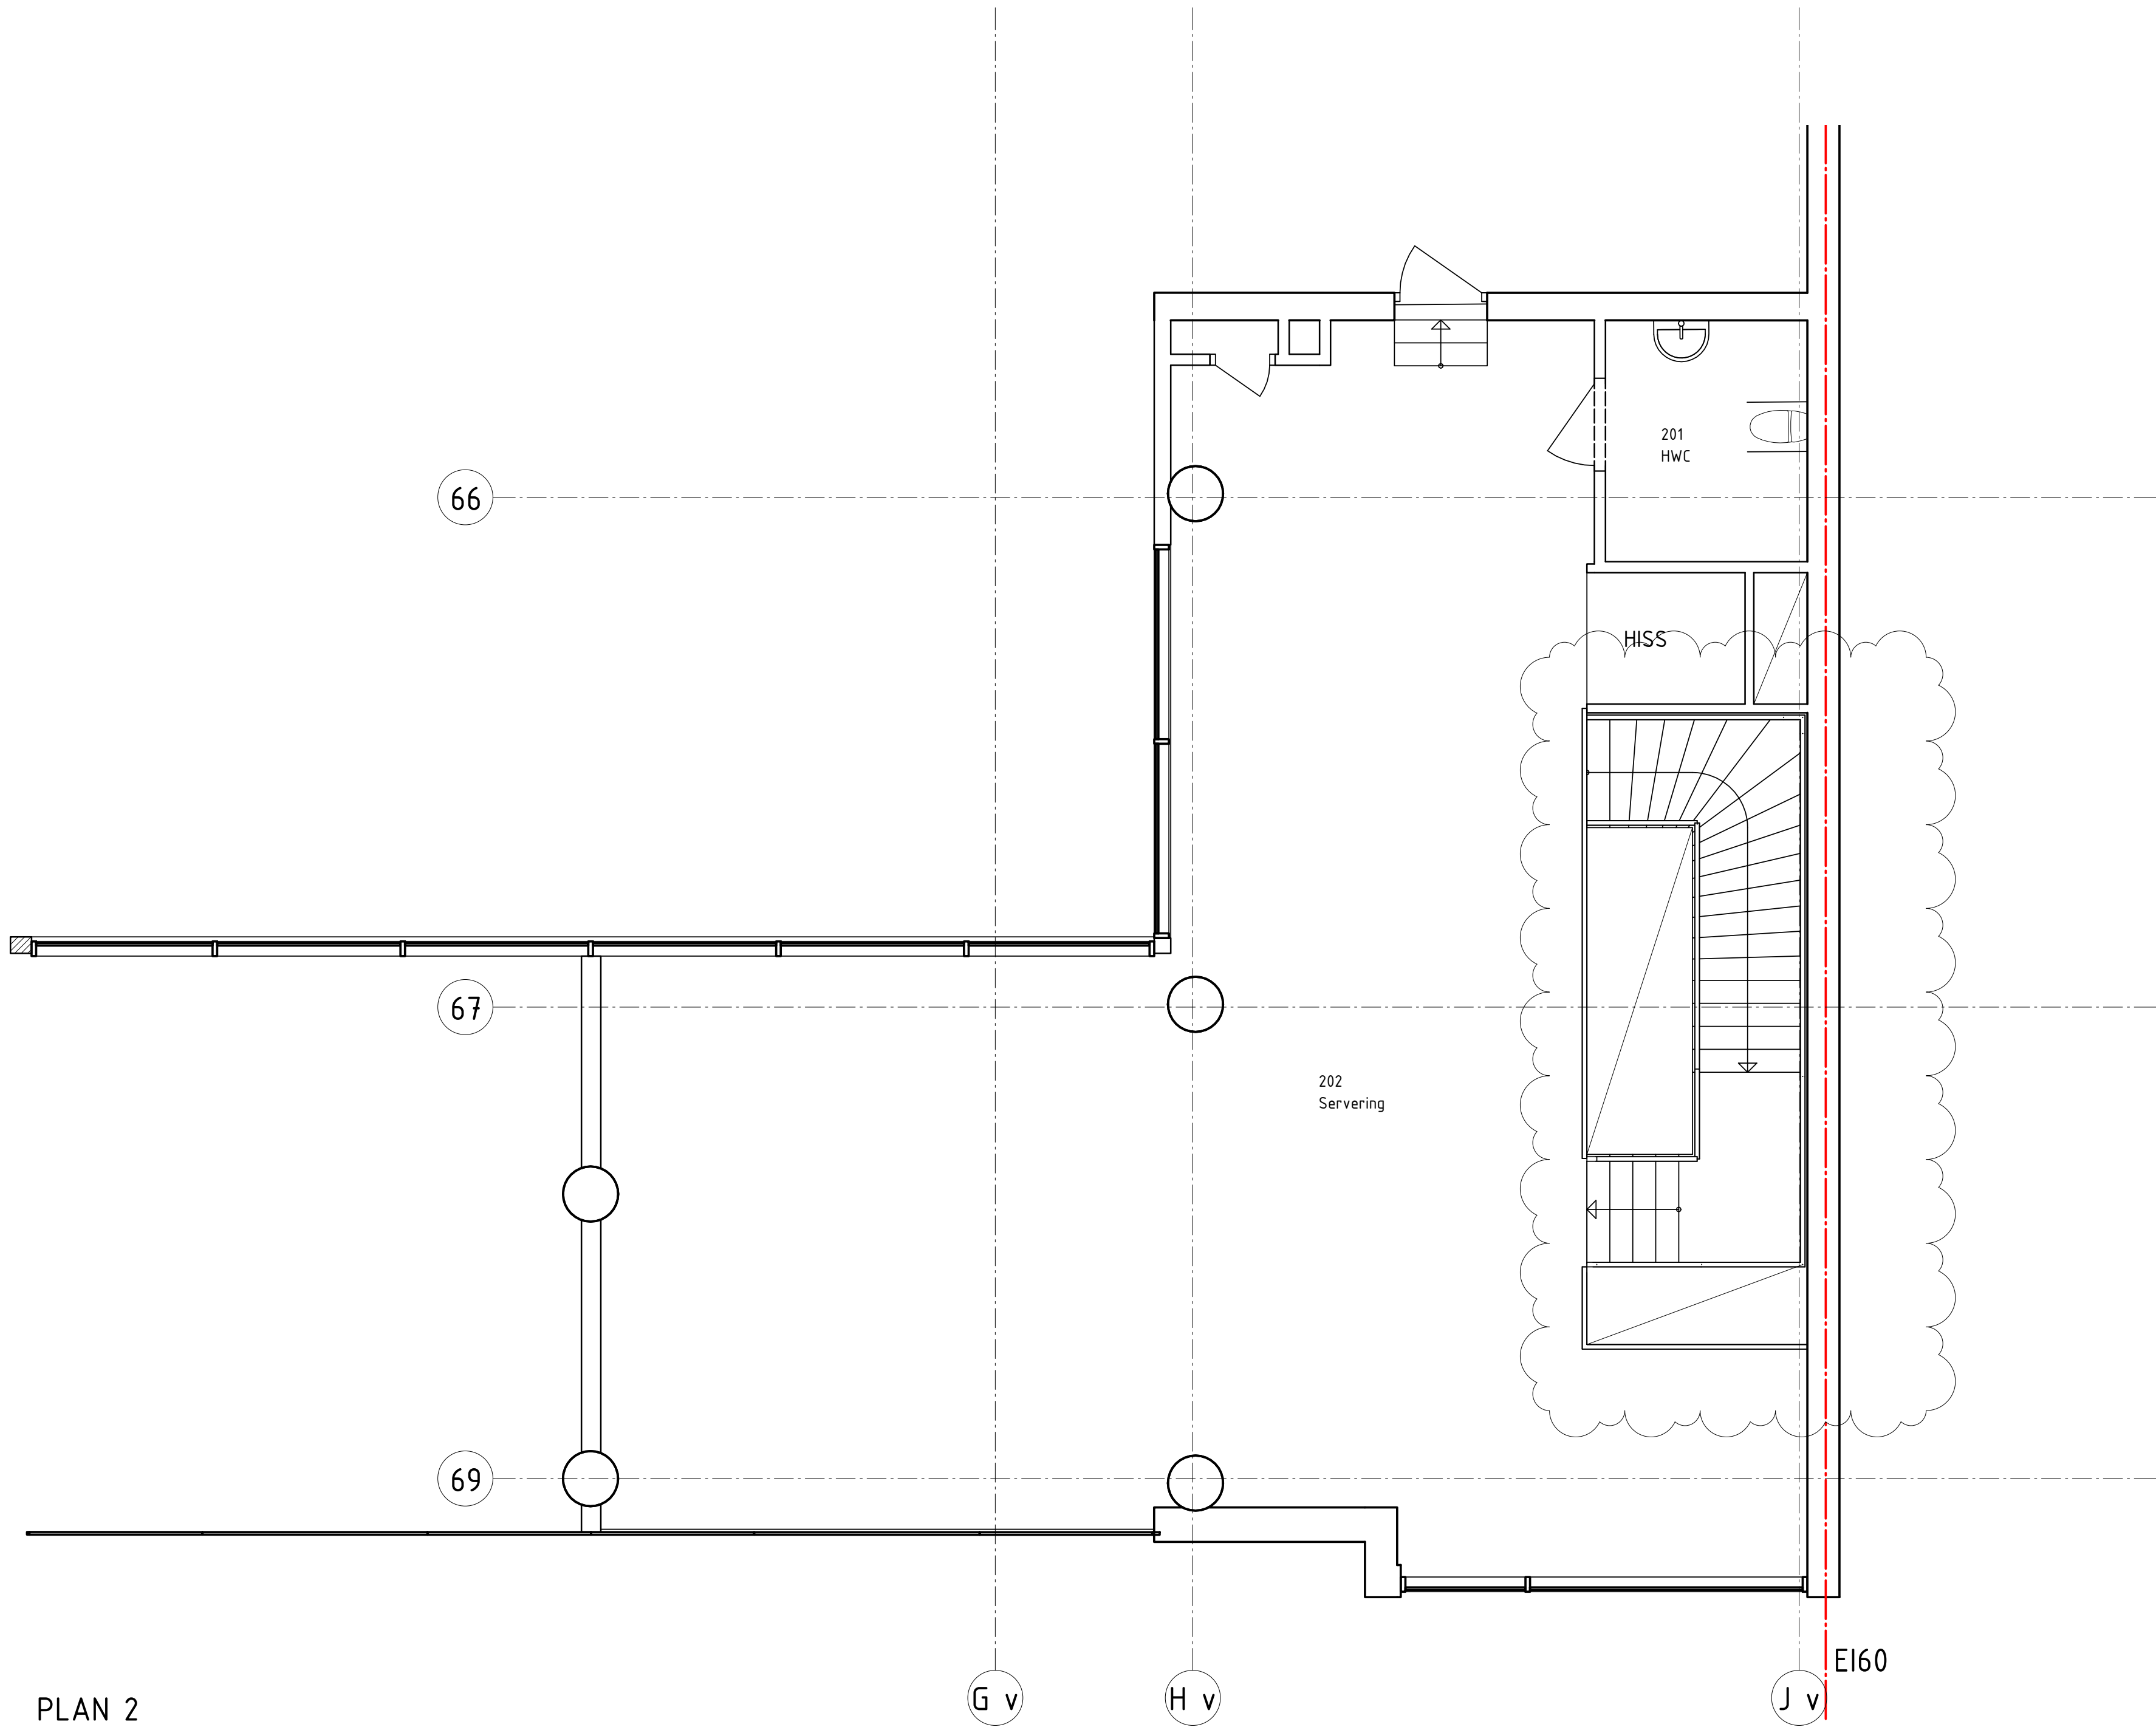

PLAN 2  
1 : 50

|     |                      |            |      |
|-----|----------------------|------------|------|
| B   | FASTIGHETSBETECKNING | 2018-11-15 | ELI  |
| A   | BJÄLKLAGSÖPPNING     | 2018-11-06 | ELI  |
| BET | ÄNDRINGEN AVSER      | DATUM      | SIGN |

RELATIONSHANDLING

Noodle Company  
ROLF 6

UULAS  
ARKITEKTER AB

Döbelnsgatan 9  
SE- 29131 KRISTIANSTAD  
E-mail info@uulas.com  
TEL +46 44-20 46 00

|                                       |                     |                   |
|---------------------------------------|---------------------|-------------------|
| <input checked="" type="checkbox"/> A | Uulas Arkitekter AB | tel. 044-20 46 00 |
| <input type="checkbox"/>              |                     |                   |
| <input type="checkbox"/>              |                     |                   |
|                       |                         |                        |
|-----------------------|-------------------------|------------------------|
| UPPROG NR<br>20170721 | RITAD/KONSTR. AV<br>ELI | HANDL. & GÖRARE<br>UPÅ |
| DATUM<br>20181101     | ANSVÄRIG<br>UPÅ         |                        |

HYRESGÄSTANPASSNING ENTRÉ  
PLAN 2

|                              |                       |          |
|------------------------------|-----------------------|----------|
| SKALA<br>A1 1:50<br>A3 1:100 | NUMMER<br>A-40-1-11-1 | BET<br>B |
|------------------------------|-----------------------|----------|