

FÖRKLARING

- = Plushädd på färdigt golv, anges i meter
- = Brandcellsgräns E 30
- = Brandcellsgräns EI 60


HÄNVISNING

vard teknisk kias för durr, parti och fönster redovisas i delplaner.


KEY	RELATIONSHANDLING	22-36-75	ALIM
	ENDING AFTER	DATUM	5000

RELATIONSHANDLING

DEL AV KV. STÖDSTORP 2:1
VAGGERYDS KOMMUN

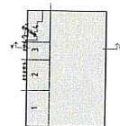

1	✓	Enter Architects AB	TEL 010 - 48 48 390
2	✓	Hyppanströmläb AB	TEL 038 - 11 11 16
3	✓	Sandstedt EL AB	TEL 016 - 30 30 62
4	✓	Grefte AB	TEL 0738 - 80 10
5	✓	Grefte AB	TEL 0738 - 110 10
6	✓	Sandhög D315 01 00 00	
7	✓	Bingöl Design Brand & Bisk	TEL 036 - 215 50 8
8	✓	AB Västnors Industriier	TEL 0322-2600
9	✓	AB Västnors Industriier	TEL 0322-2600
79	✓	AB Västnors Industriier	TEL

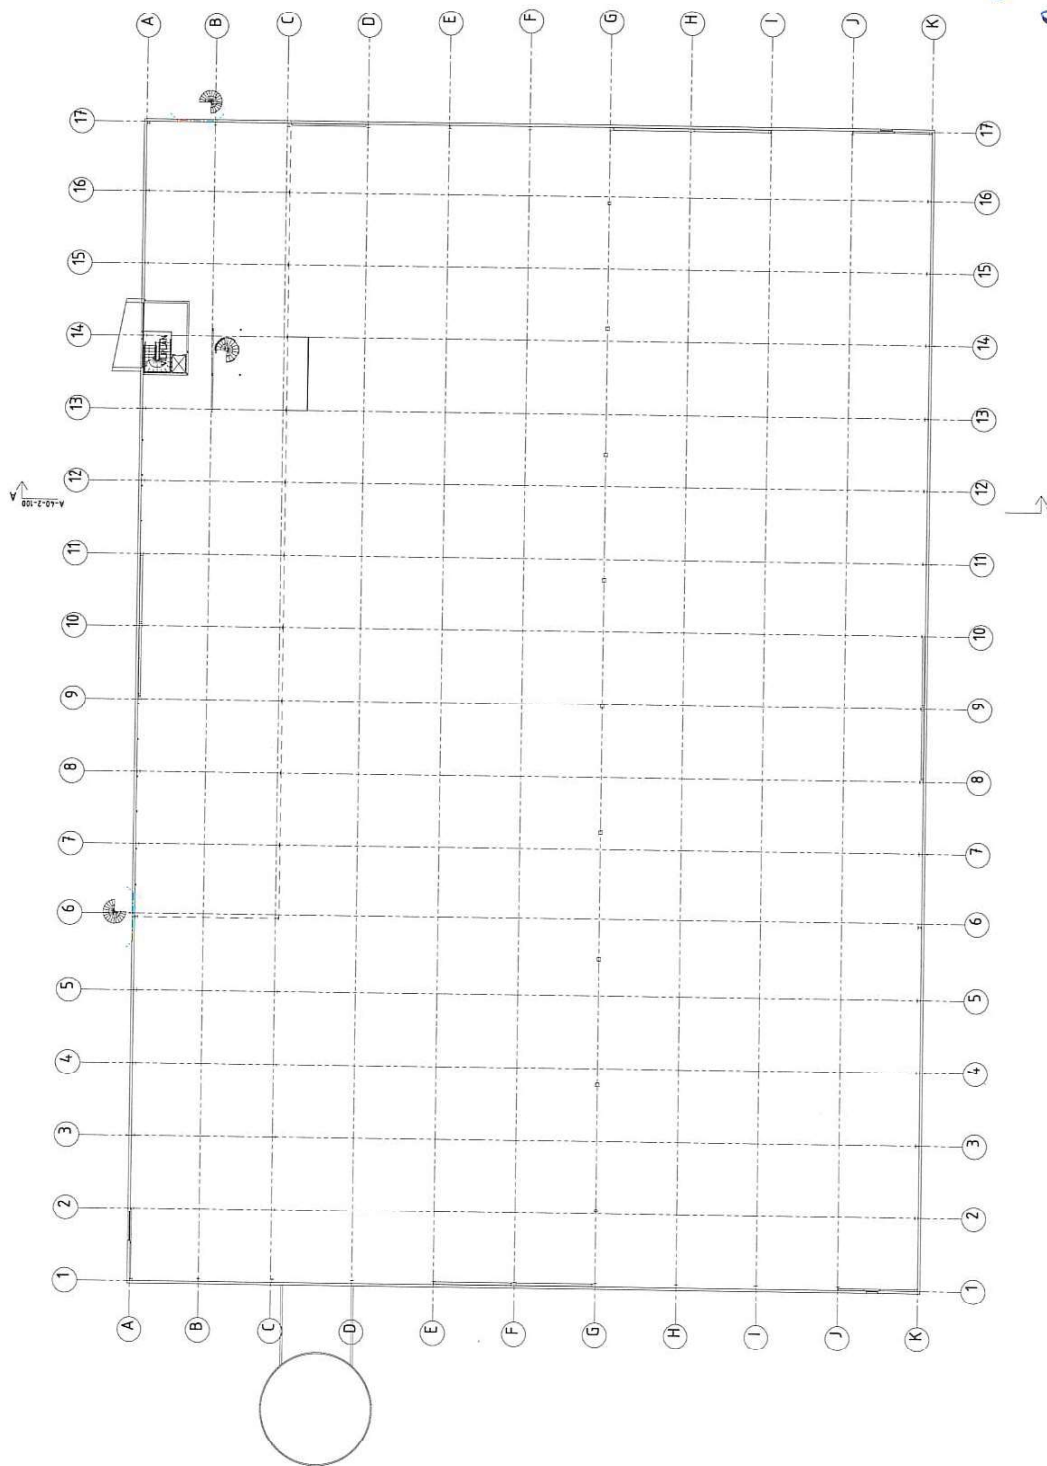

SKALA 1:200



A-40-1-115

