



**FÖRKLARINGAR & FÖRESKRIFTER**

Alla mått i millimeter.  
Ritningen är baserad på äldre underlag  
samt kontrollmått tagna på plats. Mindre  
måttavikelser kan förekomma. Samtliga  
mått kontrolleras på plats innan  
beställning, produktion eller byggnation.

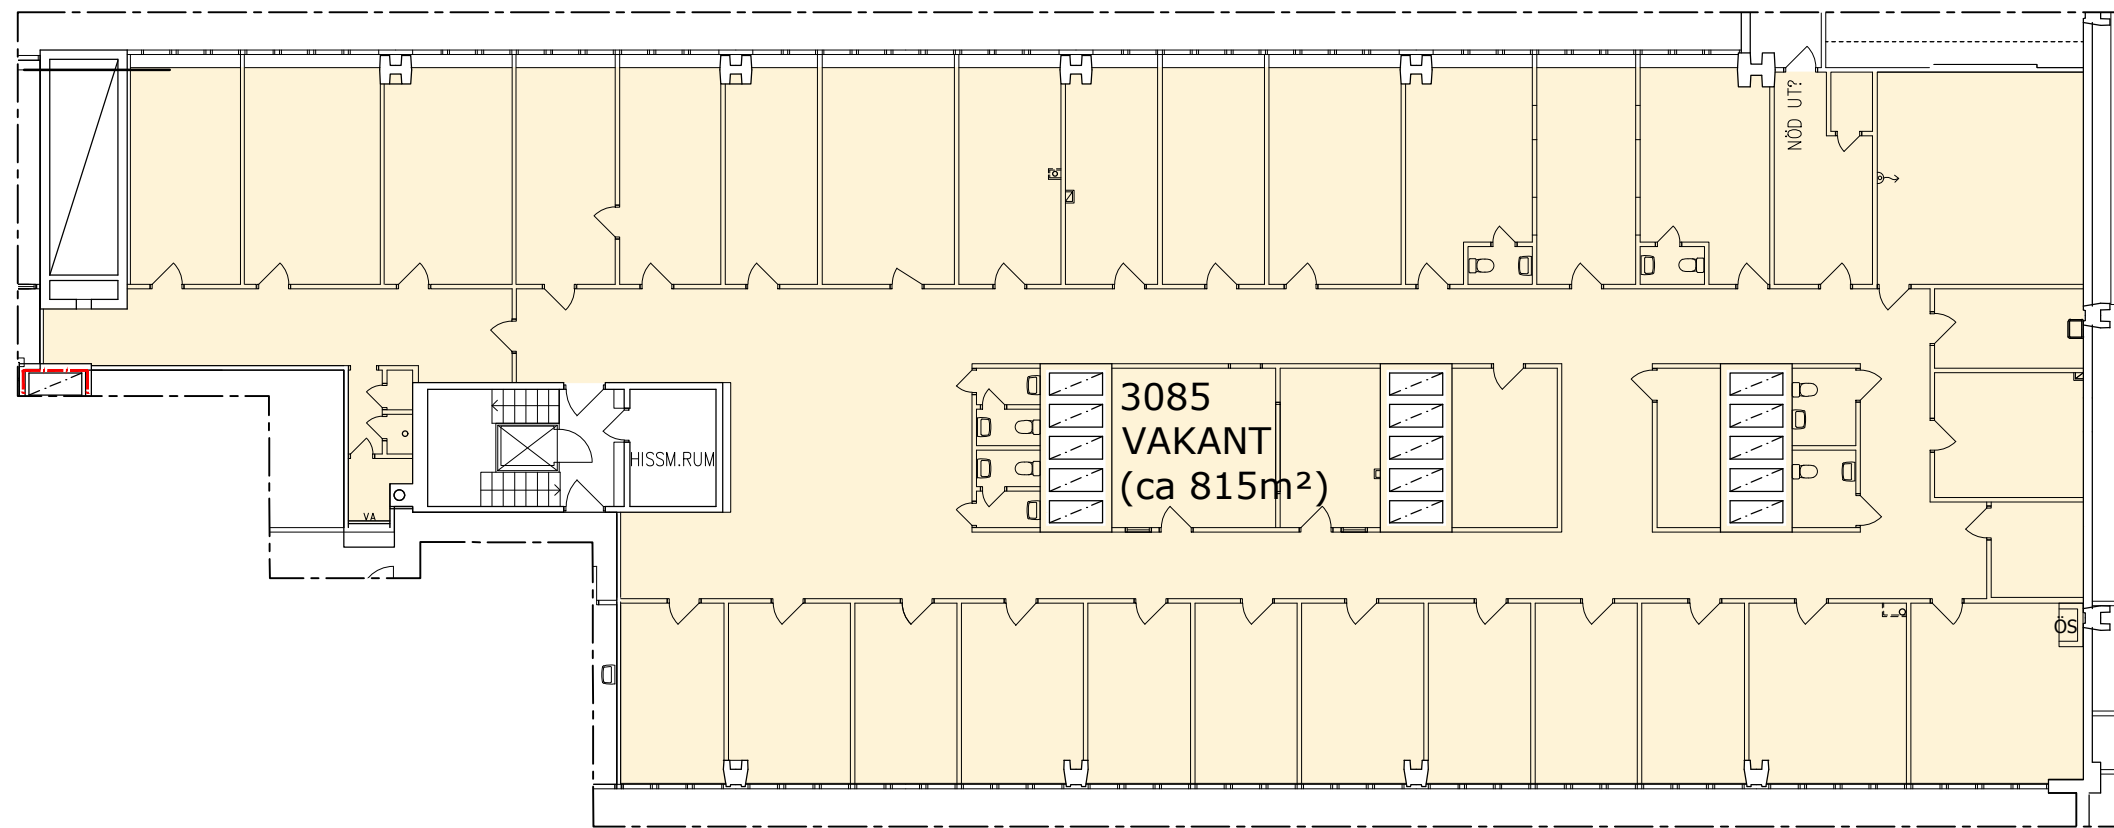

Plan 4

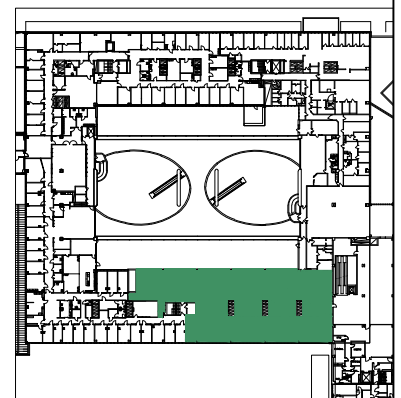

ORIENTERINGSFIGUR PLAN 4

BET	ANT	ÄNDRINGEN AVSER	DATUM	SIGN
-----	-----	-----------------	-------	------

**RELATIONSHANDLING**

**skandia:  
fastigheter**

**XIA** | RSTUDIO FOR ARCHITECTURE AB  
Andra Långgatan 46, 41318 Göteneborg 031-7620080

UPPDRAG NR	RITAD/KONSTR AV	HANDLÄGGARE
201-001	AH	**
DATUM	ANSVARIG	
2026.02.26	Sofia Andersson	

FRÖLUNDA TORG, JÄRNBROTT 142:16  
LOKAL 3085  
PLAN

SKALA	NUMMER	BET
1:100 (A3)	A406:3085	

