


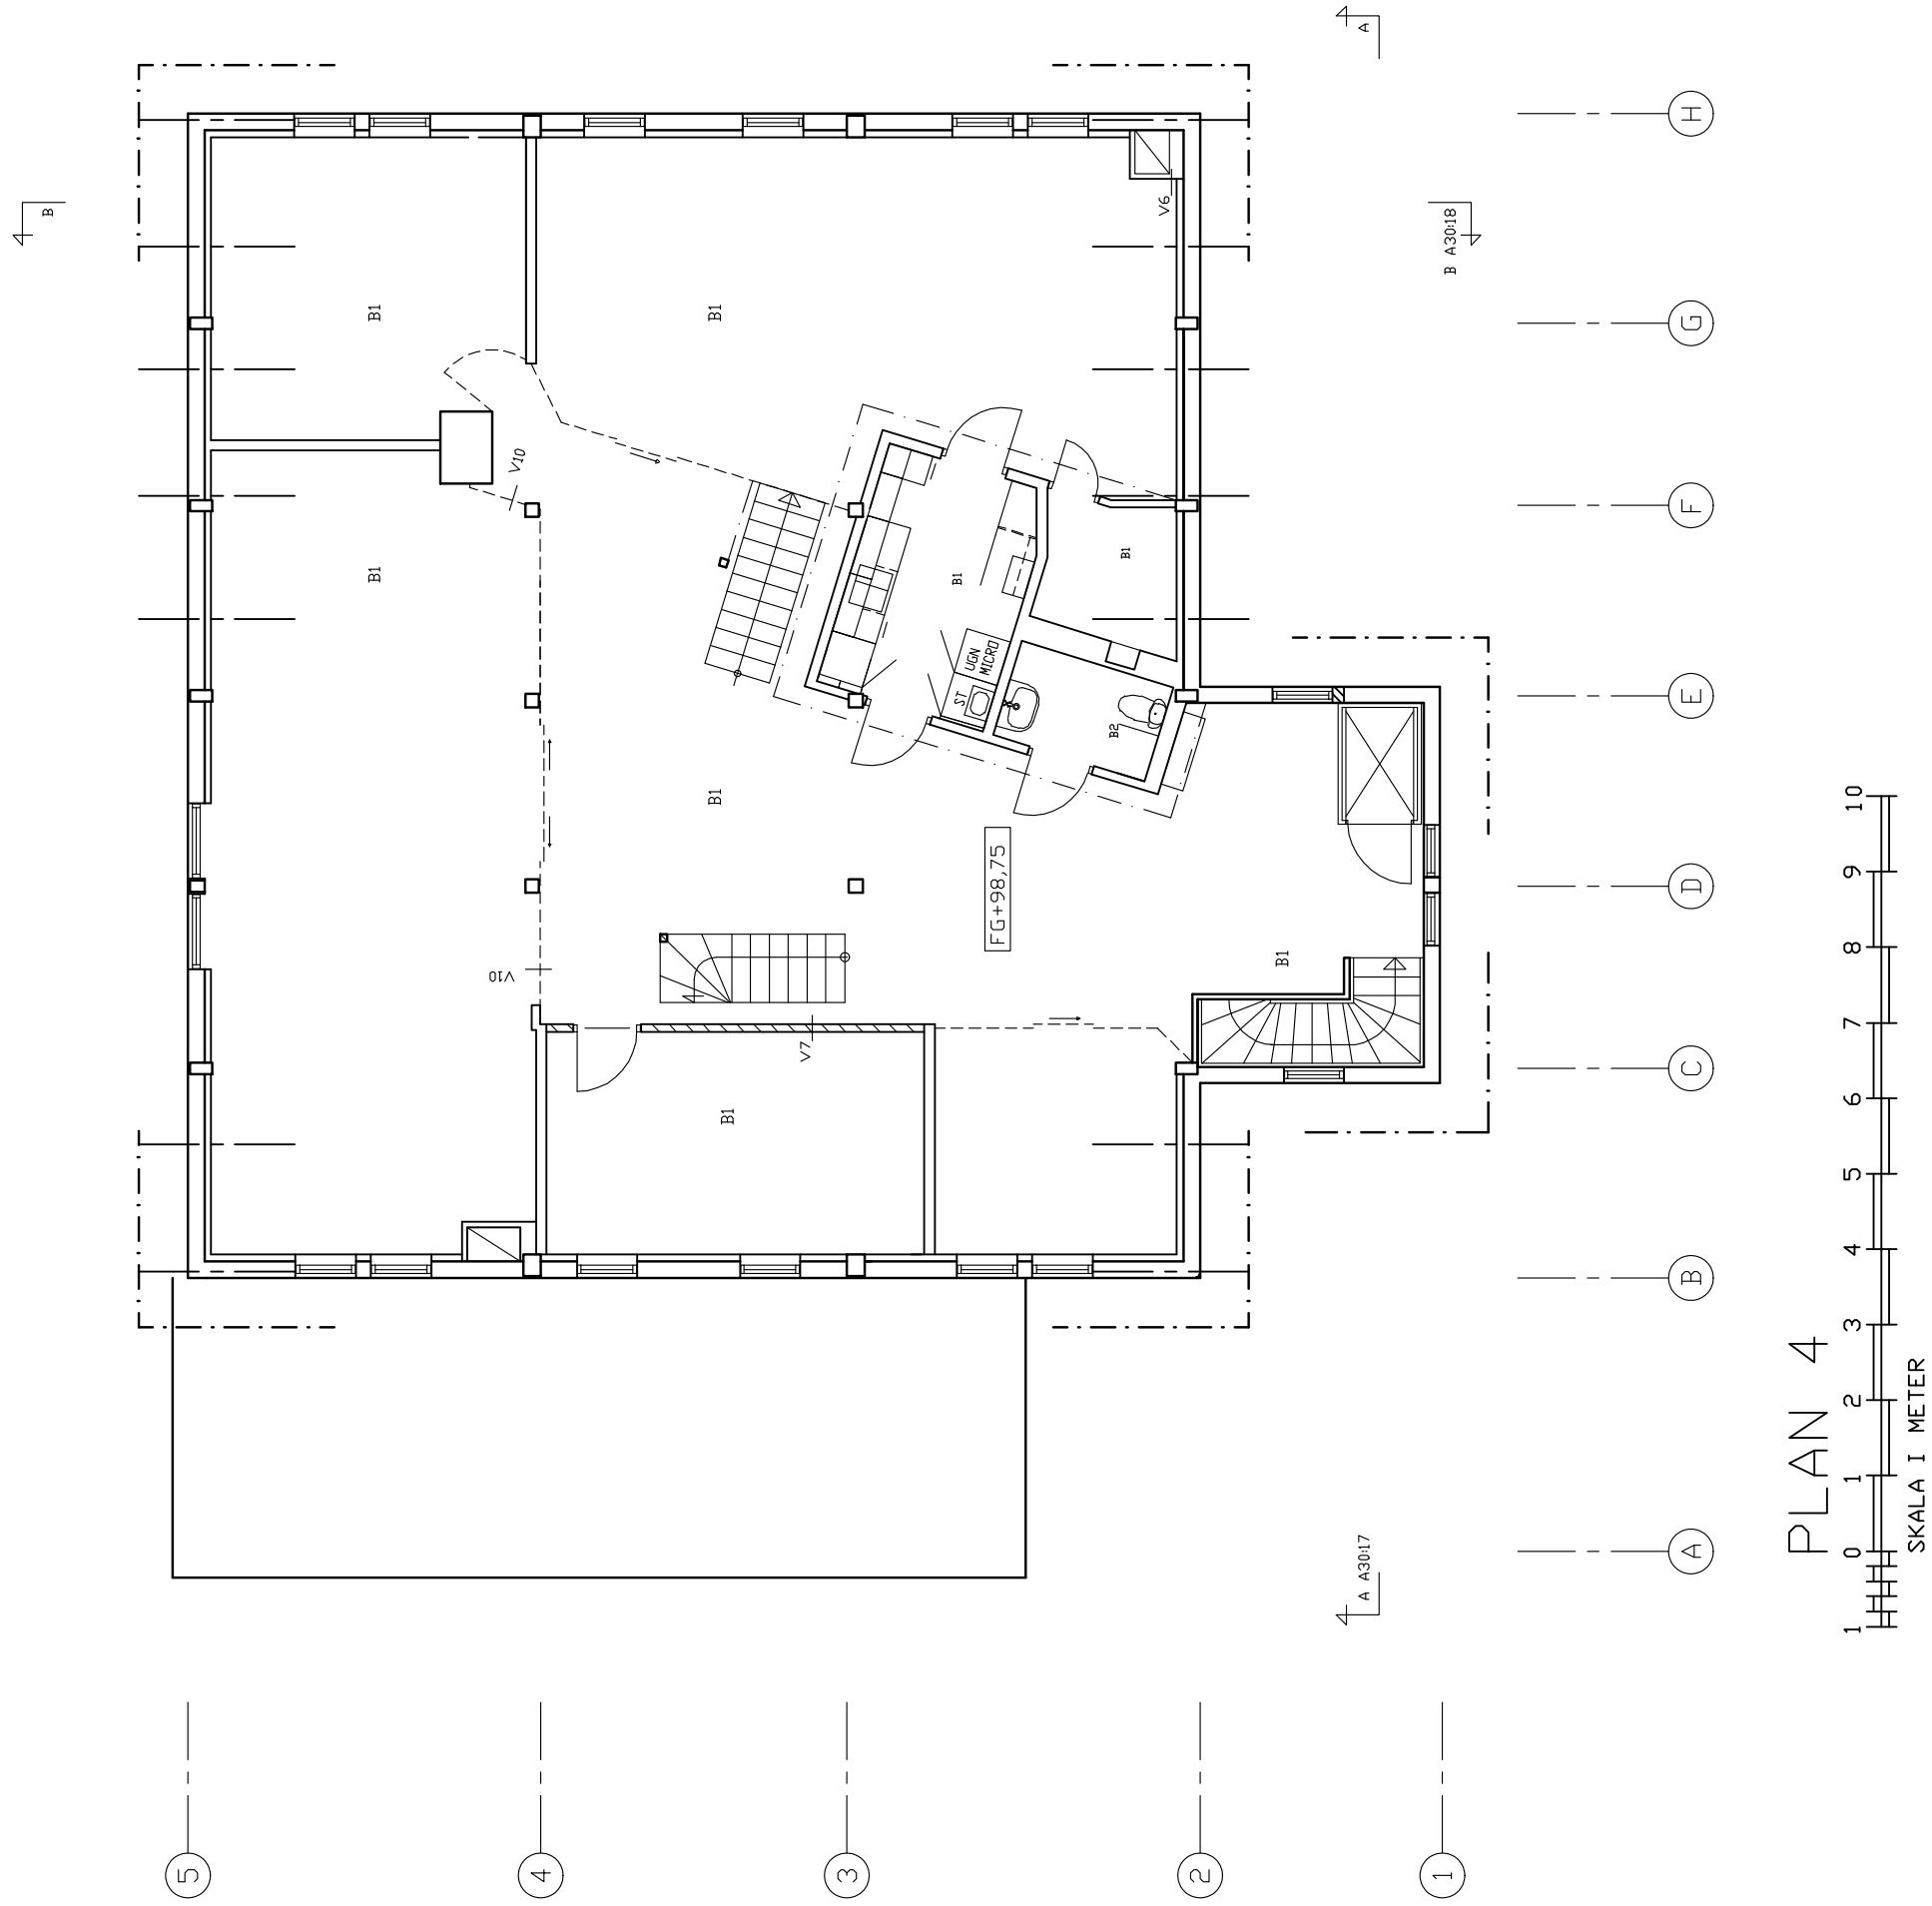

BET	ANT	ÄNDRINGEN	AVSER	DATUM	SIGN
RELATIONSHANDLING					
KANALJORDEN 3:1					
MOTALA KOMMUN					
BYGGRIKTNINGAR Box 5100 591 05 MOTALA 0141-21 65 35					
UPPDRAG NR	03009	RTID/KONSTR AV	TJ	HANDLÄGGARE	
DATUM	030611	ANSVARTIG	Patrick G		
Rolf Gustafsson					
PLATENHUSET					
PLAN 4					
SKALA	A3 1:100	NUMMER	A00-01-41		
BET					