


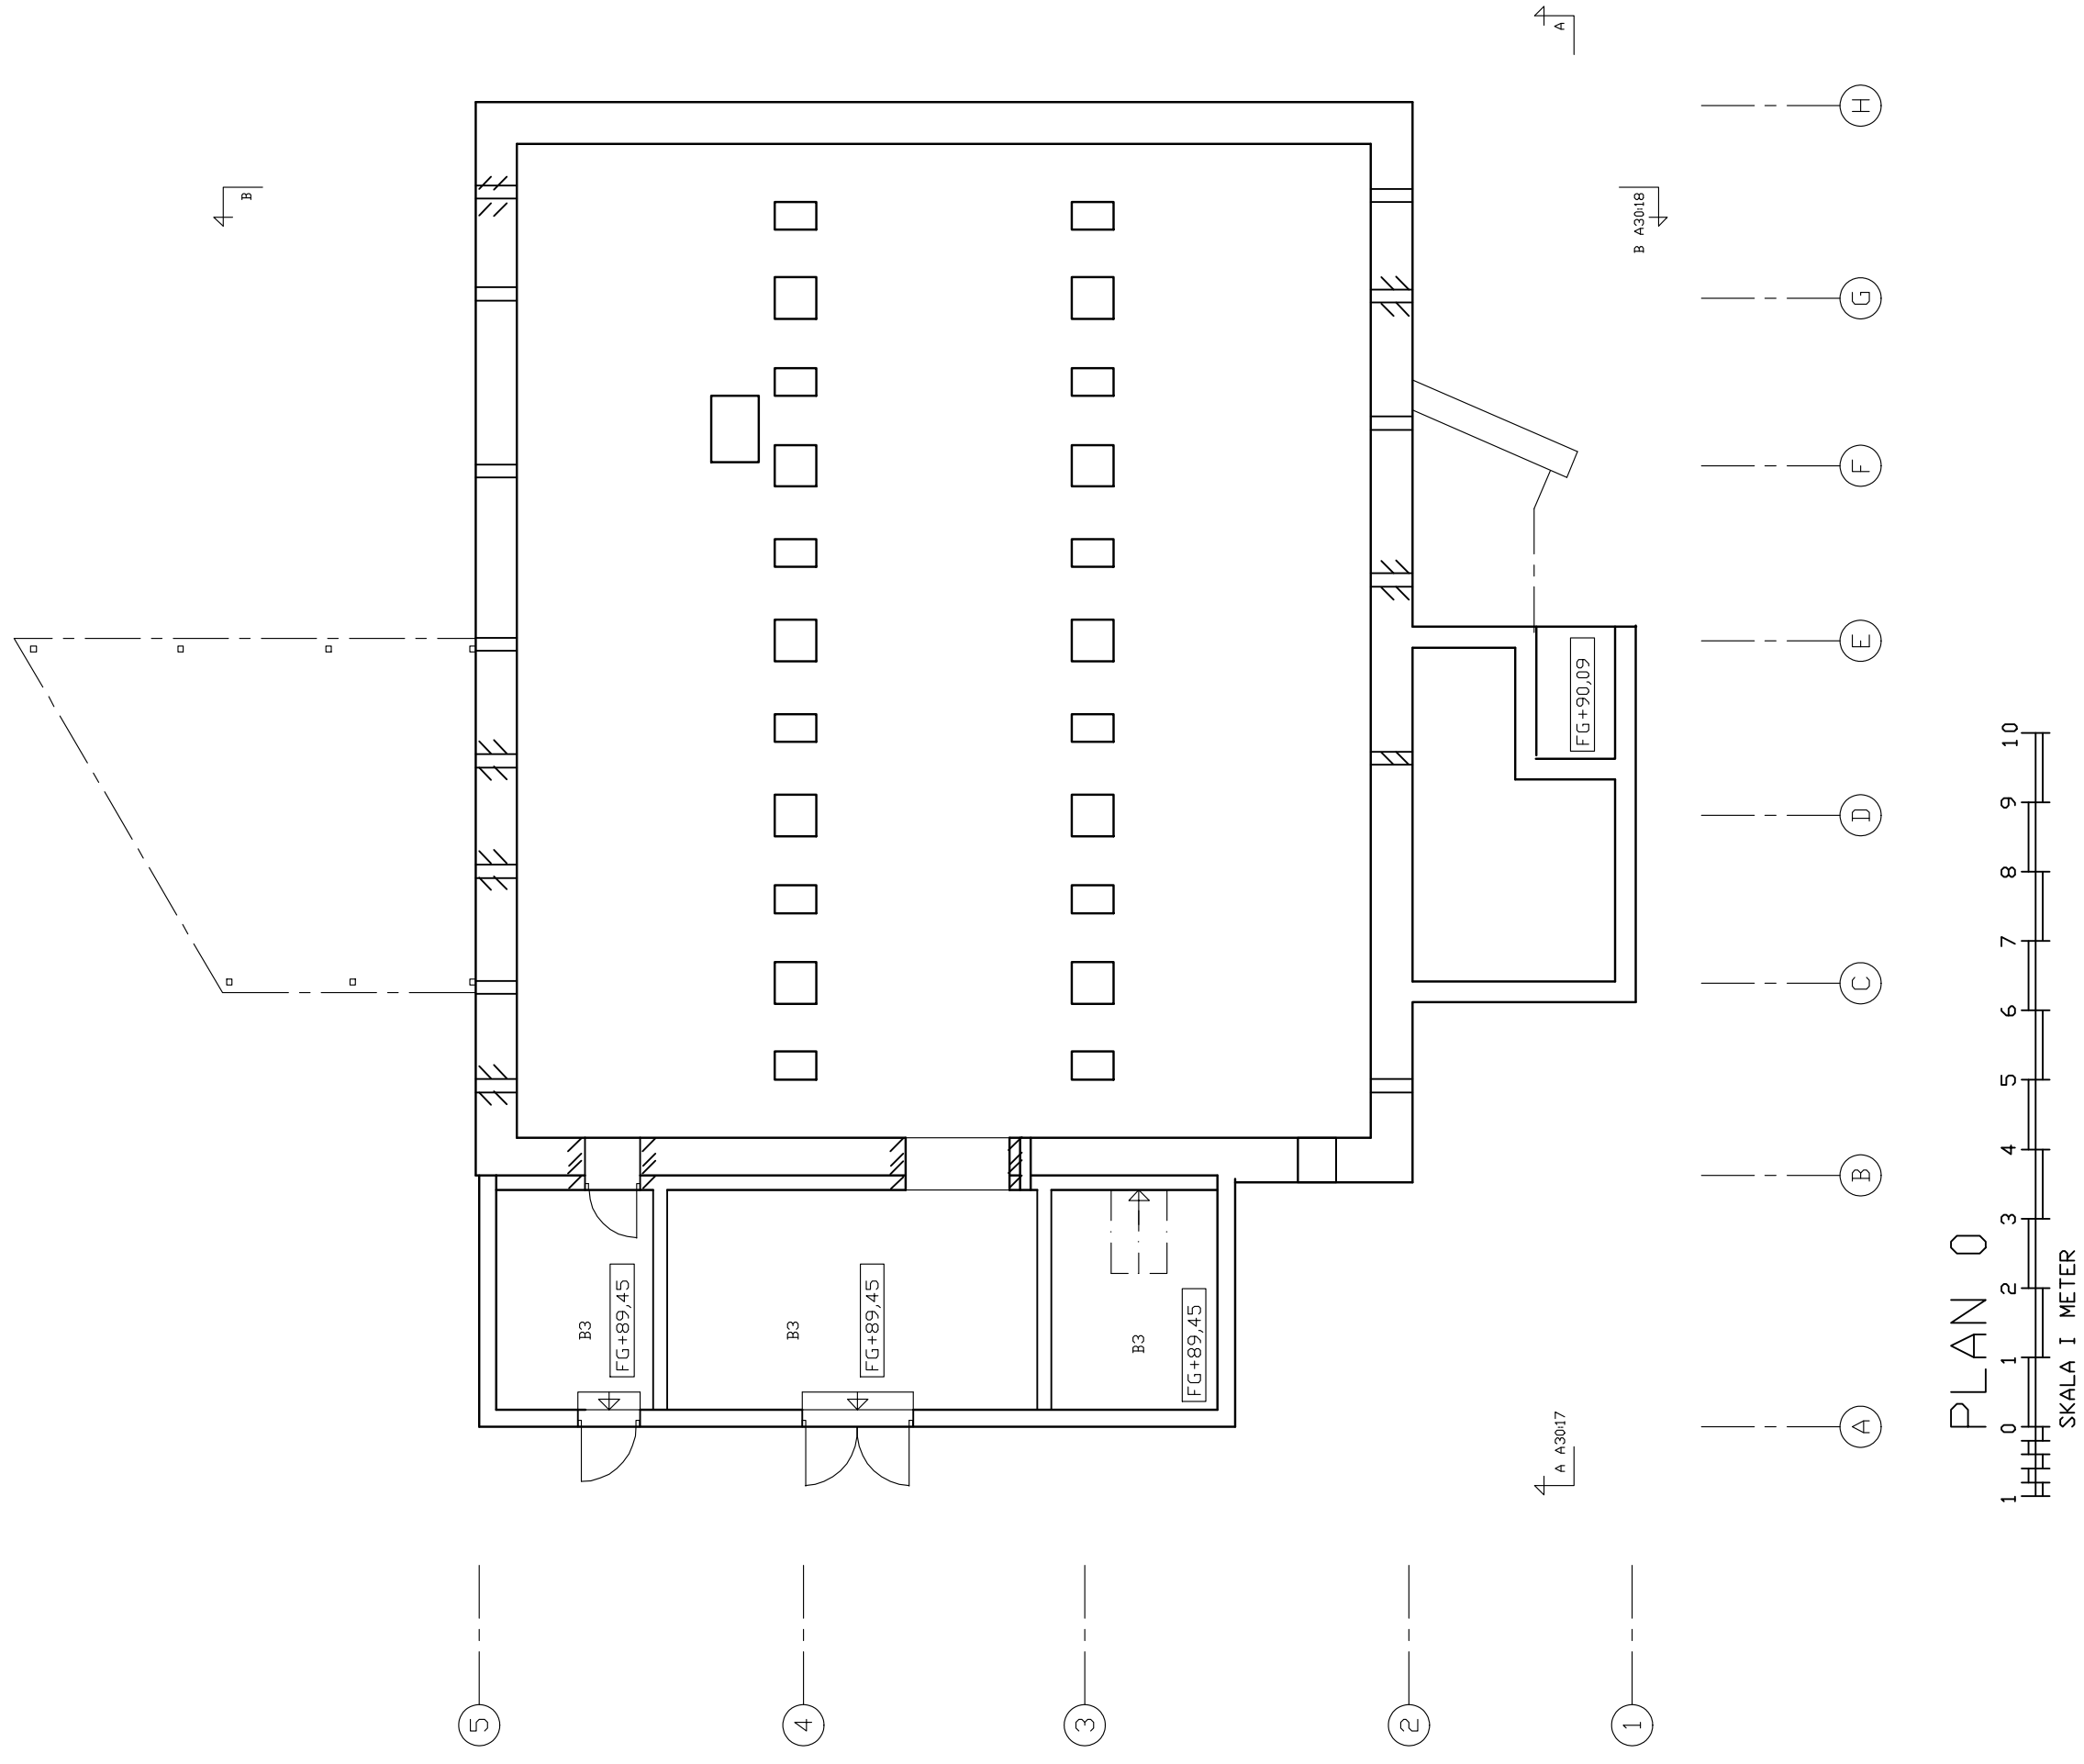

BET	ANT	ÄNDRENINGEN	AVSER	DATUM	SIGN
RELATIONSHANDLING					
KANALJORDEN 3:1					
MOTALA KOMMUN					
					
Box 5100 591 05 MOTALA 0141-21 65 35					
UPPRÄG NR	RITAD/KONSTR AV		HANDLAGGARE		
03019	TJ		Patrik G		
DATUM	ANSVARIG				
030611	Rolf Gustafsson				
PLATENHUSET					
PLAN 0					
SKALA	NUMMER		BET		
A1 1100	A00-01-01				
A3 1200					