


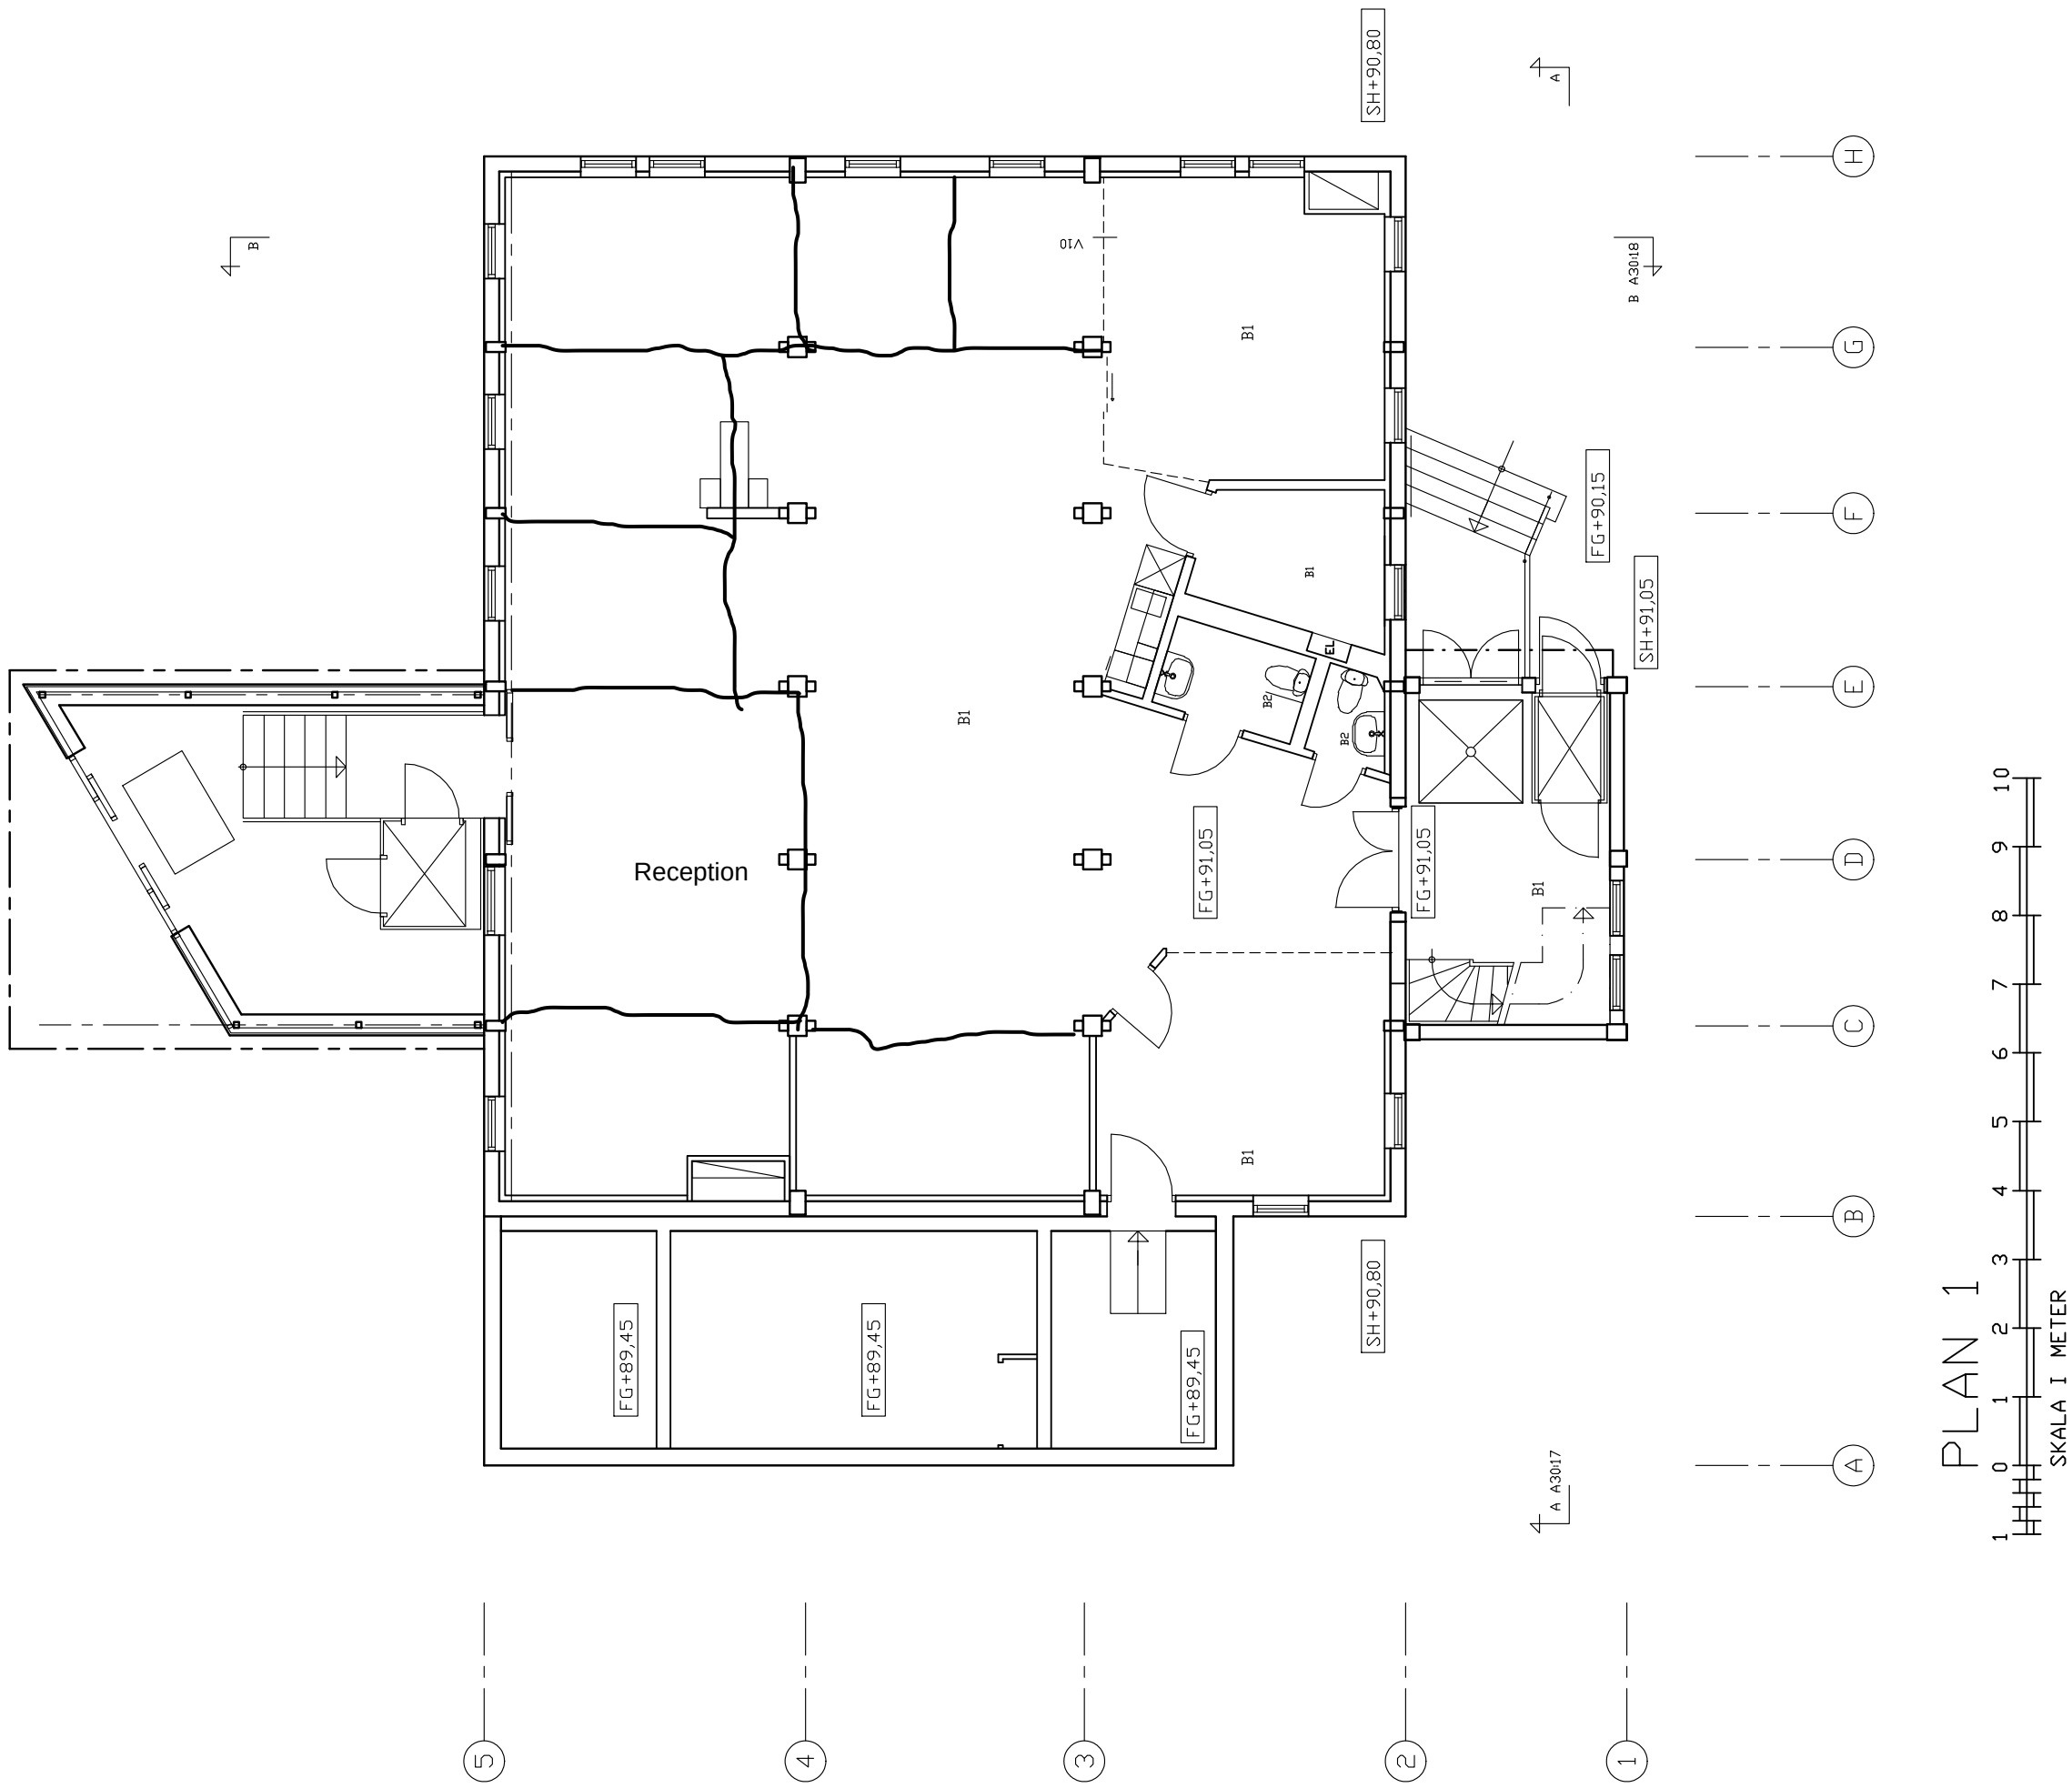

BET	ANT	ÄNDRINGEN	AVSER	DATUM	SIGN
RELATIONSHANDLING					
KANALJORDEN 3:1					
MOTALA KOMMUN					
BYGGRIKNINGAR					
Box 5100 591 05 MOTALA 0141-21 65 35					
UPPDRAG NR	RITAD/KONSTR AV		HANDLÄGGARE		
03019	TJ		Patrick G		
DATUM	ANSVARIG		Rolf Gustafsson		
PLATENHUSET					
PLAN 1					
SKALA	NUMMER		BET		
A1 1:100	A00-01-11		A00-01-11		
A3 1:200					