
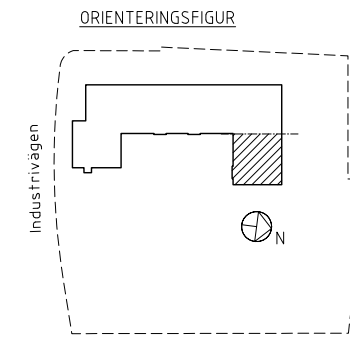


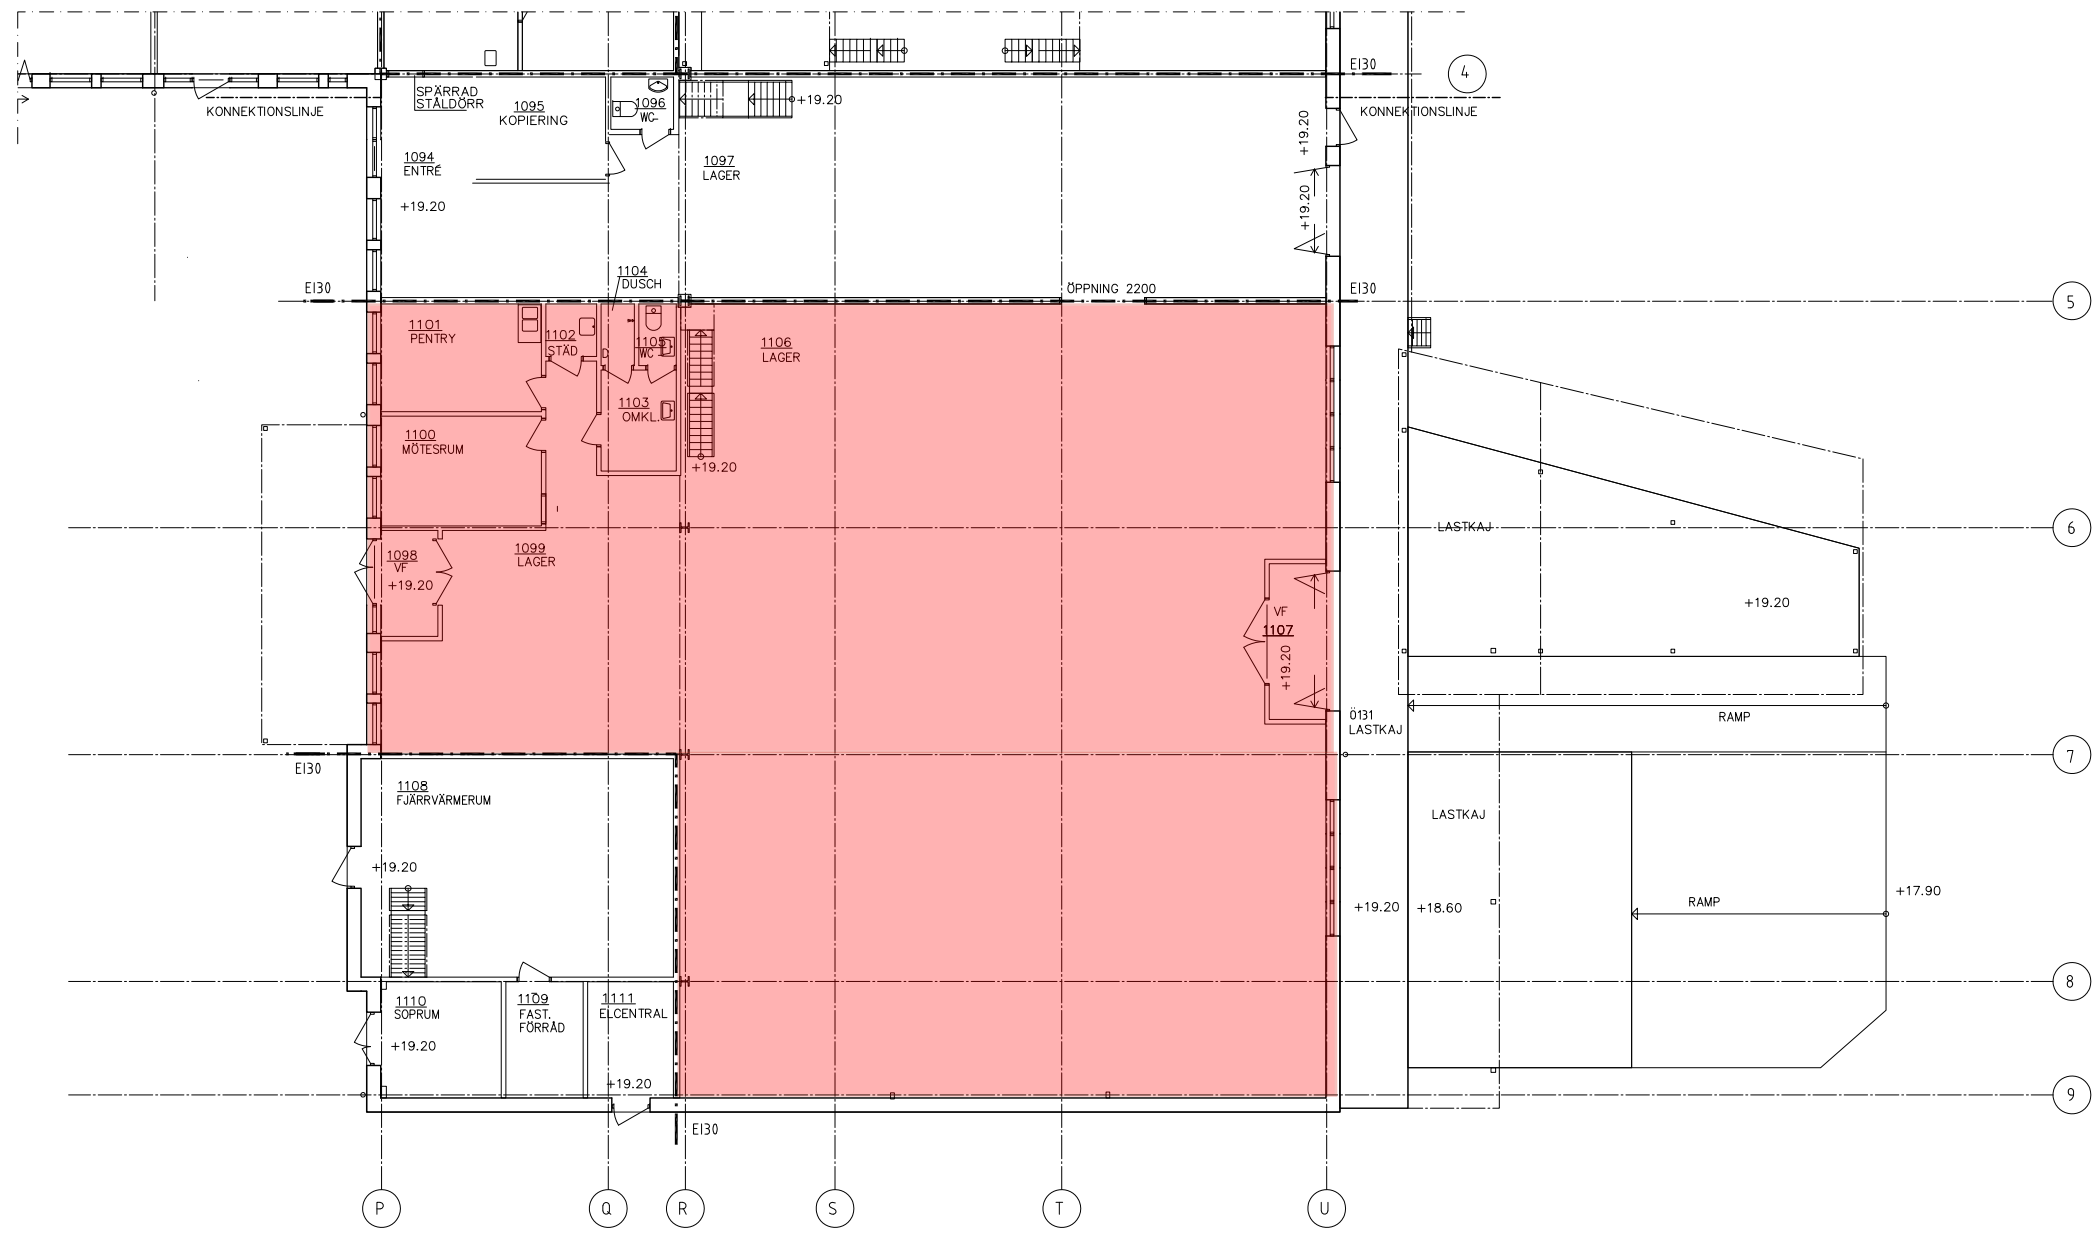

BYGGHERN
UGGLUM 1 AB

L&E
fastighetsutveckling

BET	ANT	ÄNDRINGEN AVSER	SIGN	DATUM
RELATIONSHANDLING				
● A	F O Arkitektkontor AB tel 031-724 80 60			
UPPDRAG NR	6022 125	RITAD AV	EO	HANDLÄGGARE
DATUM	2022-10-25	ANSVARIG	EMMI OLSSON	E OLSSON
UGGLUM 7:136, BYGGNAD VÄST, PARTILLE				
INDUSTRIVÄGEN 41, SÄVEDALEN				
PLAN 01, MARKPLAN, DEL 3				
SKALA	1:100 (A1)	NUMMER	A-40-1-130	
	1:200 (A3)			