



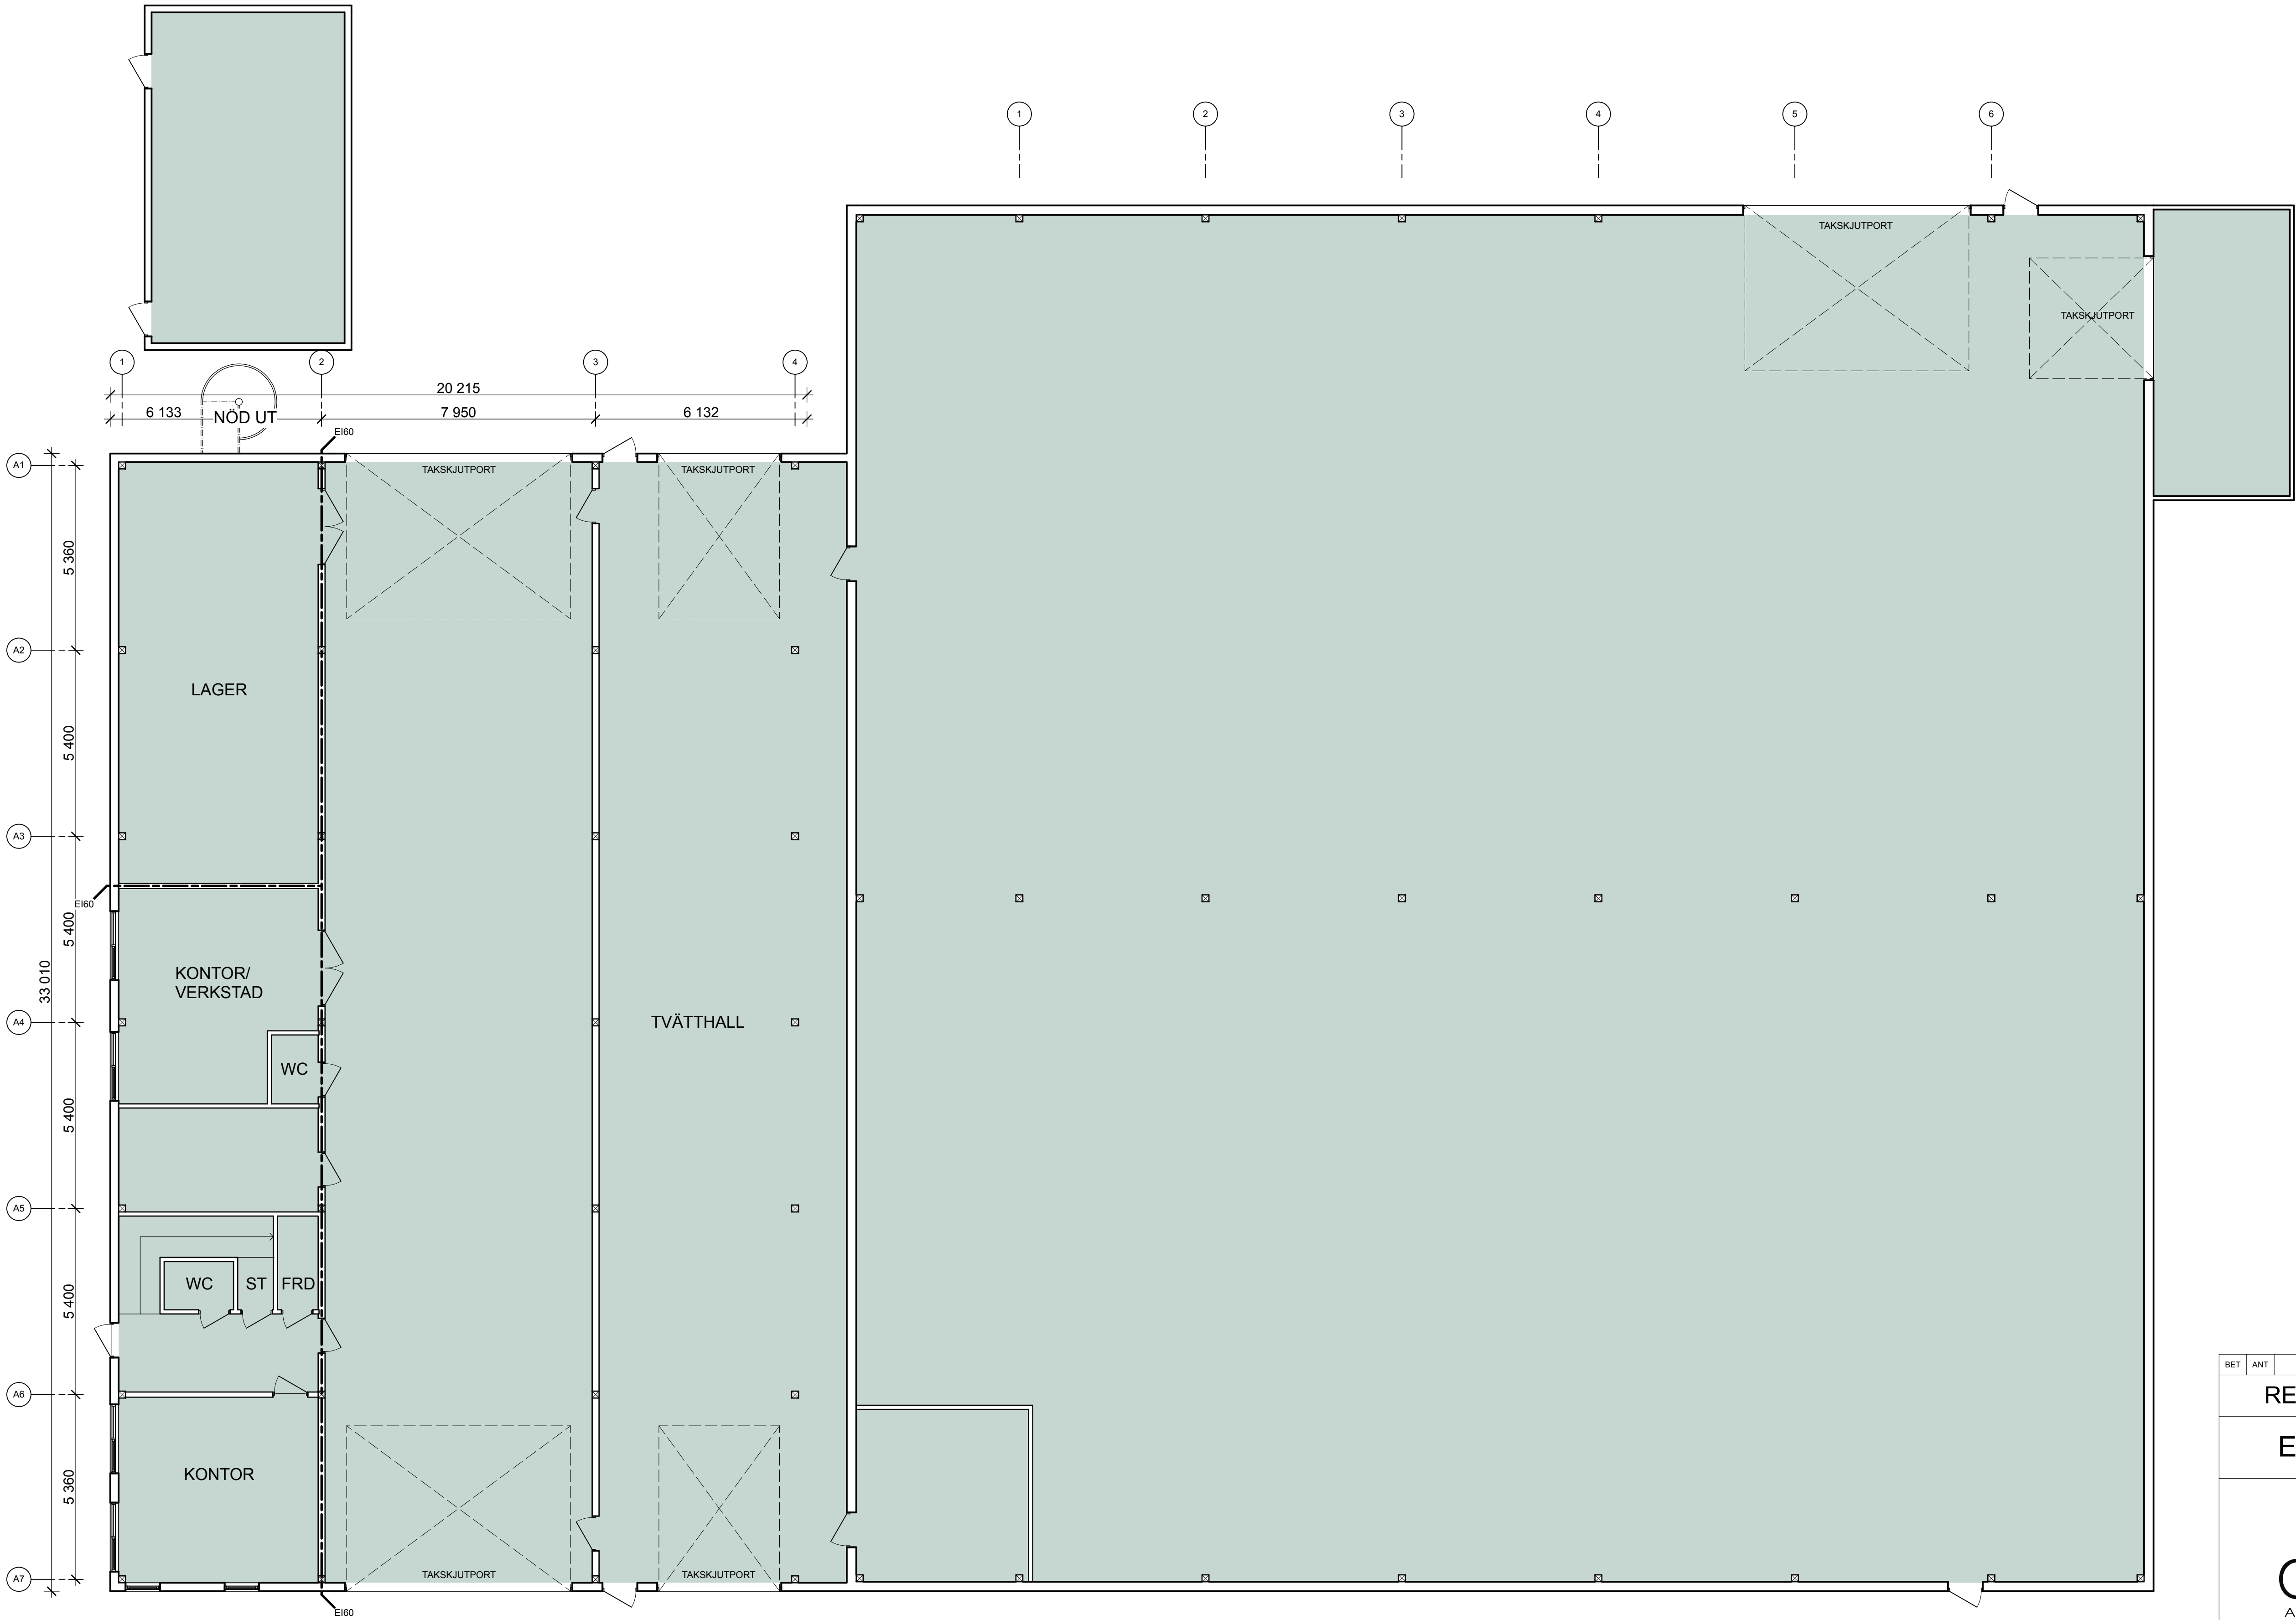

PLAN 1
2 268m²

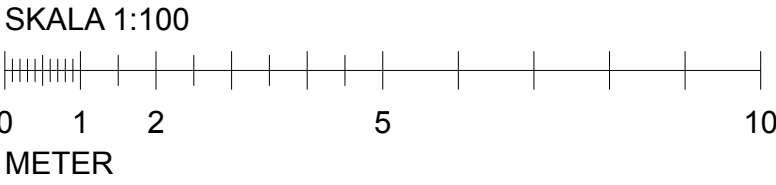

BET	ANT	ÄNDRING AV/SE	DATUM	Sign.
RELATIONSHANDLING				
EXPEDITÖREN 1				
diabas ARKITEKTER				
UPPDRAG NR		RITAD AV	HANDLÄGGARE	
-		CA	ALF	
DATUM		ANSVARIG		
261001		ALF		
EXPEDITÖREN 1				
ÖREBRO KOMMUN				
PLAN 1				
SKALA A1		NUMMER	BET	
1:100		A-40.1-110	-	