


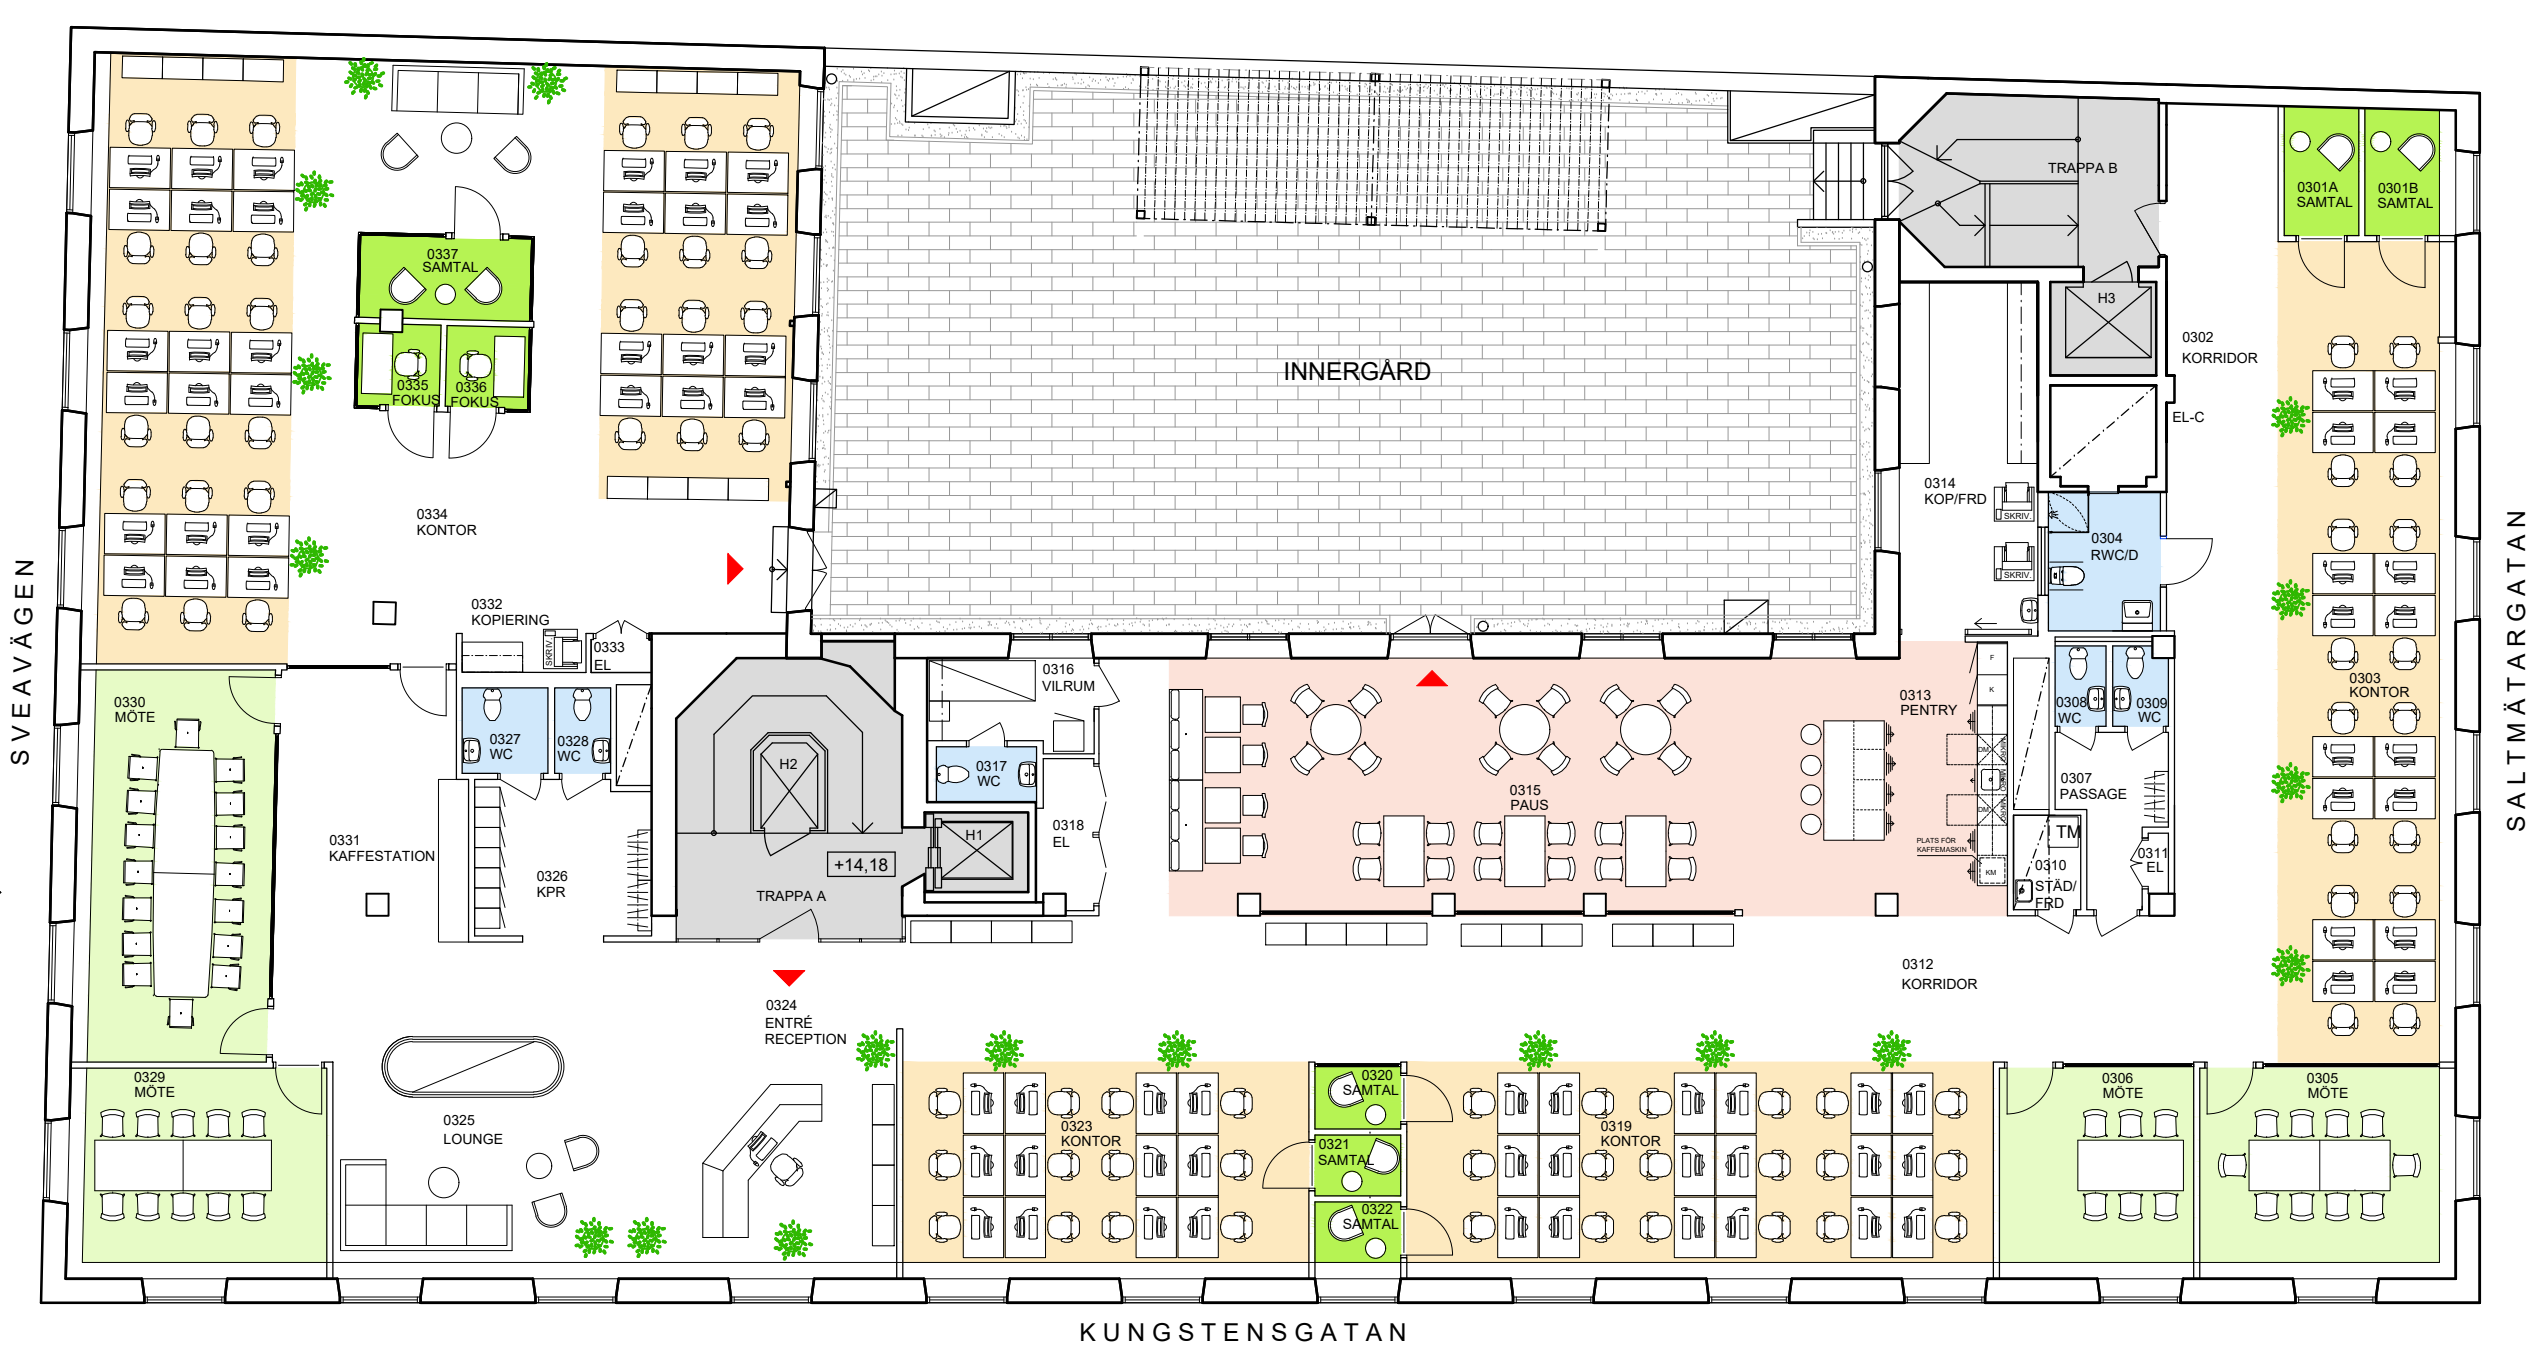

ARBETSPL. LANDSKAP	77 ST
MÖTESRUM 6P	1 ST
MÖTESRUM 10P	2 ST
MÖTESRUM 16P	1 ST
SAMTAL/FOKUSRUM	8 ST
PENTRY/PAUS/LOUNGE	CA 38PL
WC RWC / DUSCH	5 ST
FASTIGHETES YTOR	1 ST

BET	ANT	ÄNDRINGEN AVSER	DATUM	SIGN
RELATIONSHANDLING				
afa FASTIGHETER				
FASTIGHET			KOORDINATSYSTEM	
KV. VÅGHALSEN 14				
ADRESS				
SVEAVÄGEN 63				
A Afa Fastigheter			www.afafastigheter.se	
UPPDRAGSNUMMER		RITAD AV	HÄNDLAGGARE	
		MK	MK	
DATUM		REV. DATUM	ANSVARIG	
2026.07.06				
PLAN 3, VÅNING 1				
- MÖBLERING				
BYGGNAD	PLAN	VÅNING	DEL	
01	3	1TR		
SKALA	RITNINGNUMMER			BET
1:150 (A3)	A-99.1-01-030-114			