


FÖRKLARINGAR

Alla mått anges i mm
Höjder anges i m enl RH2000

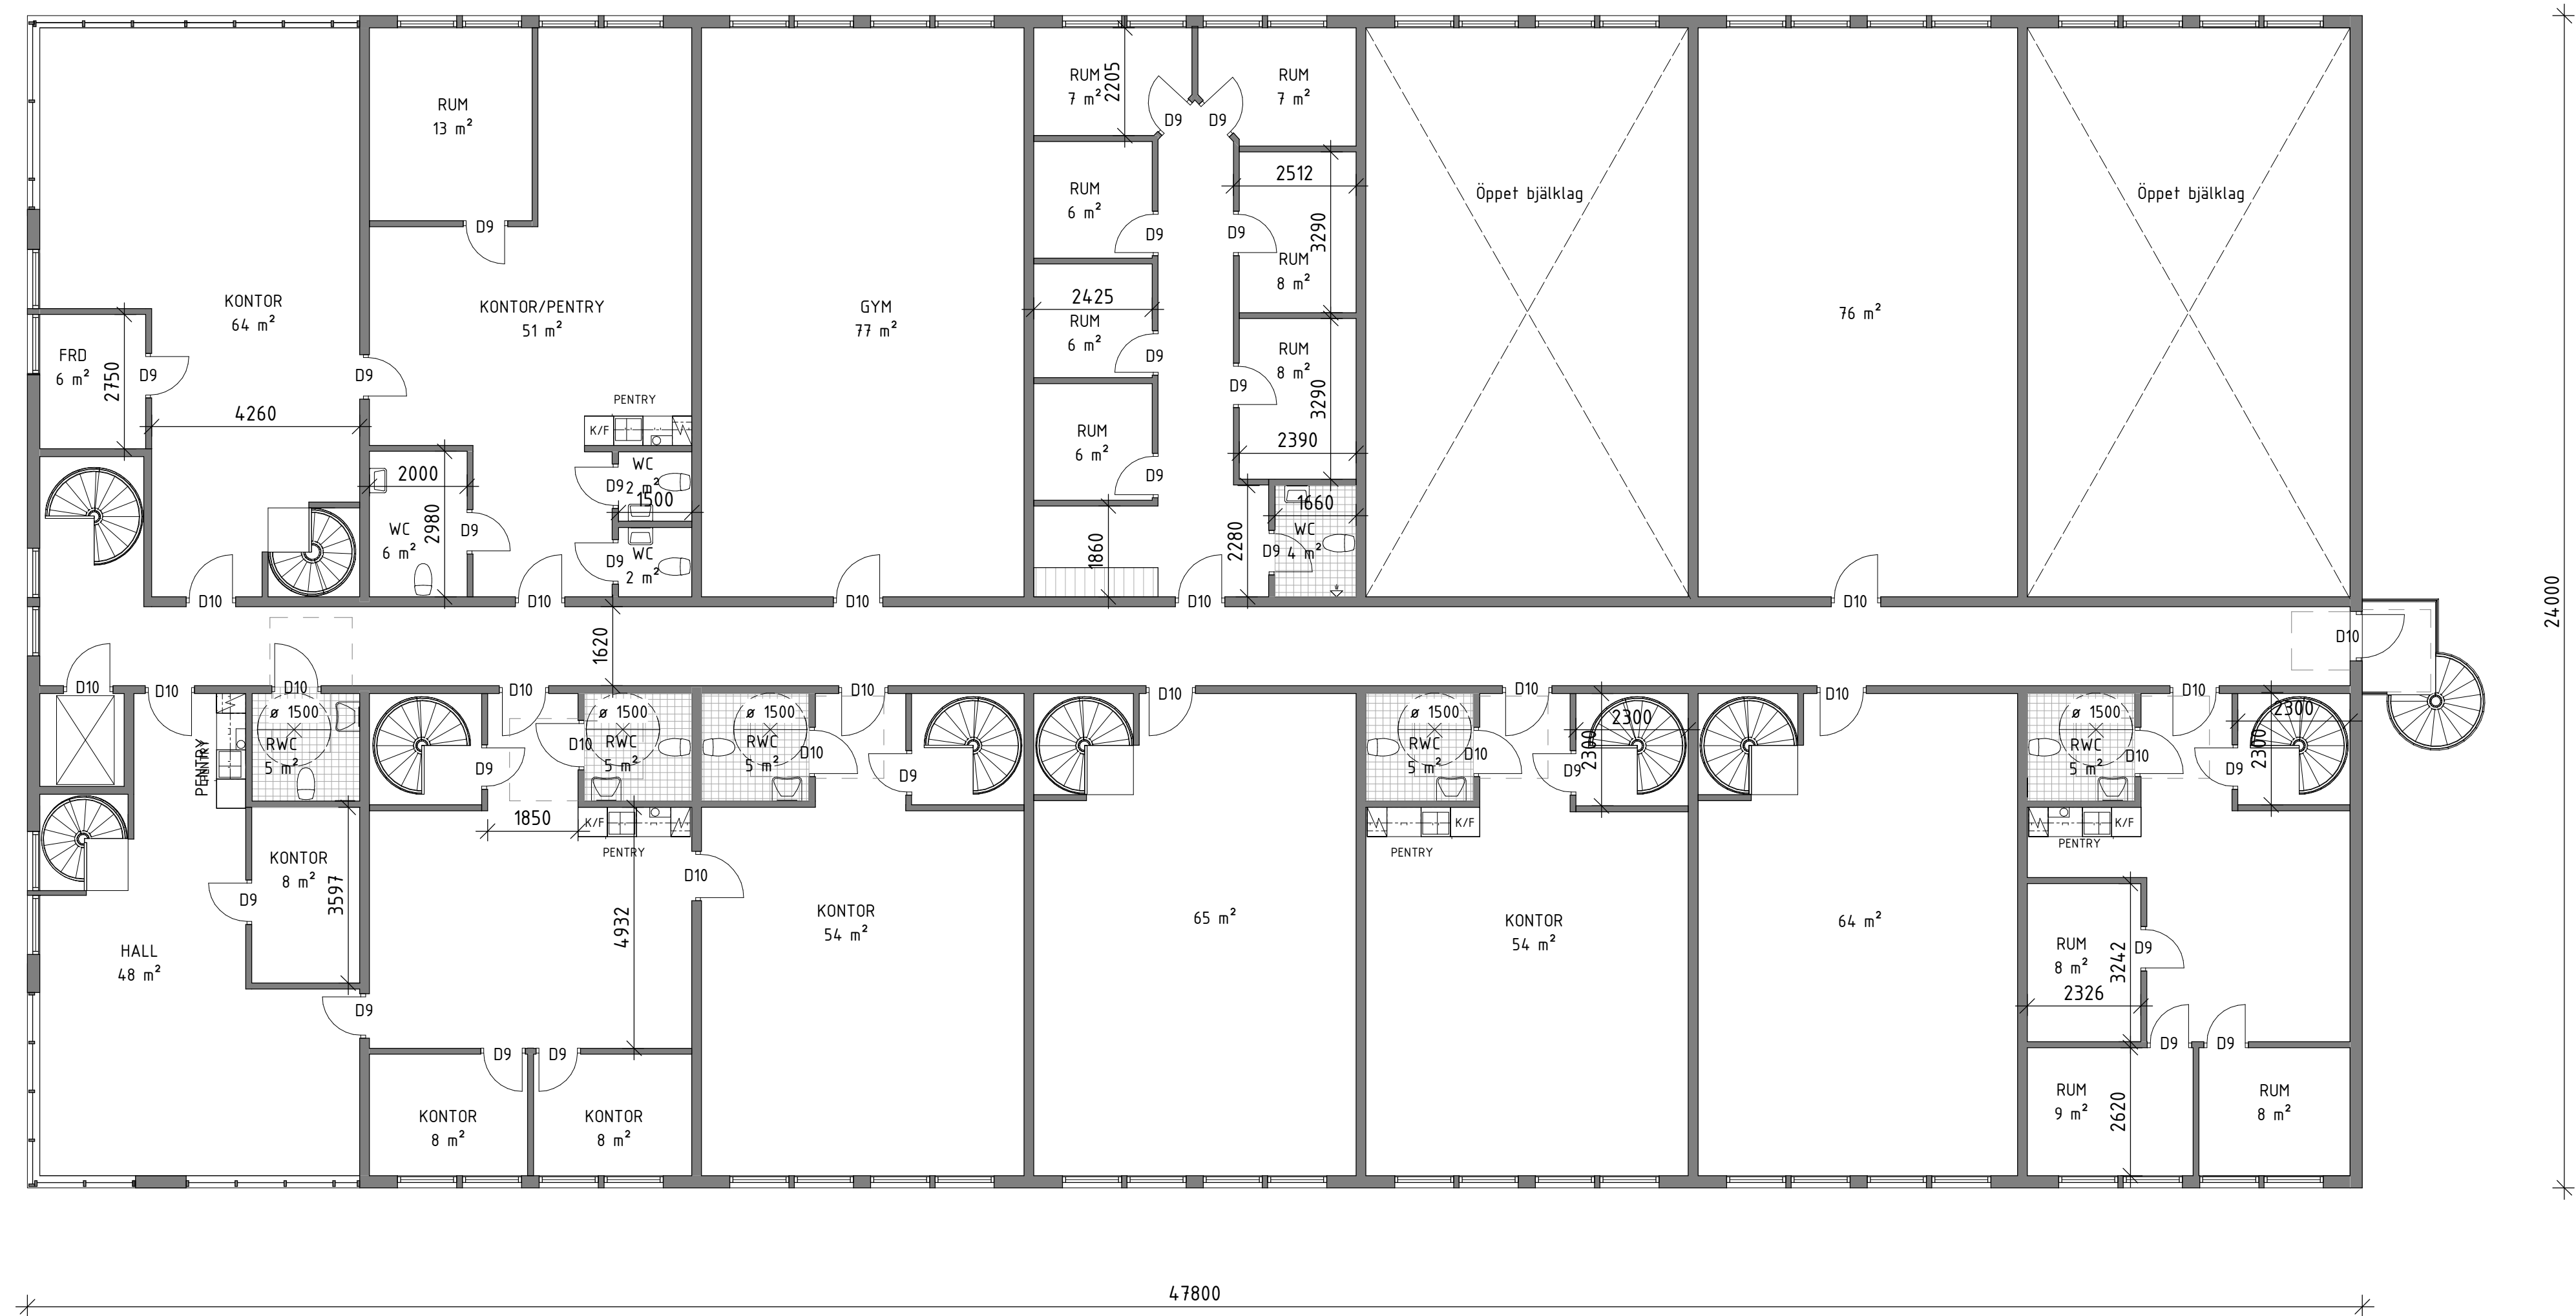

Plan 1
1 : 100

47800

24000

BET	ANT	ÄNDRINGEN ÄVSR	SEN	DATUM
-----	-----	----------------	-----	-------

Loviseberg 5

RELATIONSHANDLING

MAREE

A	Maree Design & Projektbyrå AB	TEL 0902-503064

UPPDRAG NR	RITAD AV	HANDLAGGARE
0055	SL	AM
DATUM	ANSVARIG	
2023-09-04	AM	

Loviseberg 5, Botkyrka kommun
Industrihall
Planritning
Plan 1

SKALA	1:100 (A1)	NUMMER		BET
	1:200 (A3)	A-40-1-103		

