




PLAN 10
1:100

SKALA 1:100

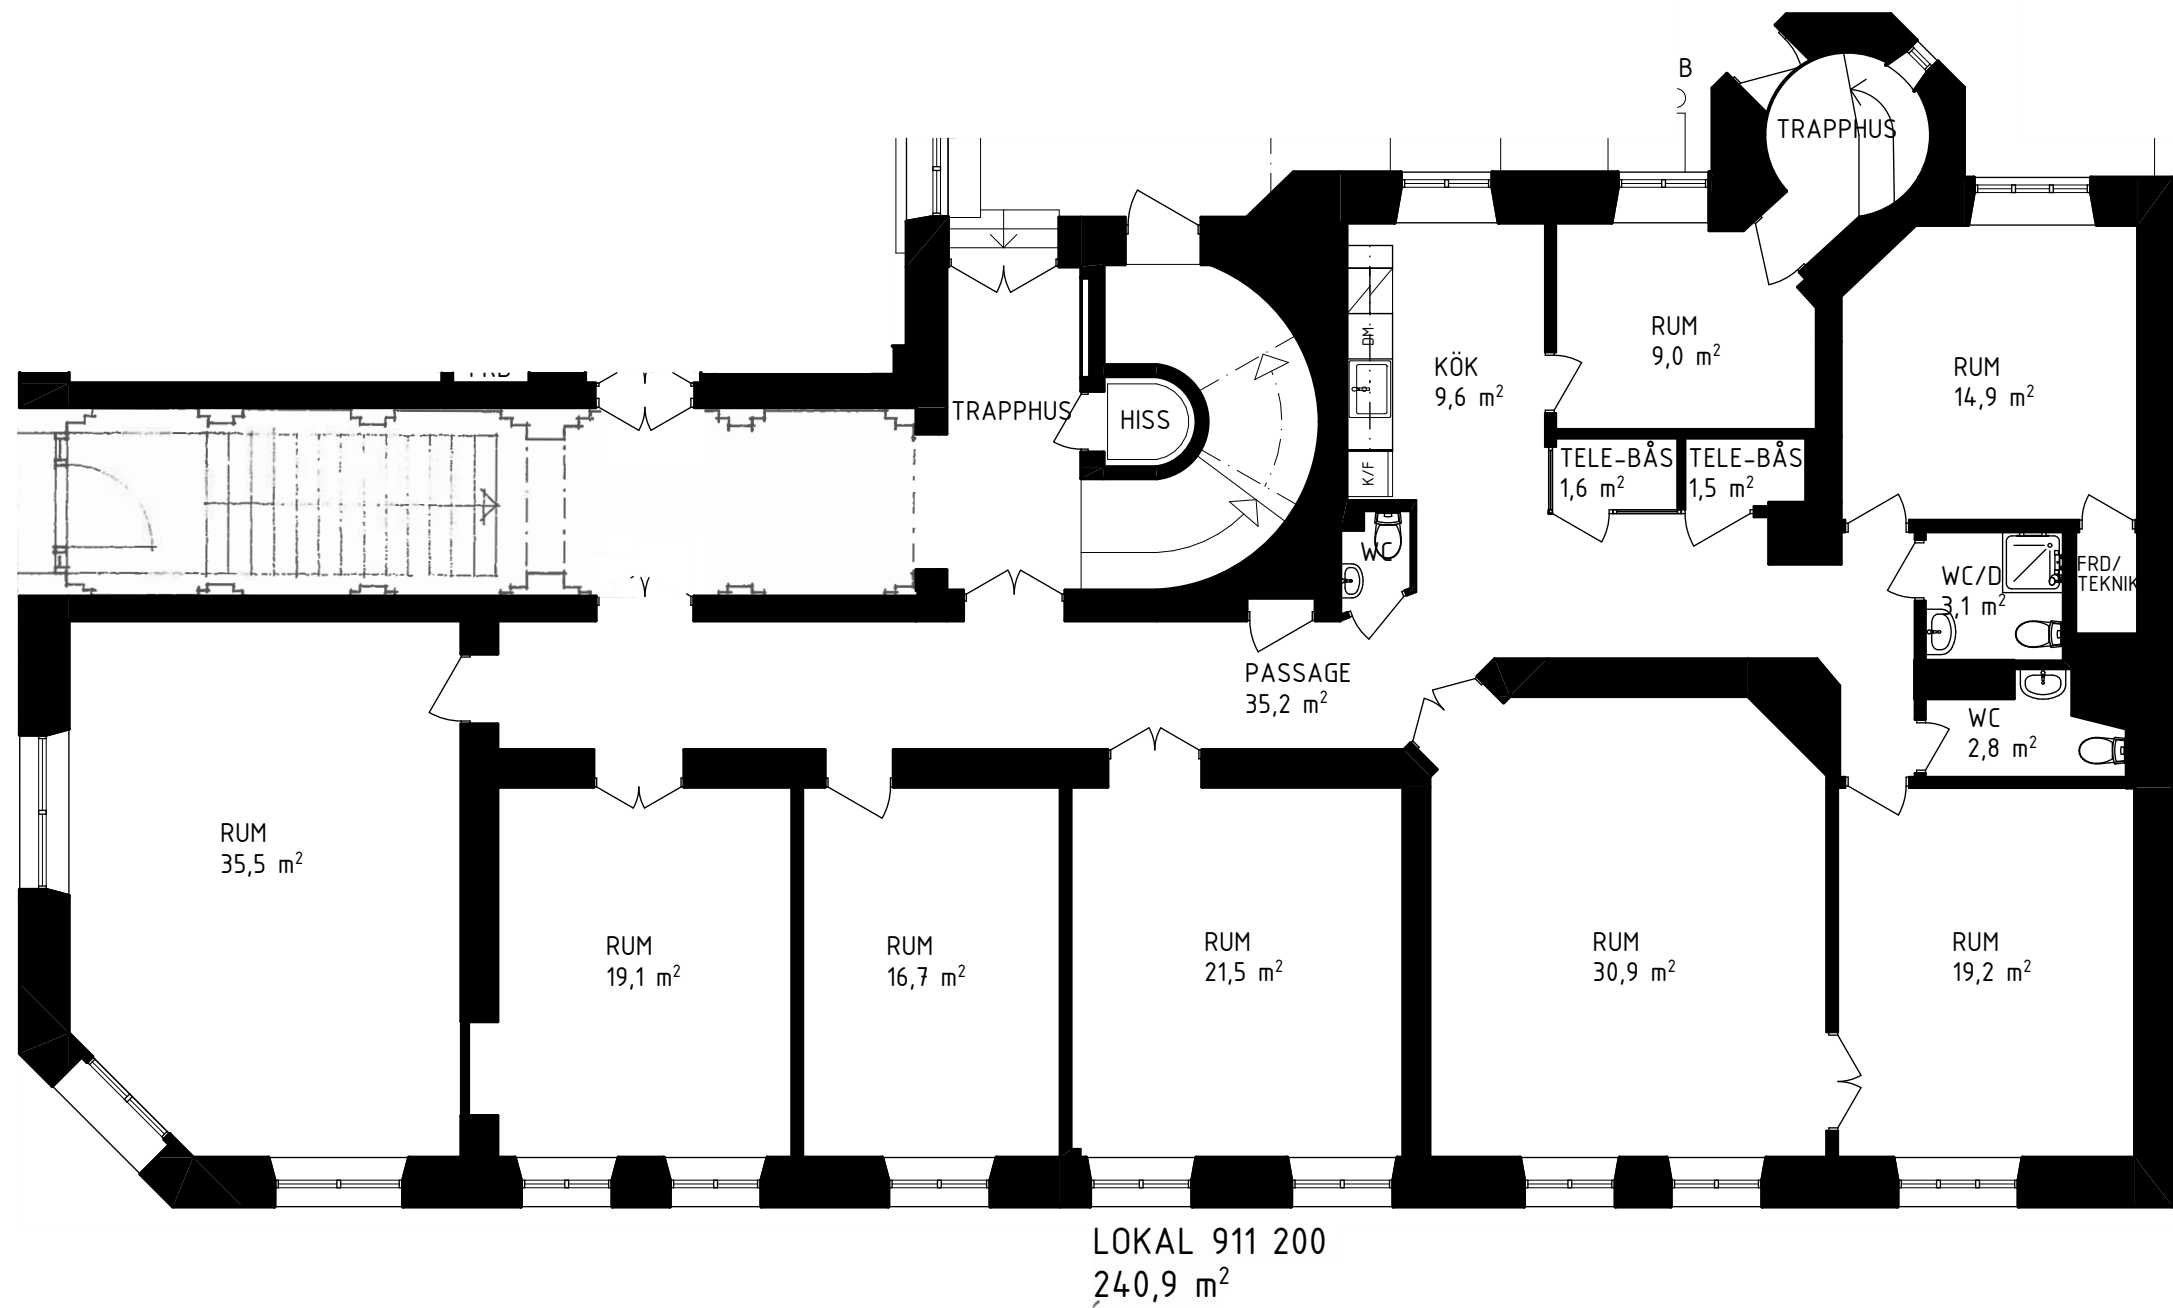

ARKIPOL
RIDDARGATAN 17B 114 57 STOCKHOLM
VÄXEL 08 333 34 100 WWW.ARKIPOL.SE

PH 2025-01-27

RELATIONSHANDLING

RIDDARGATAN 19
PLAN 10, BV, 911 200

UPPDRAG NR

RITAD/KONSTR AVHANDLÄGGARE
KR

DATUM

ANSVARIG
CARL-JOHAN ALM
SKALA
1:100 (A3)

NUMMER
911 200

BET