

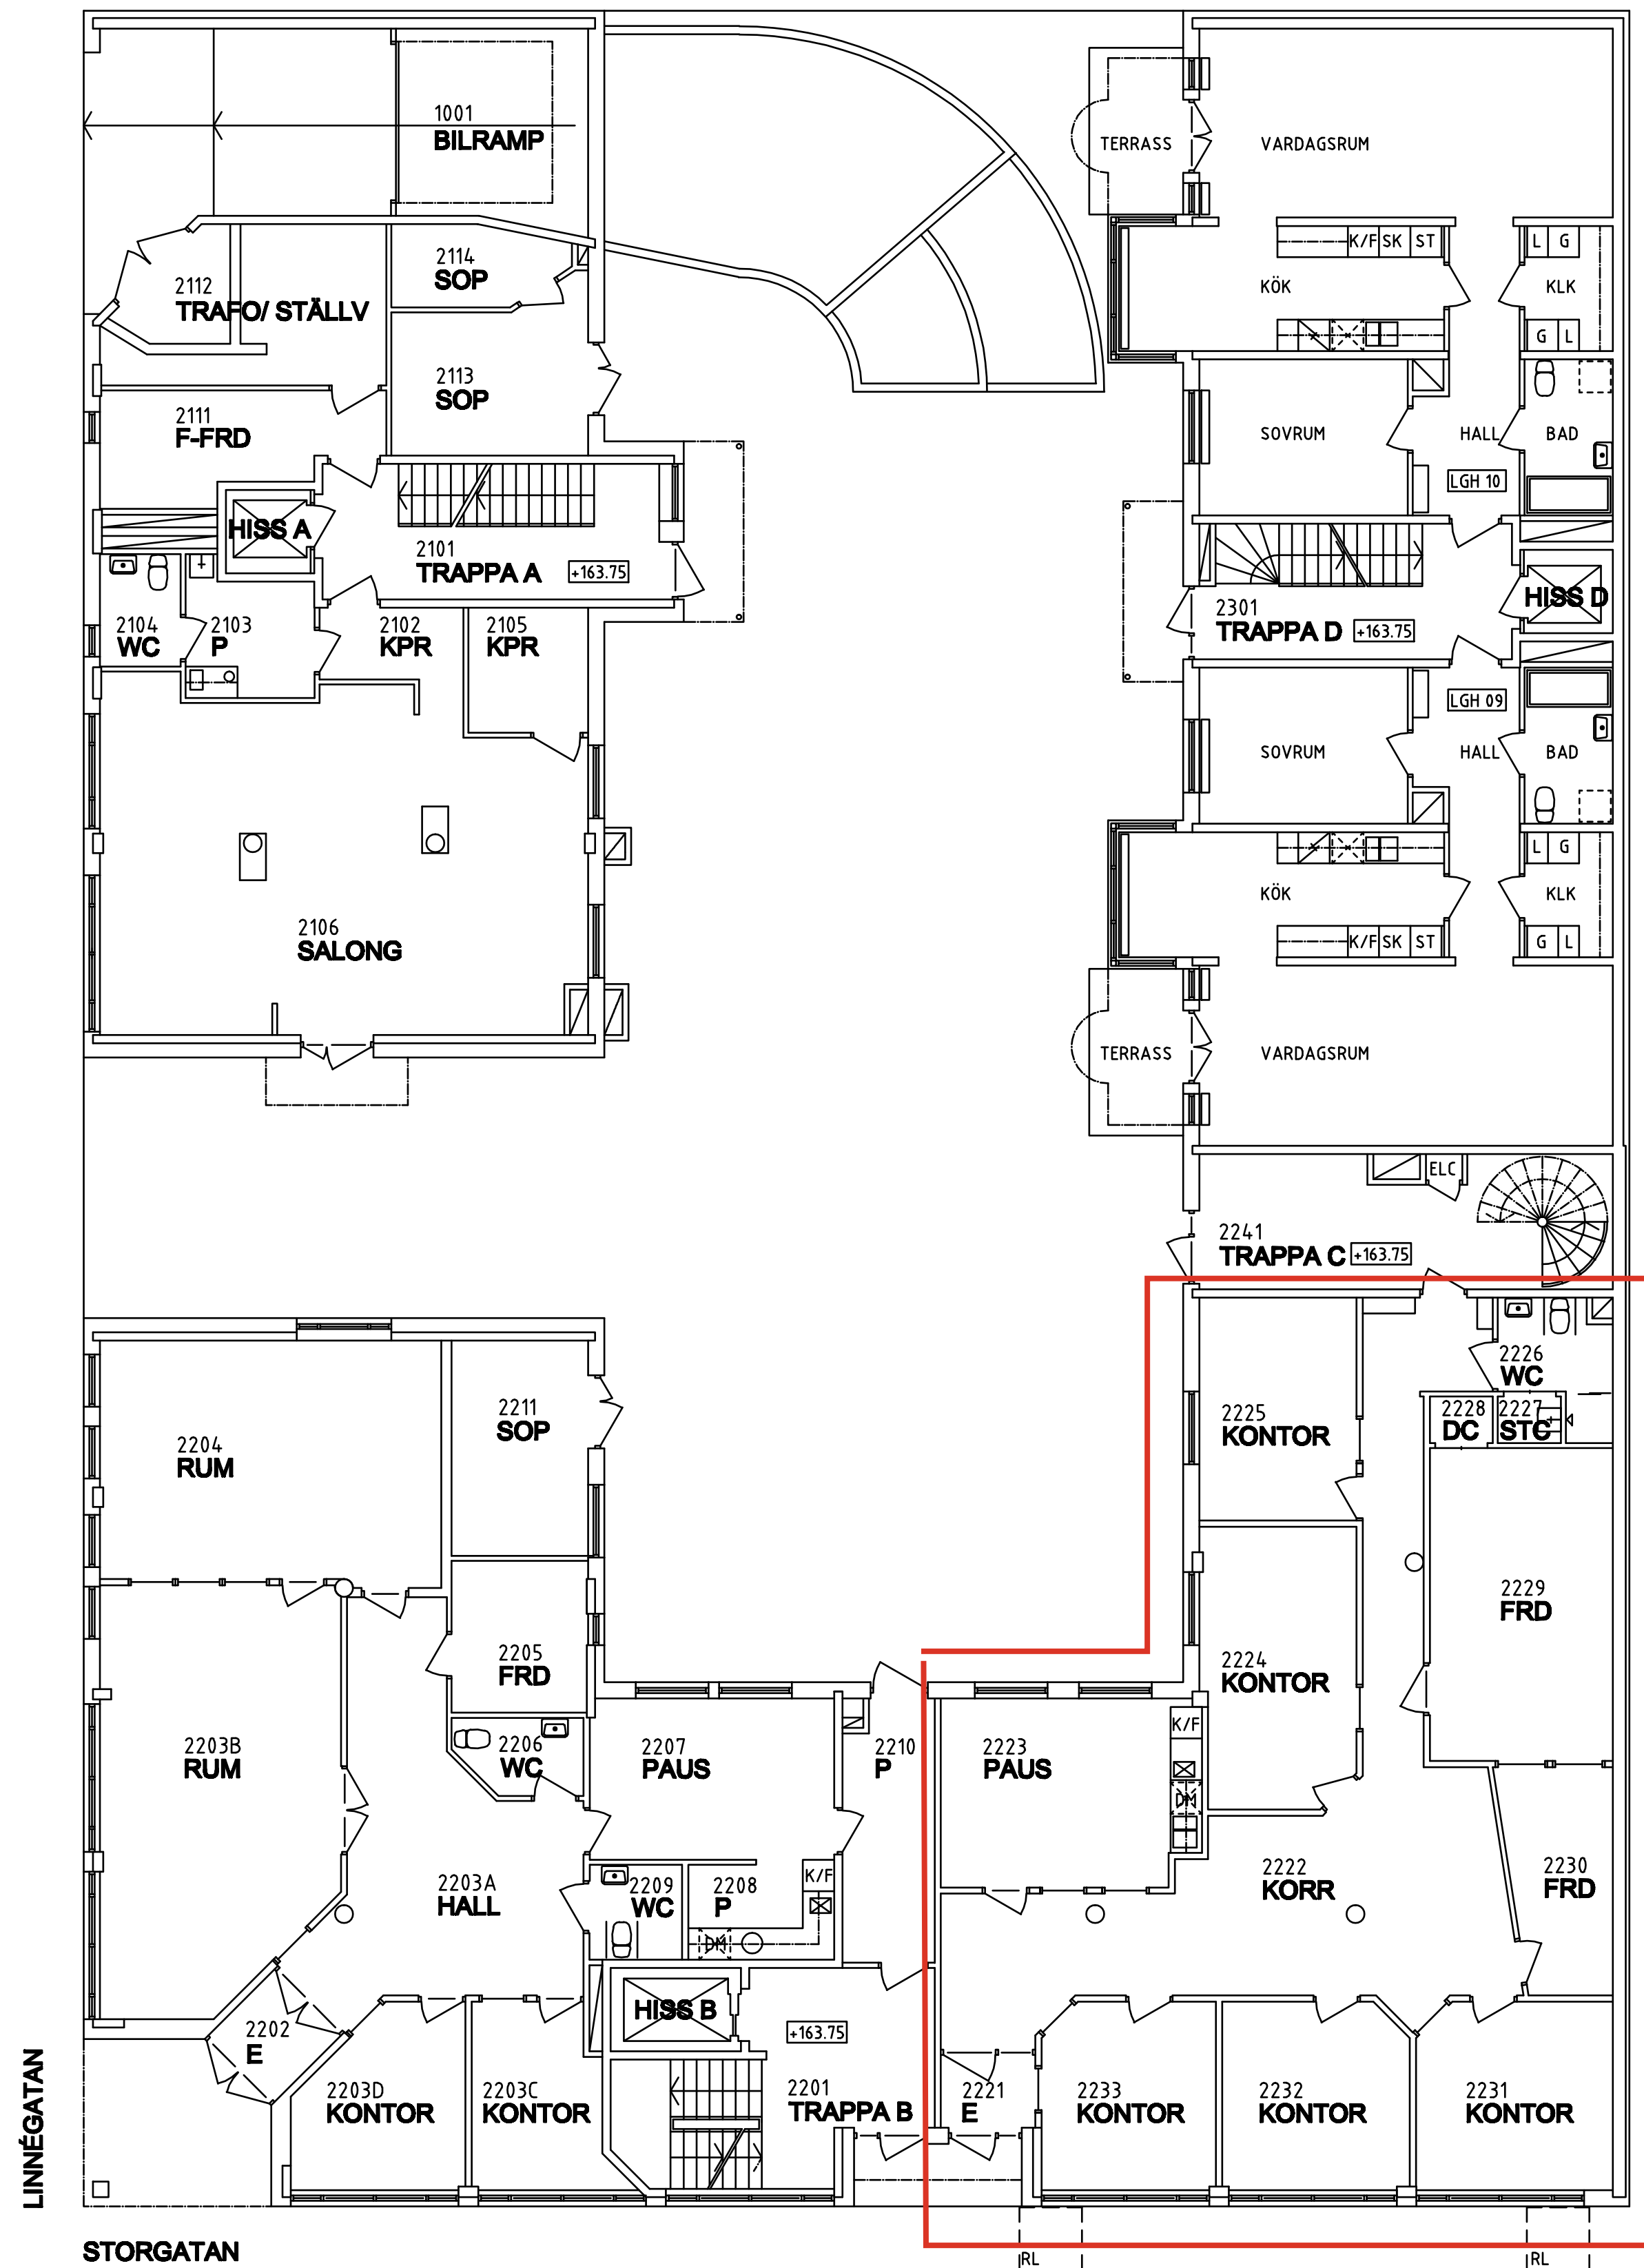


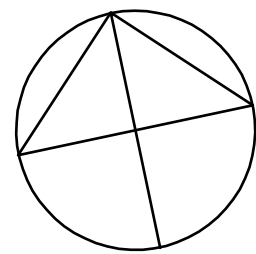

LINNÉGATAN

STORAGATAN

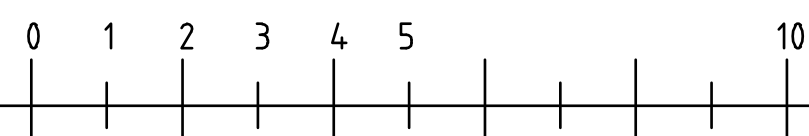

HANDLING		
RELATIONSHANDLING		
BYGGHERRRE		
GE REAL ESTATE VÄXJÖ AB		
FASTIGHET		
KV DJÄKNEN 4 VÄXJÖ		
UPPDRAG NR		
10-449	RITAD/KONSTR AV	HANDLÄGGARE
	lm	lm
DATUM		
2013-02-28	PROJEKTANSVARIG	
	leif möller	
AFFÄRSHUSET DJÄKNEN		
RELATION - PLAN 200		
SKALA AV A3	NUMMER	BET
1:100/ 1:200	A300 352 200	