


FÖRKLARINGAR


- Brandcellsgräns EI60
Brandcellsgräns EI15
Utrymningsväg

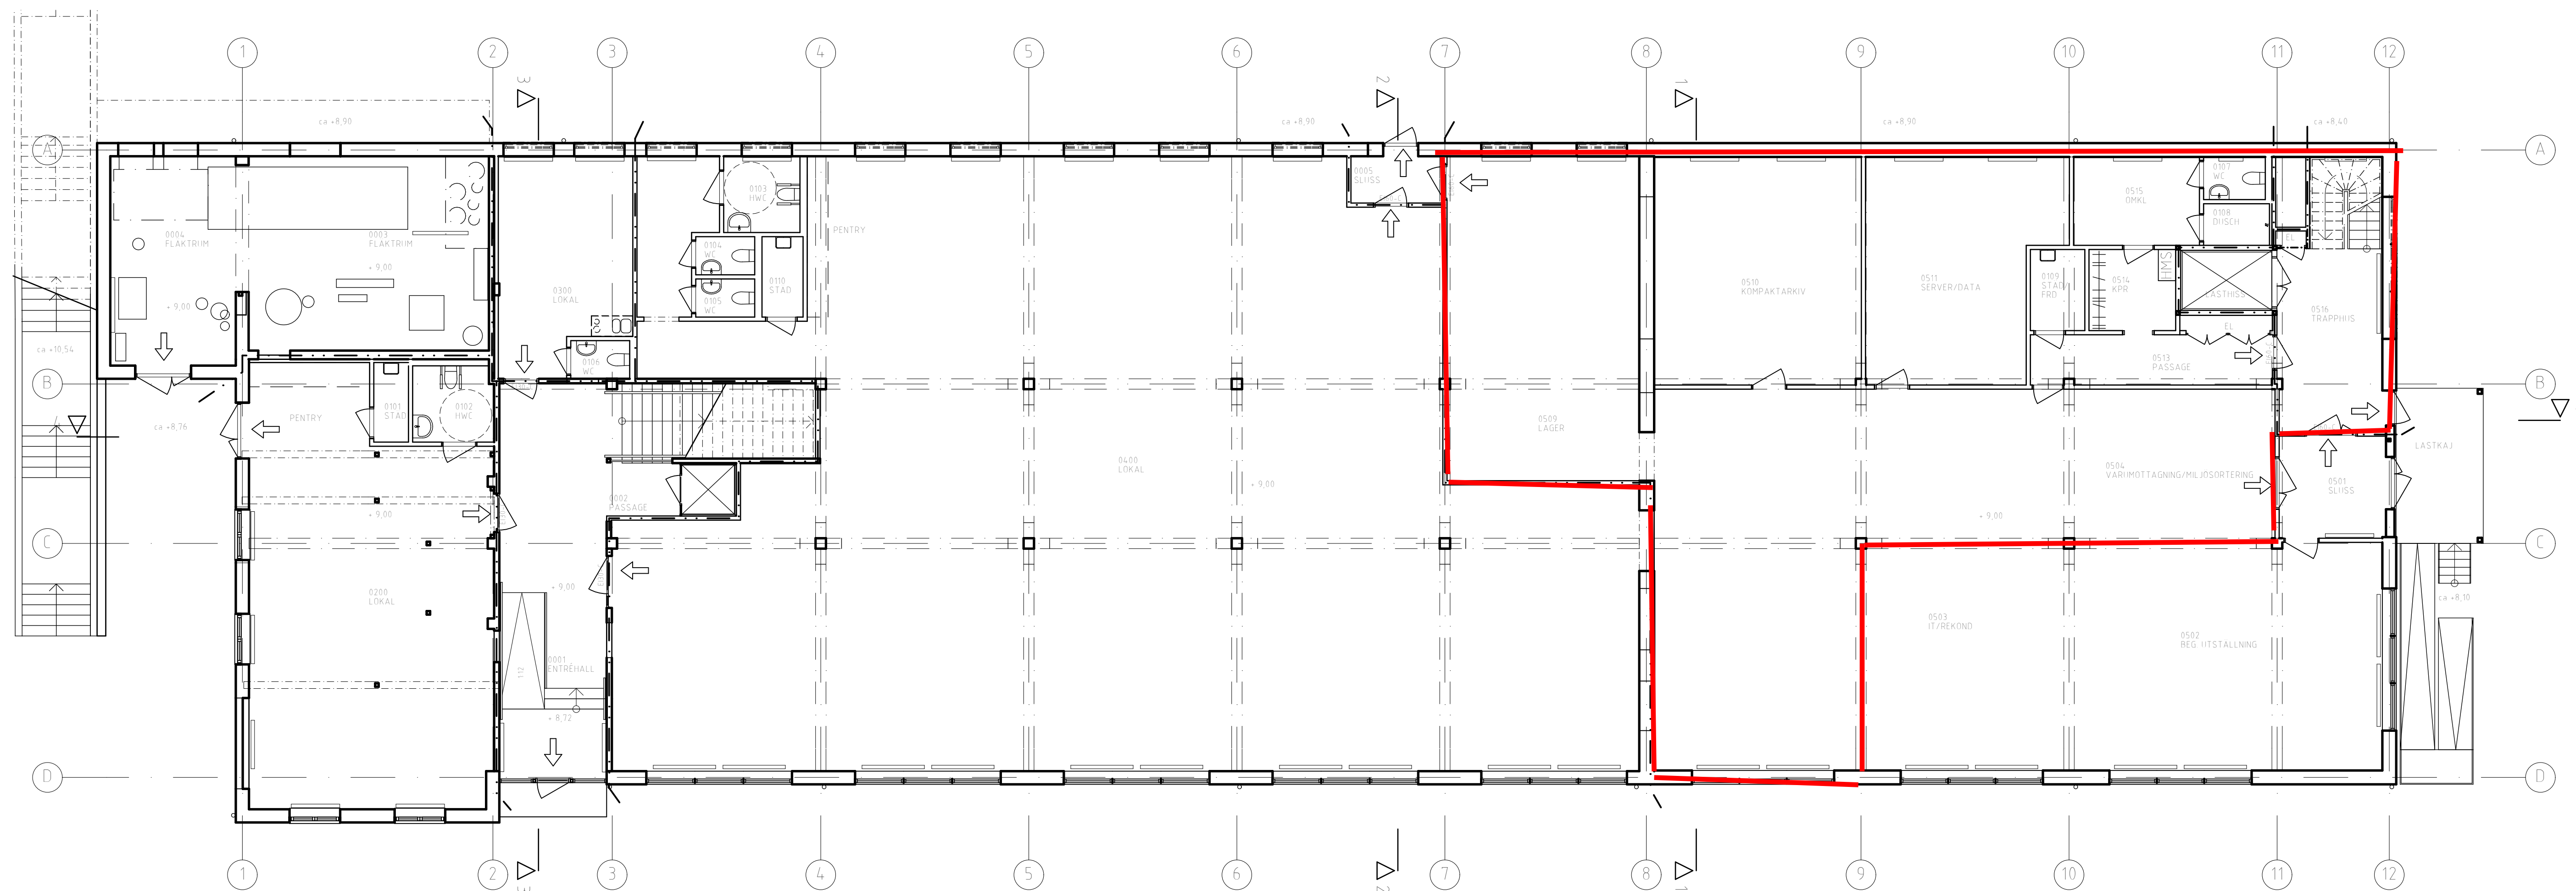


PLAN 0. ENTRÉPLAN

BET	ANT	ÄNDRING AVSER	DATUM	SIGN
RELATIONSHANDLING				
SICKLAÖN 37:41 NACKA Ombyggnad av Marketerteri				
		 HSB		
A	Ankar Arkitekter AB 08-442 96 90 www.ankar-arkitekter.se			
E	HJR Projektel AB 08-562 856 00			
V	Incoörd InstallationsCoordinator AB 08-622 20 00			
K	Knut Jönsson Ingenjörbyrå AB 08-594 407 80			
B	Brandkonsulten AB 08-505 344 00			
UPPDRAG NR		RIITAD AV	HANDLÄGGARE	
2013-01-03		CN	ANSVARIG	
Plan 0				
SKALA	NUMMER		BET	
1:100 (A1)	A-40.1-001			

0 1 2 3 4 5

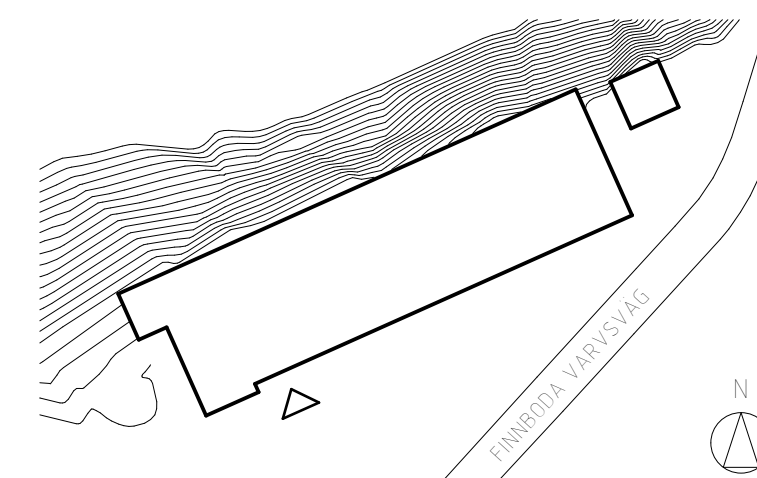

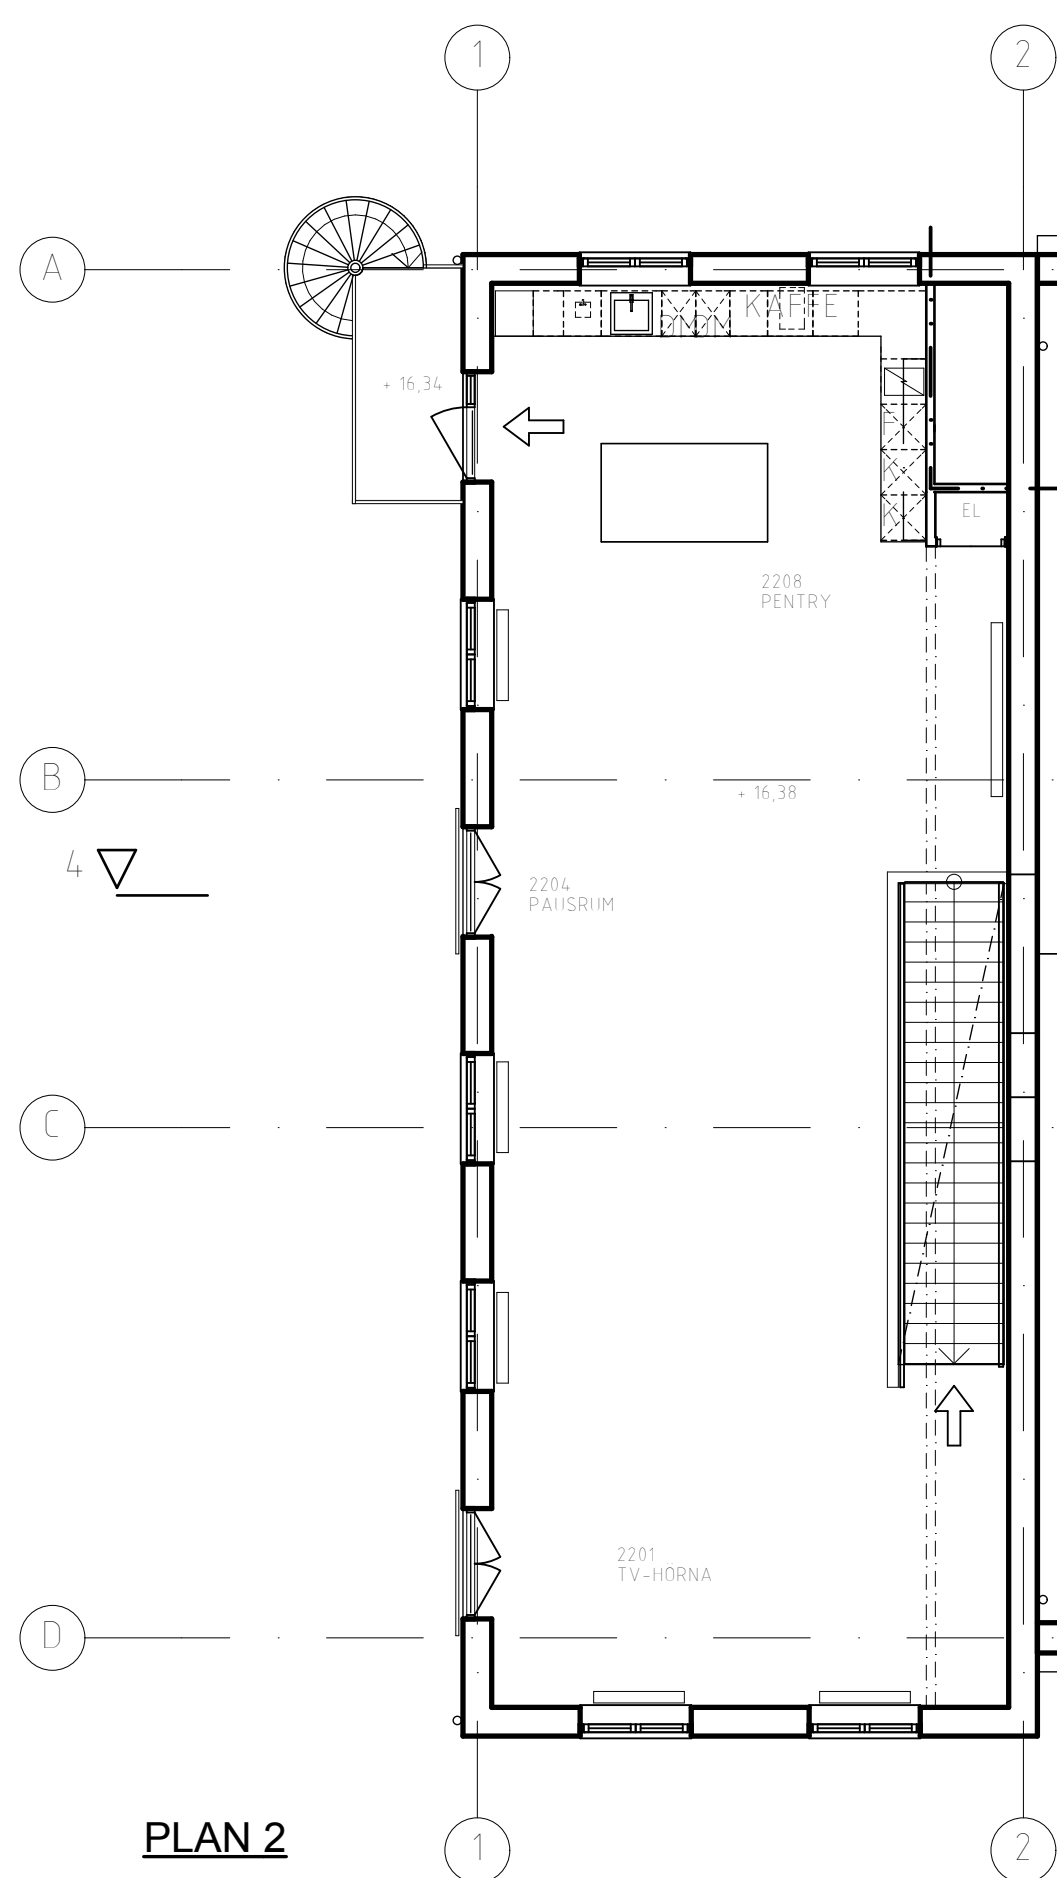

— . . — . . — Brandcellsgräns EI60
— . . — . . — Brandcellsgräns EI15
➡ Utrymningsväg

BET	ANT	ANDRING AVYSSER	DATUM	SIGEN
RELATIONSHANDLING				
SICKLAÖN 37:1 NACKA Ombyggnad av Marketerteri				
				
A	Ankar Arkitekter AB 08-442 96 90 www.ankar-arkitekter.se			
E	HJUR Projektet AB 08-562 856 00			
V	Incoord Installations/Coordinator AB 08-622 20 00			
K	Knut Jönsson Ingenjörbyrå AB 08-594 407 80			
B	Brandkonsulten AB 08-505 344 00			
UPPDRAG NR		RITAD AV CN	HANDLÄGGARE	
DATUM 2013-01-03		ANSVARIG		
Plan 1 och 2				
SKALA 1:100 (A1)		NUMMER A-40.1-002		BET

