


PLAN 1

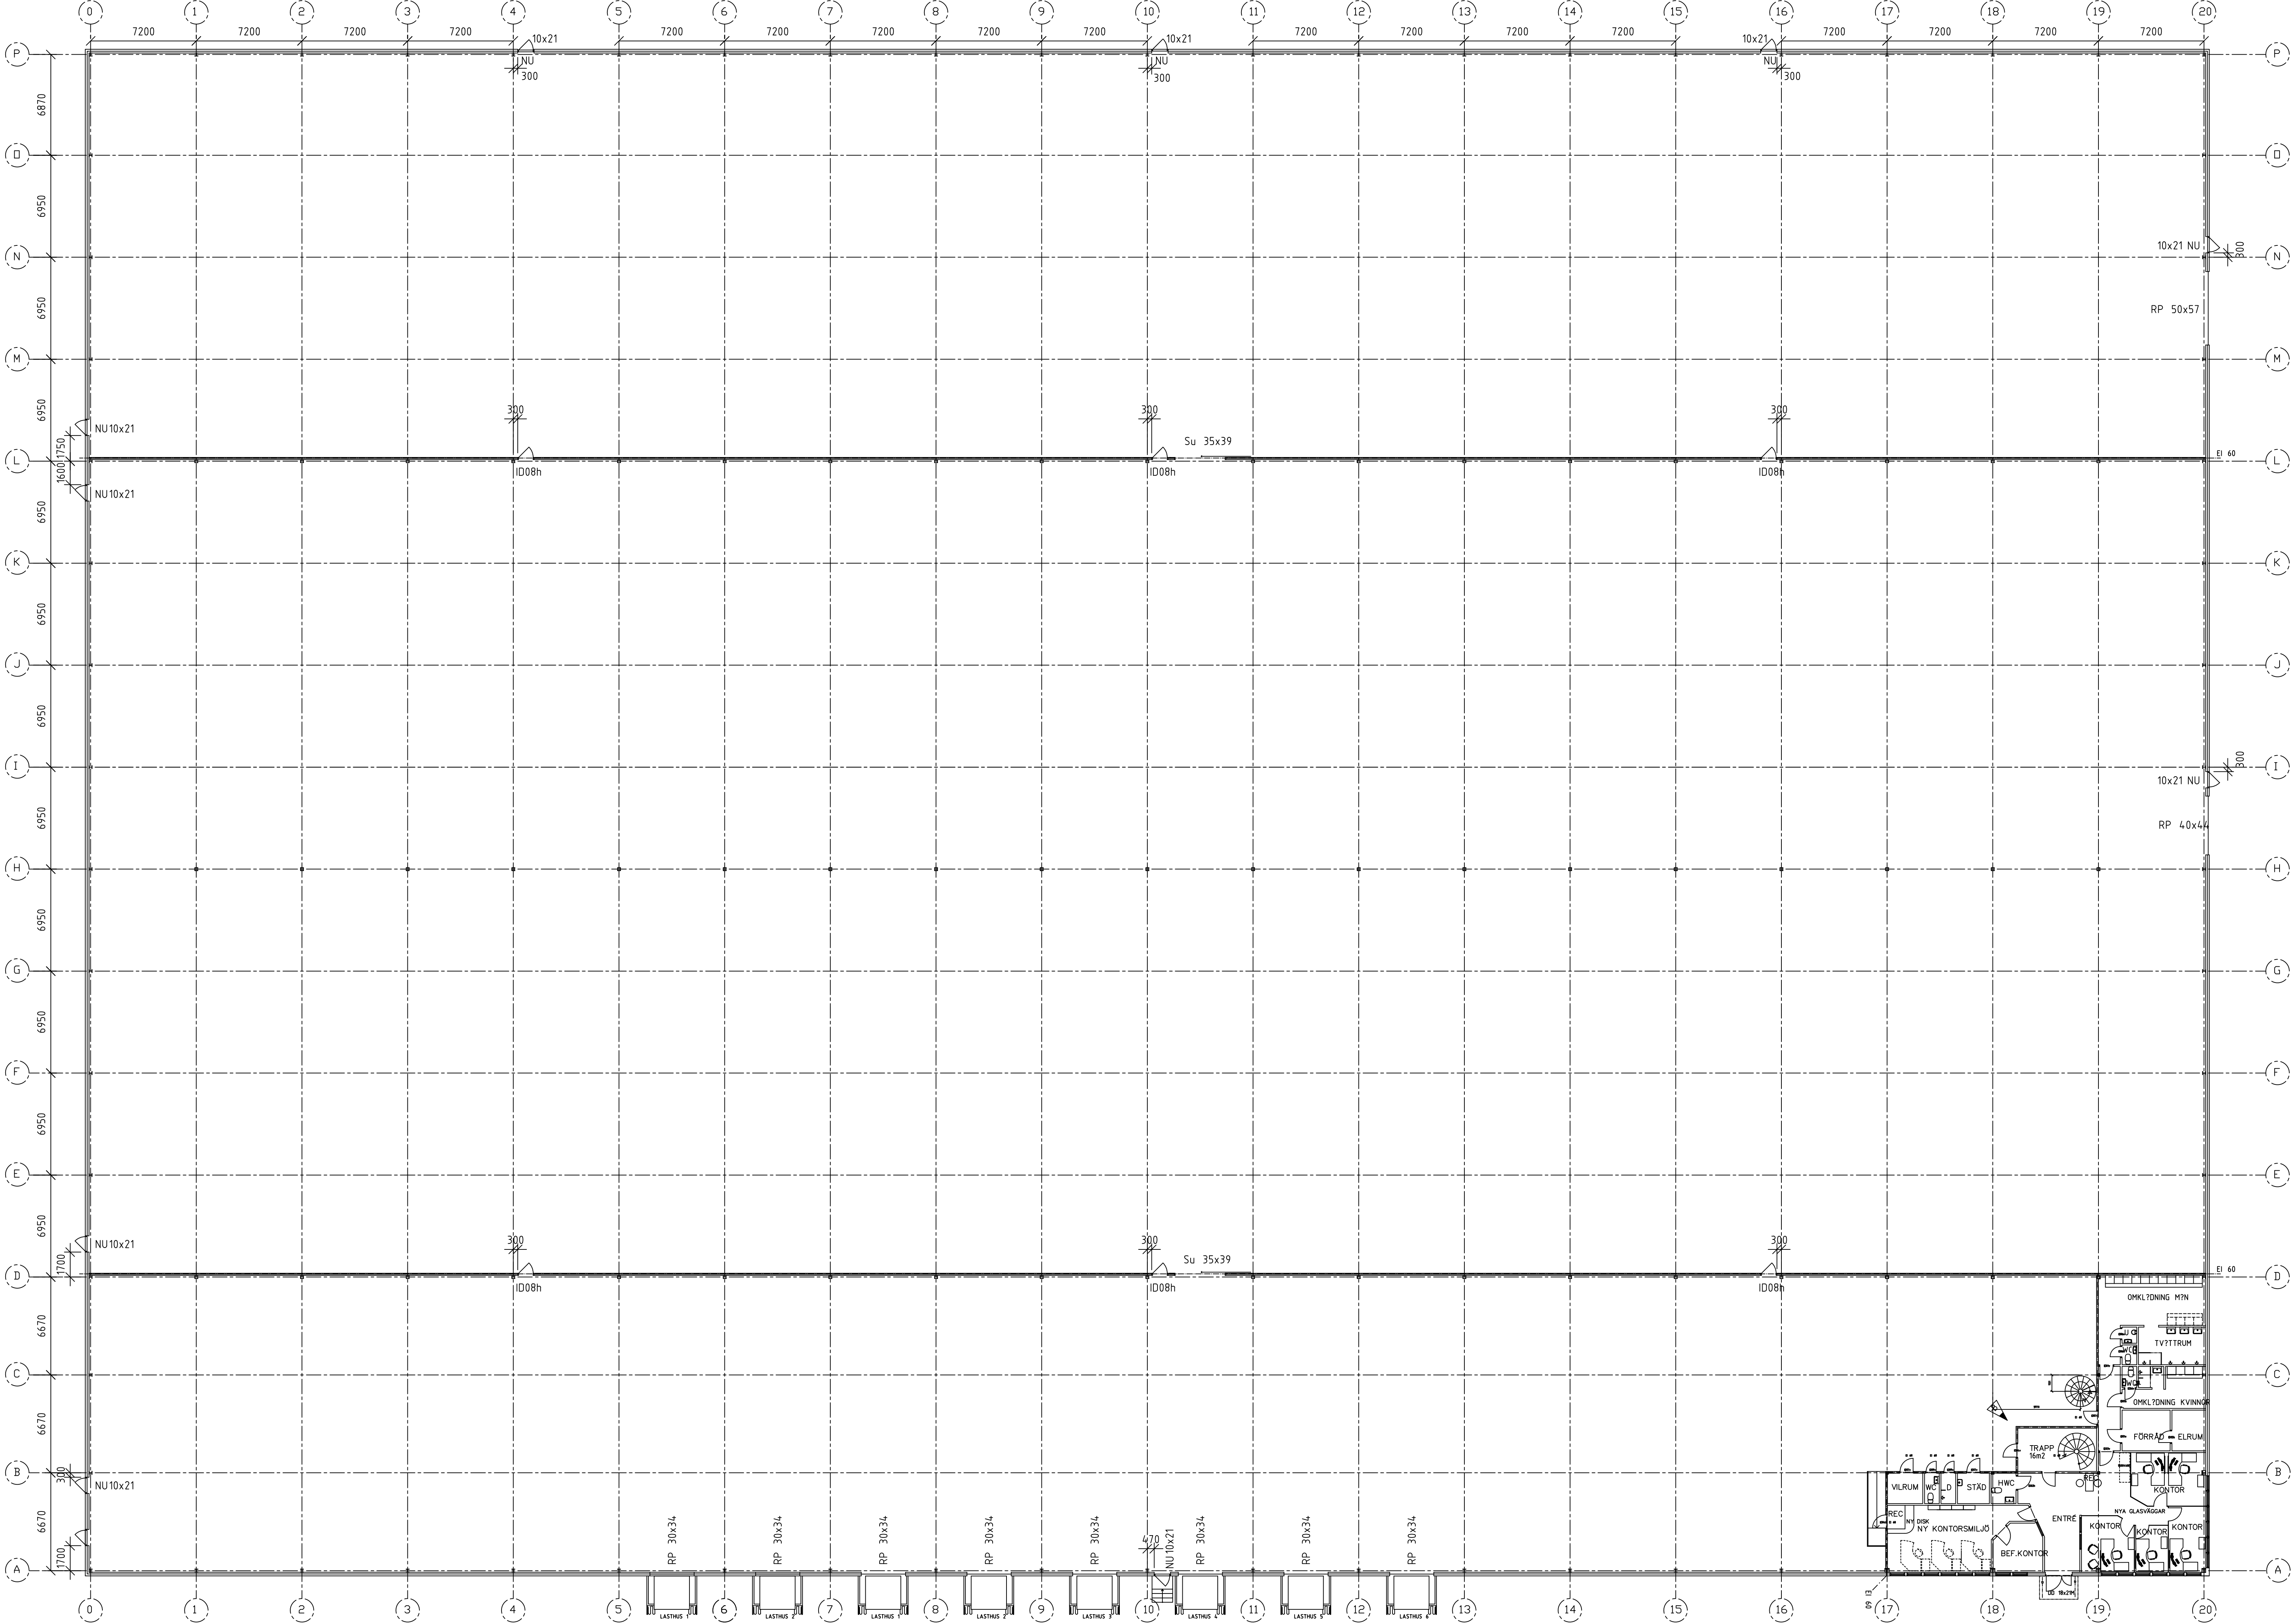

BET	ANT	ÄNDRINGEN AVSER	DATUM	SIGN																						
RELATIONSHANDLING																										
DEL AV EKA 3:6 LJUNGBY KOMMUN LJUNGBY UTVECKLING AB LAGER																										
PEHRSCO Ingenjörer inom Teknik och Miljö ESKILSGATAN 11 tel. 0372-48370 341 30 LJUNGBY mob 070-5580703 <table><tr><td>UPPDRAG NR</td><td>RITAD / KONSTR</td><td>AV</td><td>HANDLGGARE</td></tr><tr><td>45147</td><td>AH / JG</td><td></td><td>JAN GÖRANSSON</td></tr><tr><td>DATUM</td><td>ANSVARIG</td><td colspan="2"></td></tr><tr><td>200116</td><td>ERIK RAMSTRÖM</td><td colspan="2"></td></tr></table> PLAN 1 <table><tr><td>SKALA</td><td>NUMMER</td><td>I BET</td></tr><tr><td>1:200</td><td>A002</td><td></td></tr></table>					UPPDRAG NR	RITAD / KONSTR	AV	HANDLGGARE	45147	AH / JG		JAN GÖRANSSON	DATUM	ANSVARIG			200116	ERIK RAMSTRÖM			SKALA	NUMMER	I BET	1:200	A002	
UPPDRAG NR	RITAD / KONSTR	AV	HANDLGGARE																							
45147	AH / JG		JAN GÖRANSSON																							
DATUM	ANSVARIG																									
200116	ERIK RAMSTRÖM																									
SKALA	NUMMER	I BET																								
1:200	A002																									